


Merknad

- 1 Eksisterende spillvannskum erstattes med ny ø600mm kum. Eksisterende kum og ledning ut av kum må kontrollmåles før legging av ny ledning. Ny ø110mm VL ved kum S6 tilknyttes eksisterende ø110mm ledning.
- 2 Ny ø160mm overvannsledning tilknyttes eksisterende ø160mm overvannsledning med grenrør.
- 3 Ny ø110mm stikkledning fra kum S7 tilknyttes eksisterende ø110mm spillvannsledning for hus nr. 3. Ny ø32mm stikkledning tilknyttes eksisterende ø32mm vannledning for samme hus. Ny ø110mm stikkledning fra kum S8 tilknyttes eksisterende ø110mm spillvannsledning.
- 4 Ny ø160mm overvannsledning fra stuk langs veg tilknyttes eksisterende ø160/ø350mm overvannsledning med grenrør.
- 5 Ny spillvannskum på ø160mm ledning med 3 innløp for ø110mm stikkledninger. Tre ø32mm vannledninger legges frem til avkjøpset for tilknytning av eks. vannledninger. Eks. vannledninger lokaliseres og kontrolleres før tilknytning.

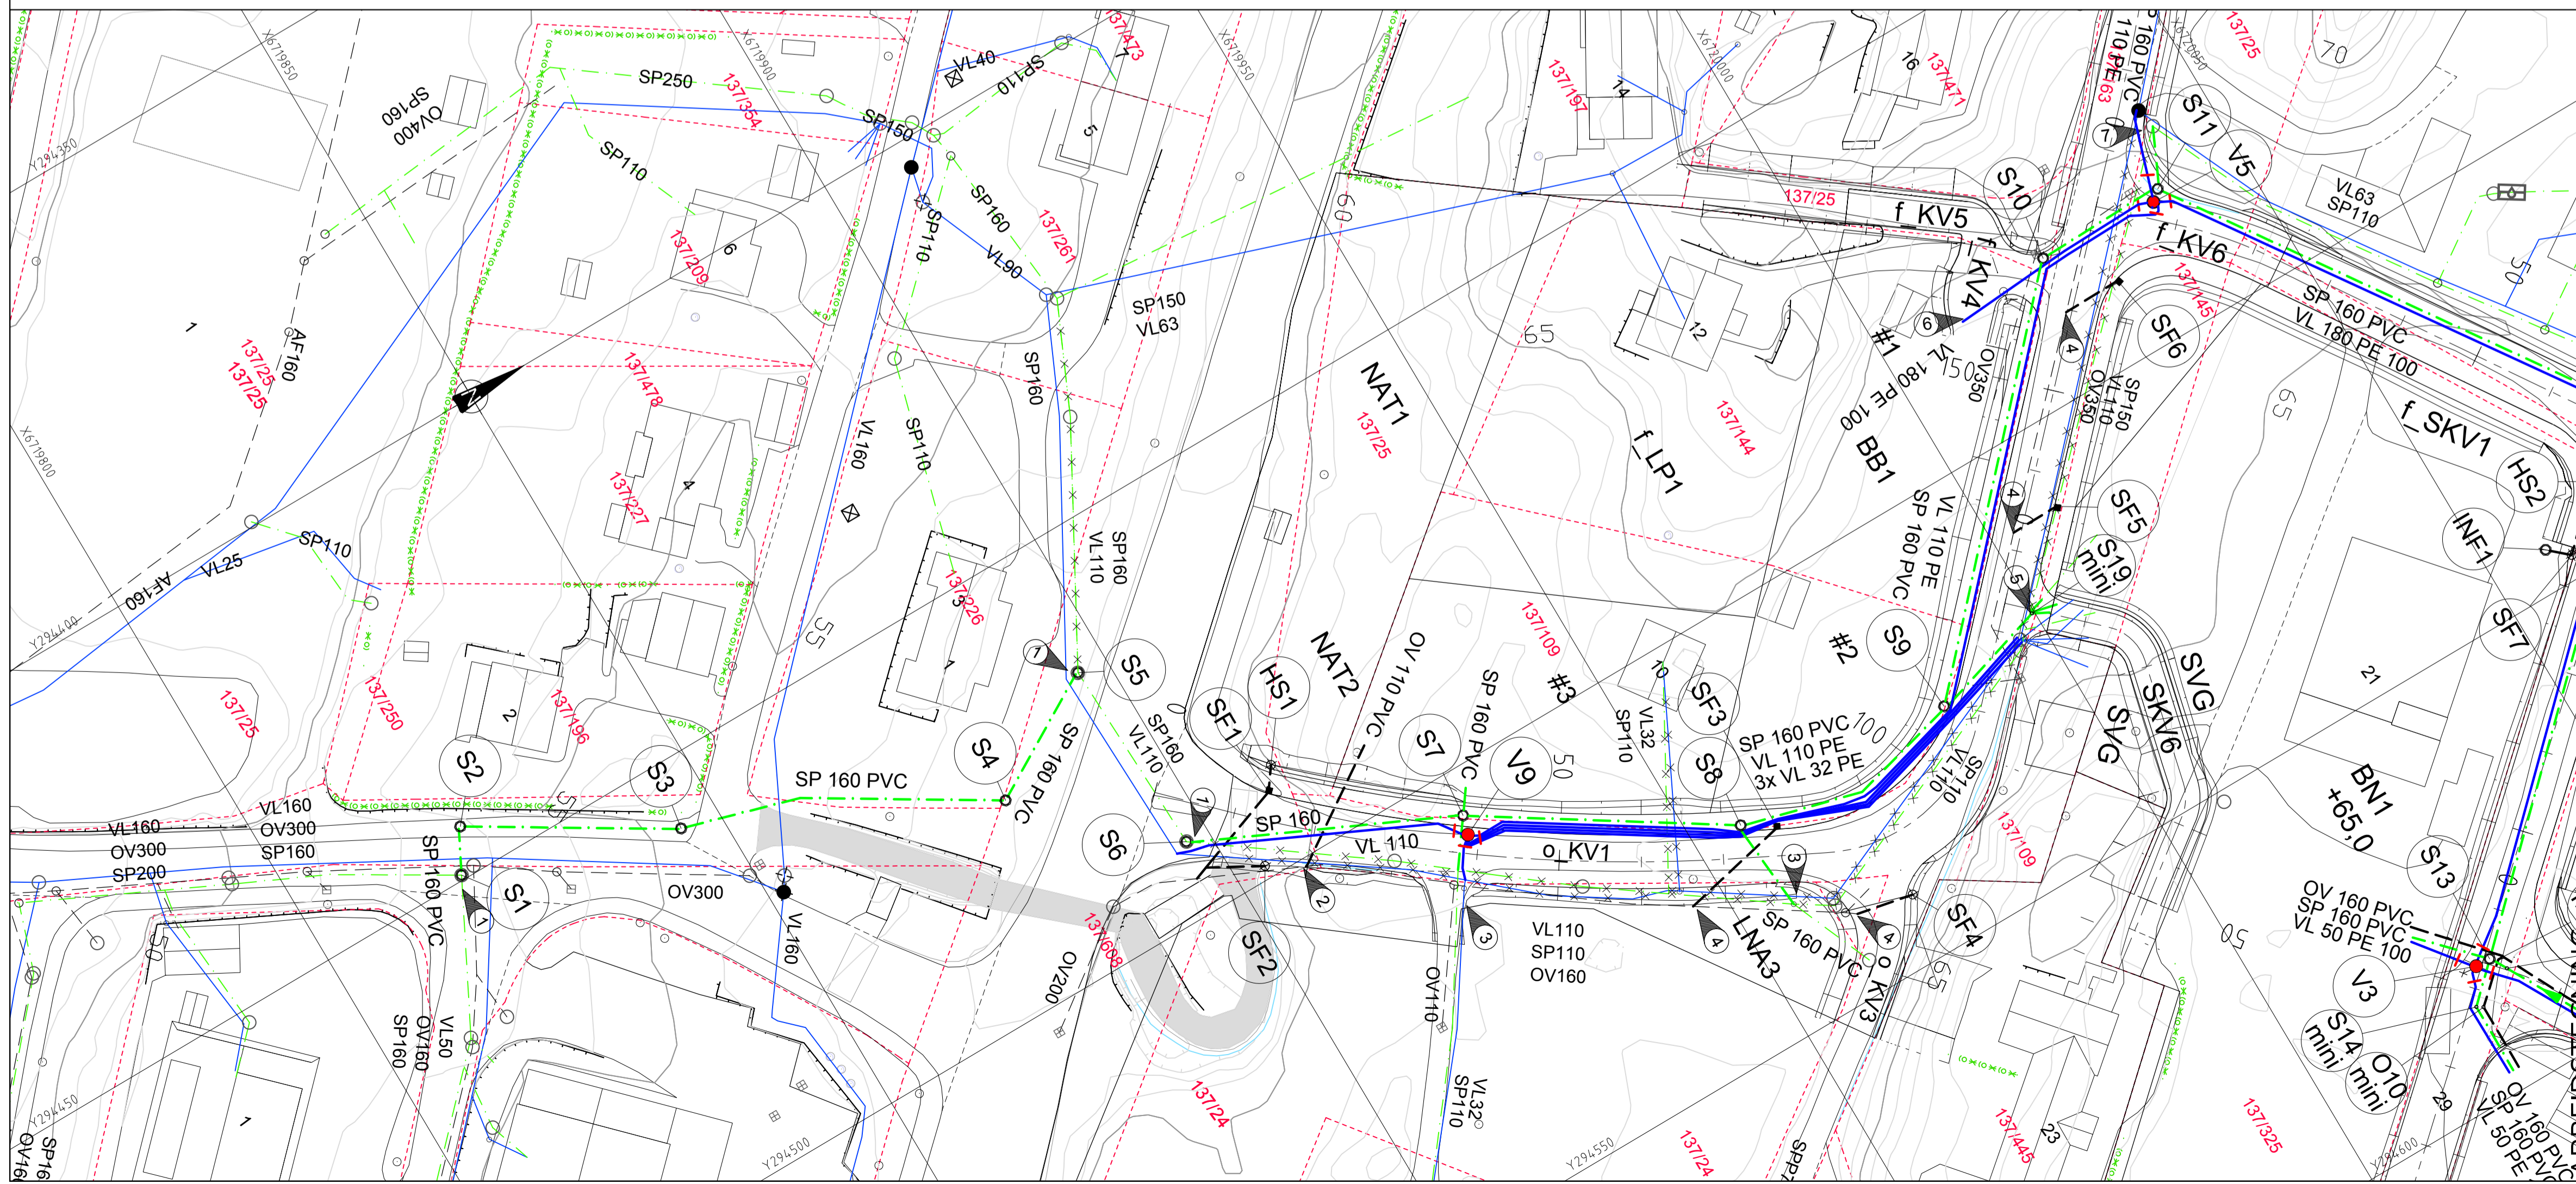

TEGNFORKLARING

- | Eksisterende | Prosjektert |
|--------------|--|
| | Vannledning (VL) |
| | Spillvannsledning (SP) |
| | Overvannsledning (OV) |
| | Pumpeledning spillvann (SPP) |
| | Ledning utgår |
| | Stakekum (S/O) |
| | Ministakekum (S/O mini) |
| | Vannledningskum m/brann- og stengeventil (V) |
| | Lufteventil |
| | Eksisterende vegstuk |
| | Sandfangskum m/kuppelrist (SF) |
| | Sandfangskum m/kjefestluk (SF) |

Rev.	03.05.19	HF	Trase S6-S10 endret. Ny kum V9 ved S7.
Dato		Sign.	
Oppdragsgiver		Revisjonen gjelder	
Bolig og Eiendom AS/Romarheim AS			
Prosjekt	Alverflaten. Boligfelt og næringsområde		
Date:	08.04.2019		
Målestokk:	1:500/100		
Formater:	A1		
Prosjekt nr.	18059		
Tegning nr.	GH02		
Rev.	A		

haugen vva
 Kanalveien 5
 5068 Bergen
 Tlf. 55 59 82 60
 e-post: post@haugenvva.no