

Målte Grenser	Storre bustader
Registrerte Grenser	Hytte/ferielus
Udefinert grenser	Garasje/utlus
Terrengmålte grense	Industri/lager
Konstruert grensepunkt	Andre bygg
Bolig	
Bustad m/leilighet	
Våningshus	

Beliggenhet og høyder må oppfattes som orienterende.




Lindås kommune
Geodata avdeling



Dato: 2014.09.22
Sign: liei

Gnr 121 bnr 1

Målestokk
1:1000

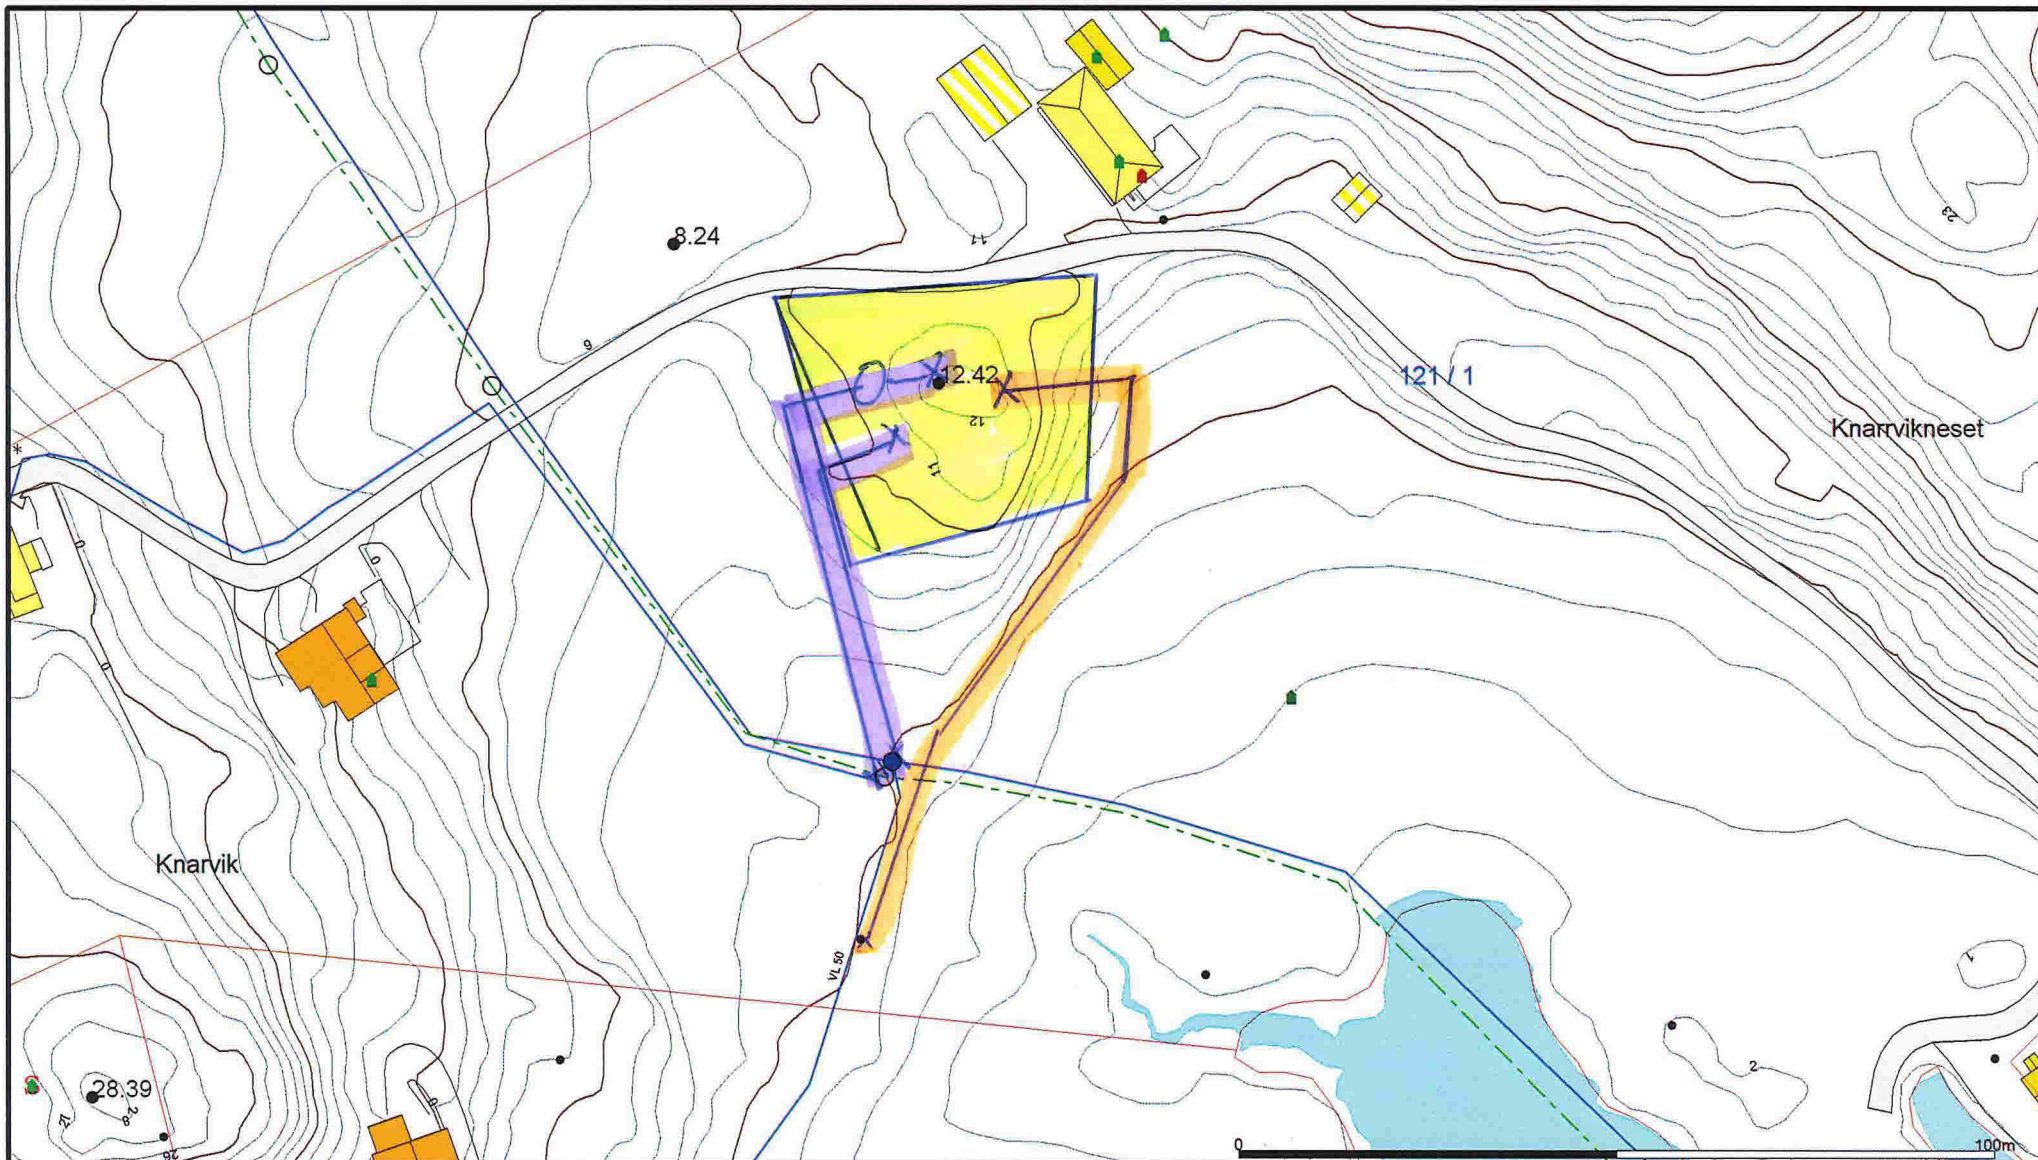

- | | | |
|--------------------------|------------------------|----------------|
| — Avlop felles | Udefinert grenser | Hytte/feriehus |
| — Drensledning | Terrengmålte grense | Garasje/uthus |
| — Overvann | Konstruert grensepunkt | Industri/lager |
| — Pumpeledning spillvann | Bolig | Andre bygg |
| — Pumpeledning vann | Bustad m/leilighet | |
| — Spillvann | Våningshus | |
| — Vannledning | Storre bustader | |

Beliggenhet og høyder må oppfattes som orienterende.



Lindås kommune
VVA-avdeling



Dato: 2014.09.29
Sign: liat

Knarvikgarden 69

Målestokk
1:1000

B: 2-3