


Avtale om eiendomsgrenser

Parter etter denne avtale er grunneier til gnr 214 bnr 22 i Lindås kommune og grunneiere til alle tilstøtende eiendommer.

Dette er

Eiendom	Grunneier
Gnr 214 Bnr 22	Magnus Fyllingsnes Dødsbo representert iht skifteattest av Merete Fyllingsnes Fjeldsbø, Terje Fyllingsnes og Kristian Fyllingsnes.
Gnr 214 bnr 2 og 165	Reidar Fyllingsnes
Gnr 214 bnr 41	Nystølen Eigedom AS
Gnr 214 bnr 3	Knut Fyllingsnes og Renata Riska Waldow

Partene er enig om at grensen til eiendommen gnr 214 bnr 22 i Lindås kommune går slik de framgår av kartet på seeiendom.no med den korrigering at den sørlig grensen skal parallellforskyves 14,25 meter slik at 1 mål tilfaller bnr 165. Det som tilfaller bnr 165 er merket oransje på dette kart, mens bnr 22 er markert lilla.

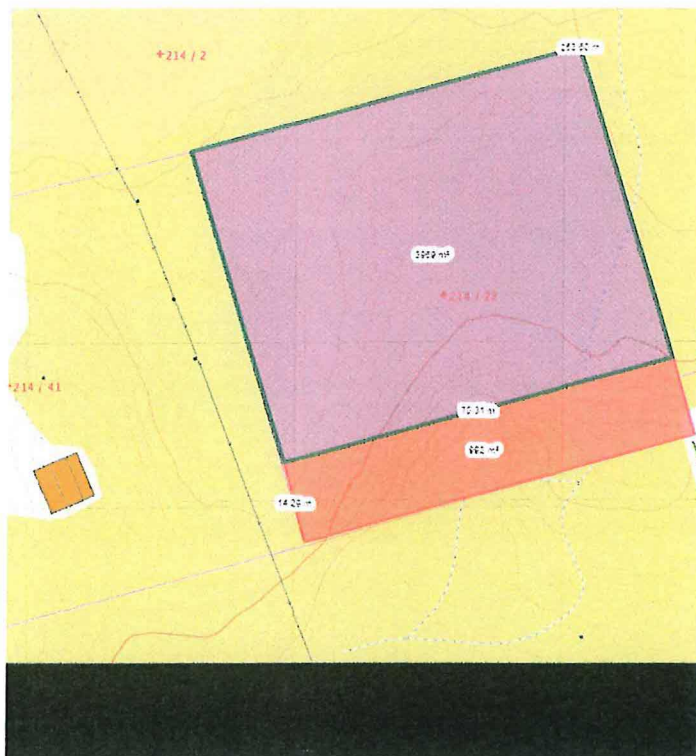

Rett kopi bekreftes:

Arne Gjesdal
Arne Gjesdal
Advokat

Partene ønsker at kommunen skal måle dette opp slik at det kan utstedes nøyaktig matrikkelbrev på eiendommen. Omkostninger skal dekkes av grunneier til eiendommen gnr 241 bnr 41; Nystølen Eigedom AS.

Bergen/Lindås 19/4 2018

Gnr 214 Bnr 22

Merete Fyllingsnes Fjeldsbø

Merete Fyllingsnes Fjeldsbø

Terje Fyllingsnes

Terje Fyllingsnes

Kristian Fyllingsnes

Kristian Fyllingsnes.

Gnr 214 bnr 2 og 165

Reidar Fyllingsnes

Reidar Fyllingsnes

Gnr 214 bnr 41

Heine Fyllingsnes Inge Einar Fyllingsnes

Heine Fyllingsnes og Inge Einar Fyllingsnes for Nystølen Eigedom AS

Gnr 214 bnr 3

Knut Fyllingsnes

Knut Fyllingsnes

Renata Riska Waldow

Renata Riska Waldow

Rett kopi bekreftes:

Arne Gjesdal
Arne Gjesdal
Advokat