


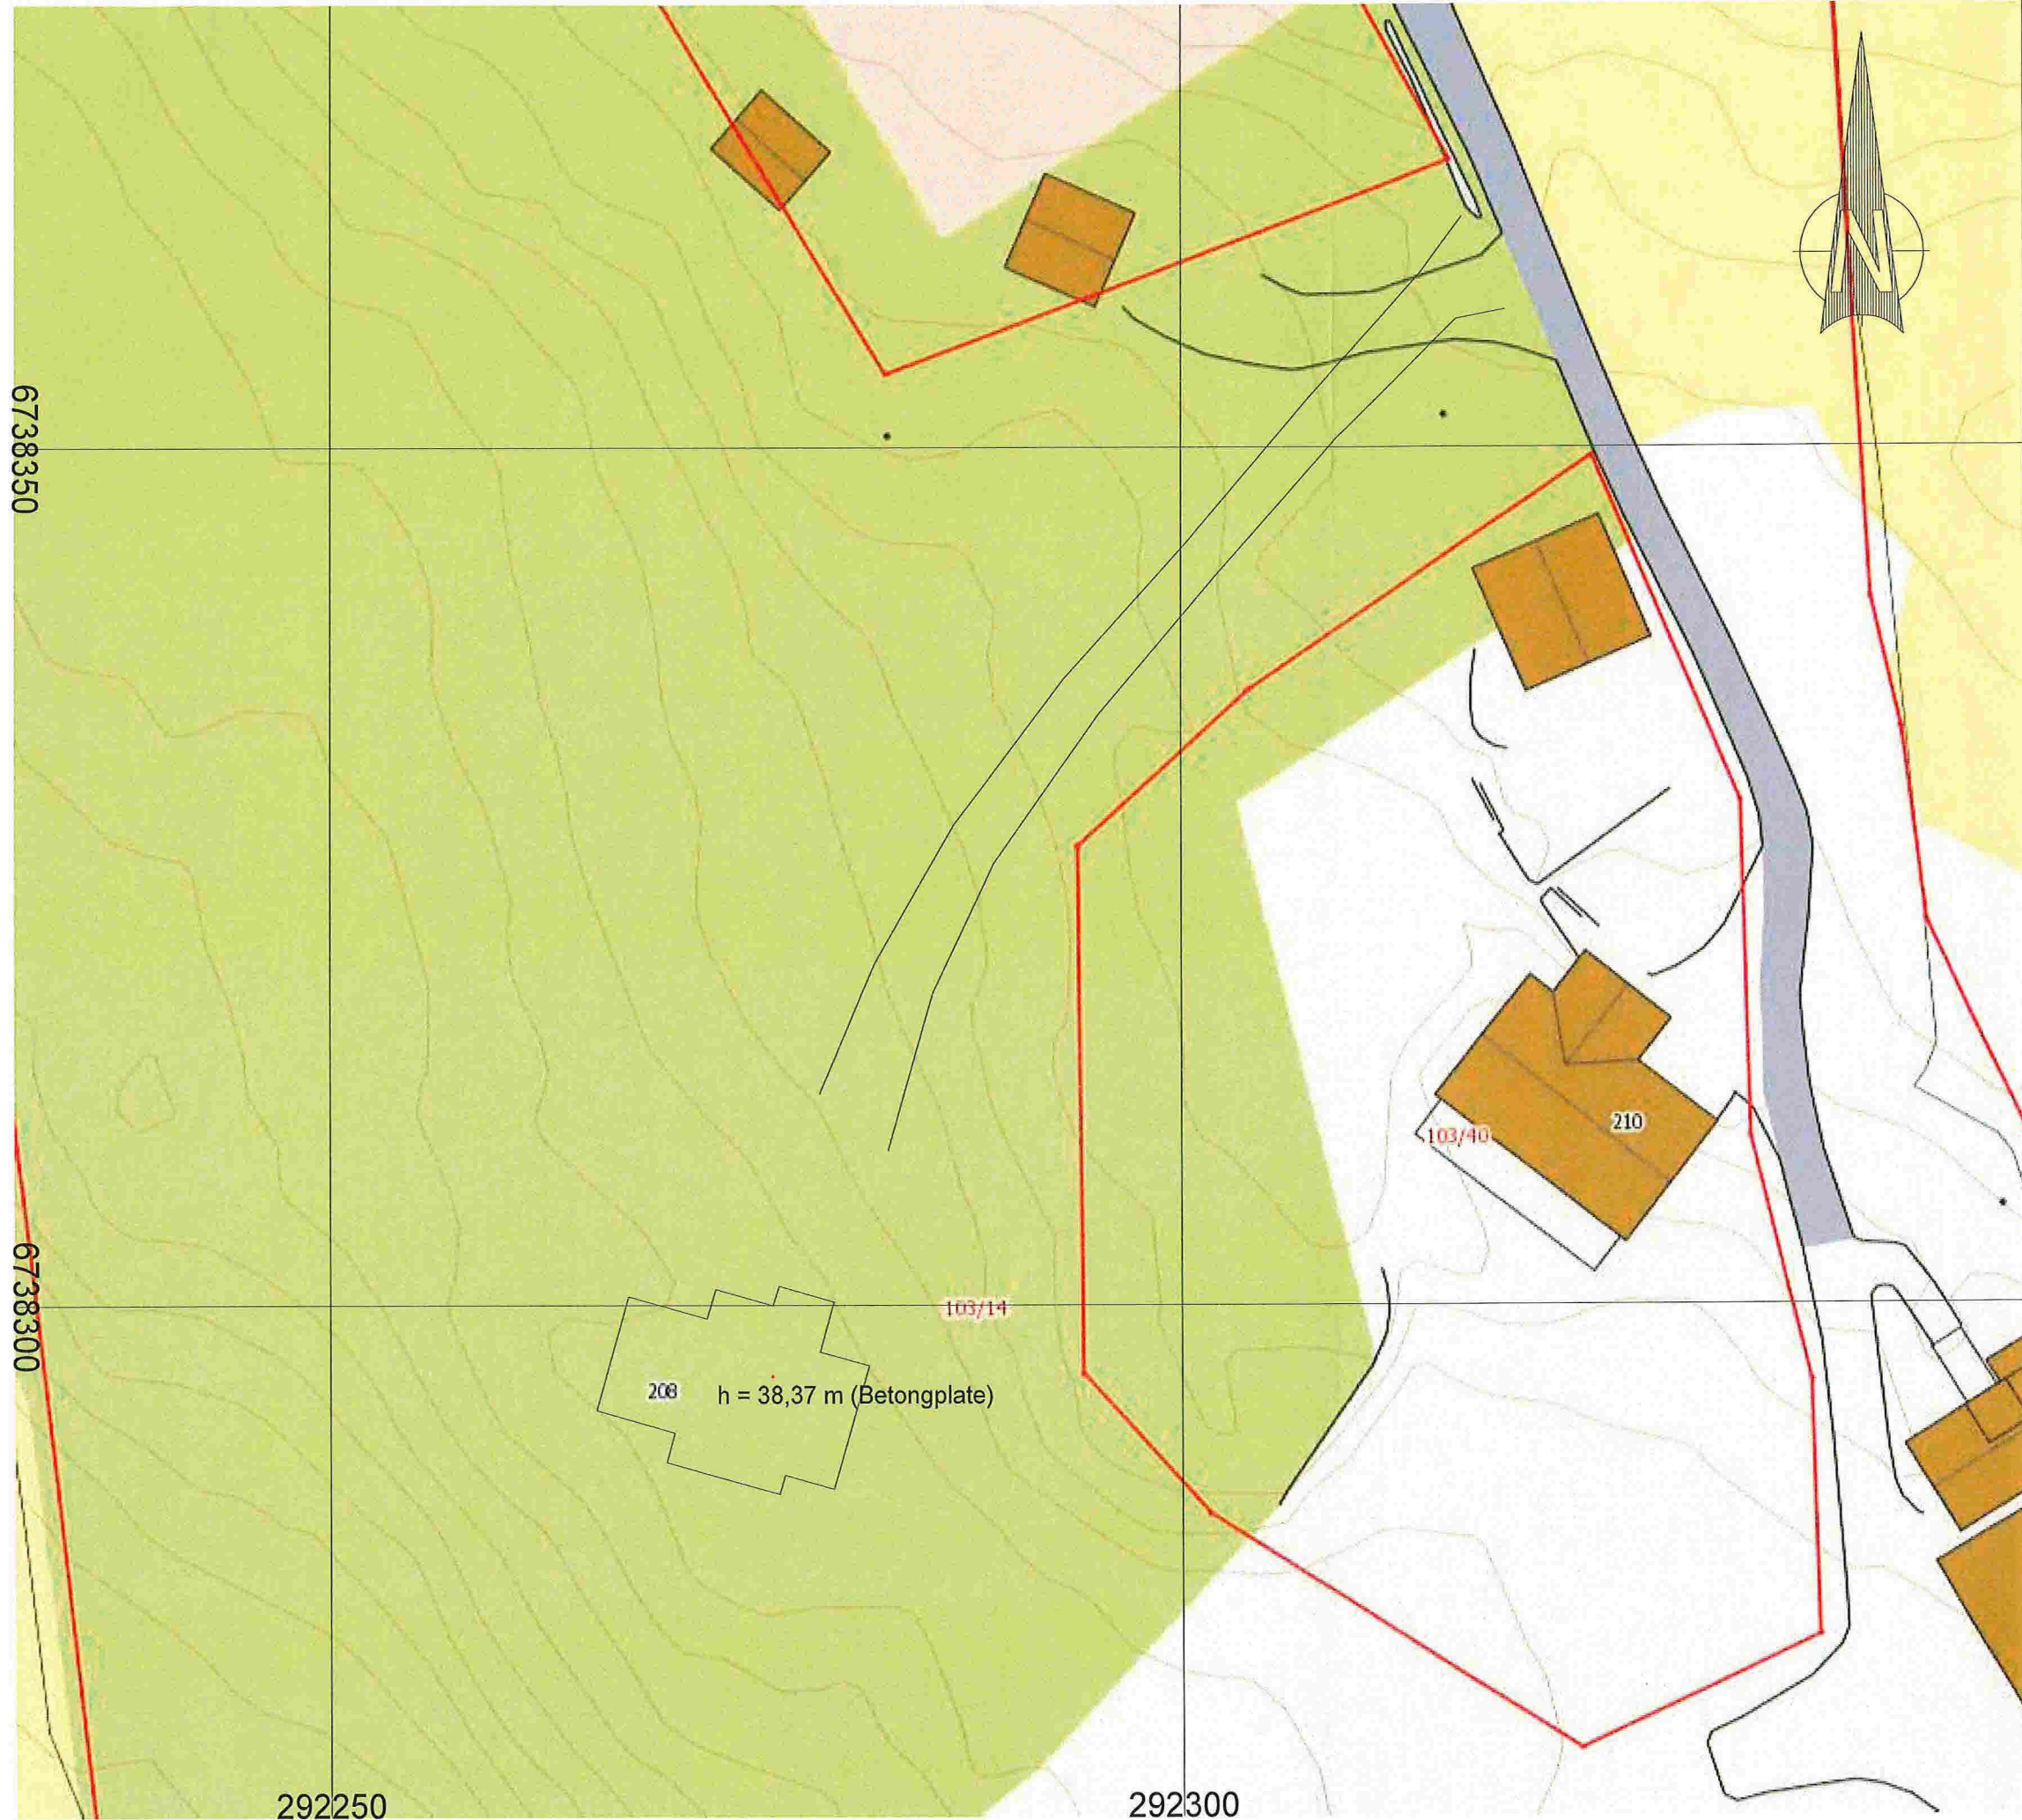


Innmålt Hus, Fjellanger

-  Hus
-  Veg
-  Høyde Betongplate



6738350

6738300

292250

292300

Dato: 02.10.2014	Konstr./regnet: MoJ	Godkjent:	Målestokk: 1:400	Erstatning for:	Erstattet av:
Innmålt Hus Knut Fjellanger				901	
Henvisning:			Beregning:		Plan innmålt hus



103/14

103/40

210

HJ07 HJ09 HJ11 HJ12
 HJ08 HJ10 HJ13 HJ14
 H01
 HJ06 HJ05 HJ04 HJ02 HJ03 HJ01

0 10m

Anko AS - Bergen
 Fjøsangerveien 50C - 5059 Bergen
 55387870 / www.anko.no



Dato: 2014.03.03
 Sign: moj

Anko AS
 Bergen



Målestokk
 1:300

27