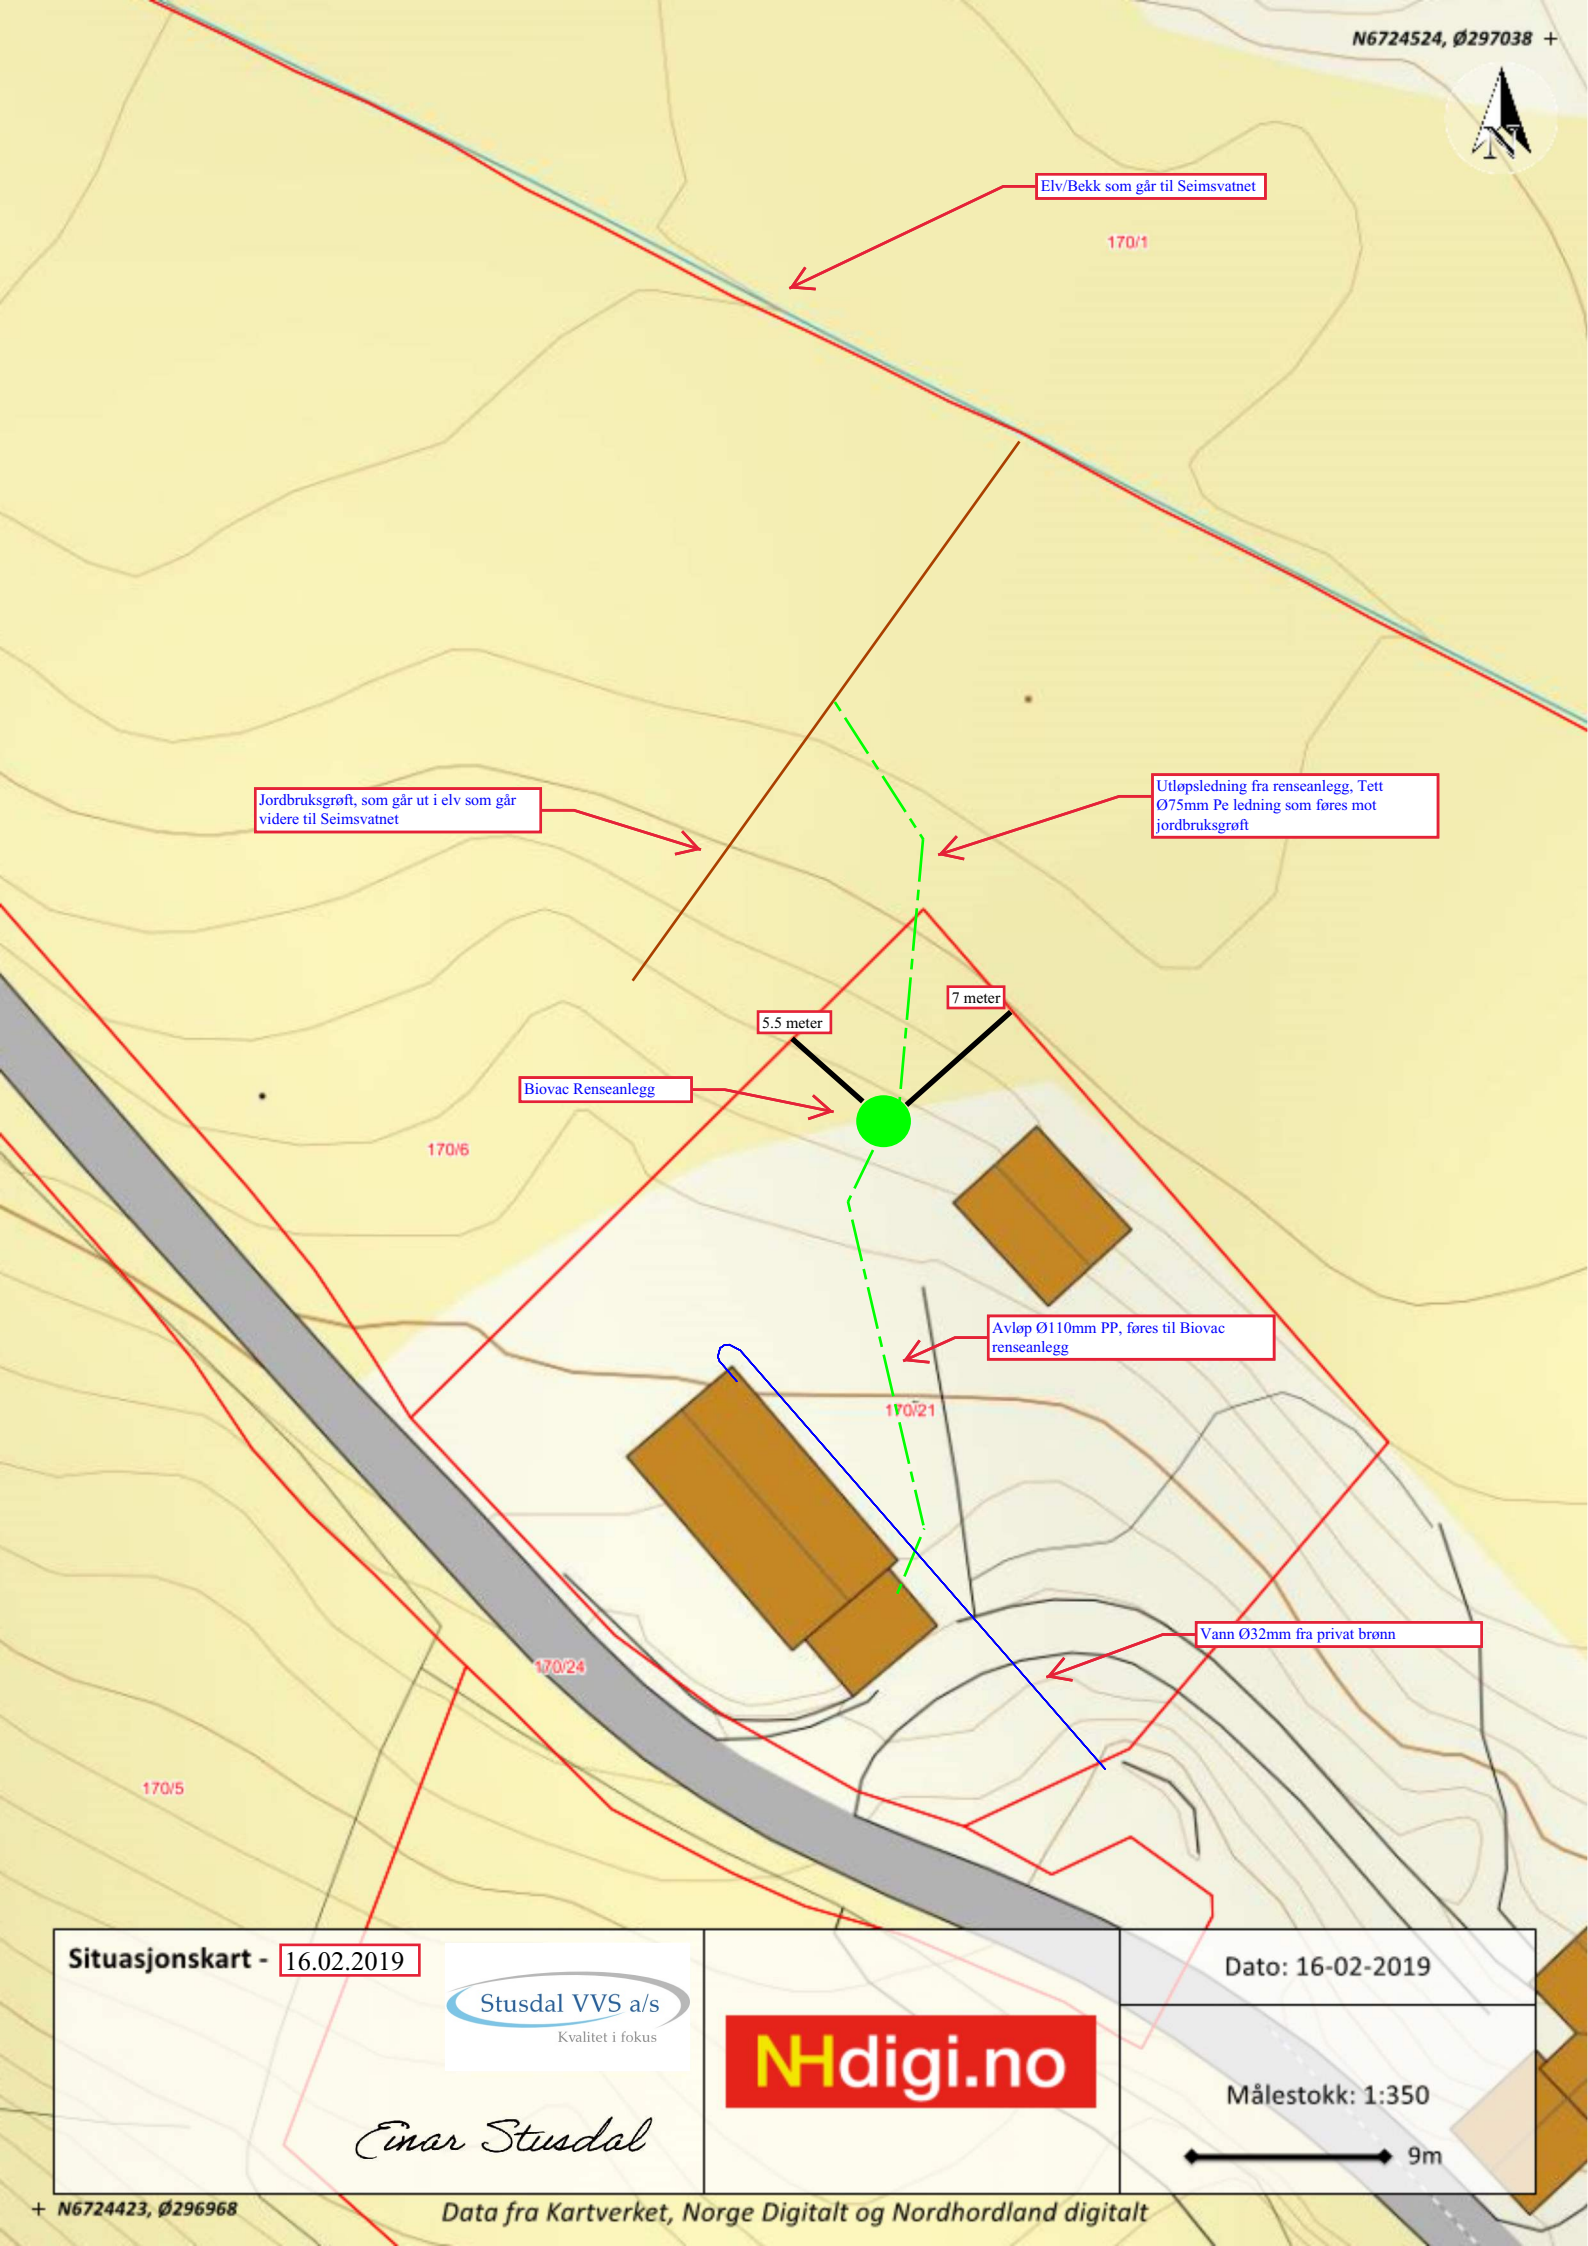
N6724524, Ø297038
Elv/Bekk som går til Seimsvatnet
170/1
Jordbruksgrøft, som går ut i elv som går videre til Seimsvatnet
Utløpsledning fra renseanlegg, Tett Ø75mm Pe ledning som føres mot jordbruksgrøft
7 meter
5.5 meter
Biovac Renseanlegg
170/6
Avløp Ø110mm PP, føres til Biovac renseanlegg
170/21
Vann Ø32mm fra privat brønn
170/24
170/5
Situasjonskart - 16.02.2019
Stusdal VVS a/s
Kvalitet i fokus
Einar Stusdal
NHdigi.no
Dato: 16-02-2019
Målestokk: 1:350
9m
N6724423, Ø296968
Data fra Kartverket, Norge Digitalt og Nordhordland digitalt