


91 x 01

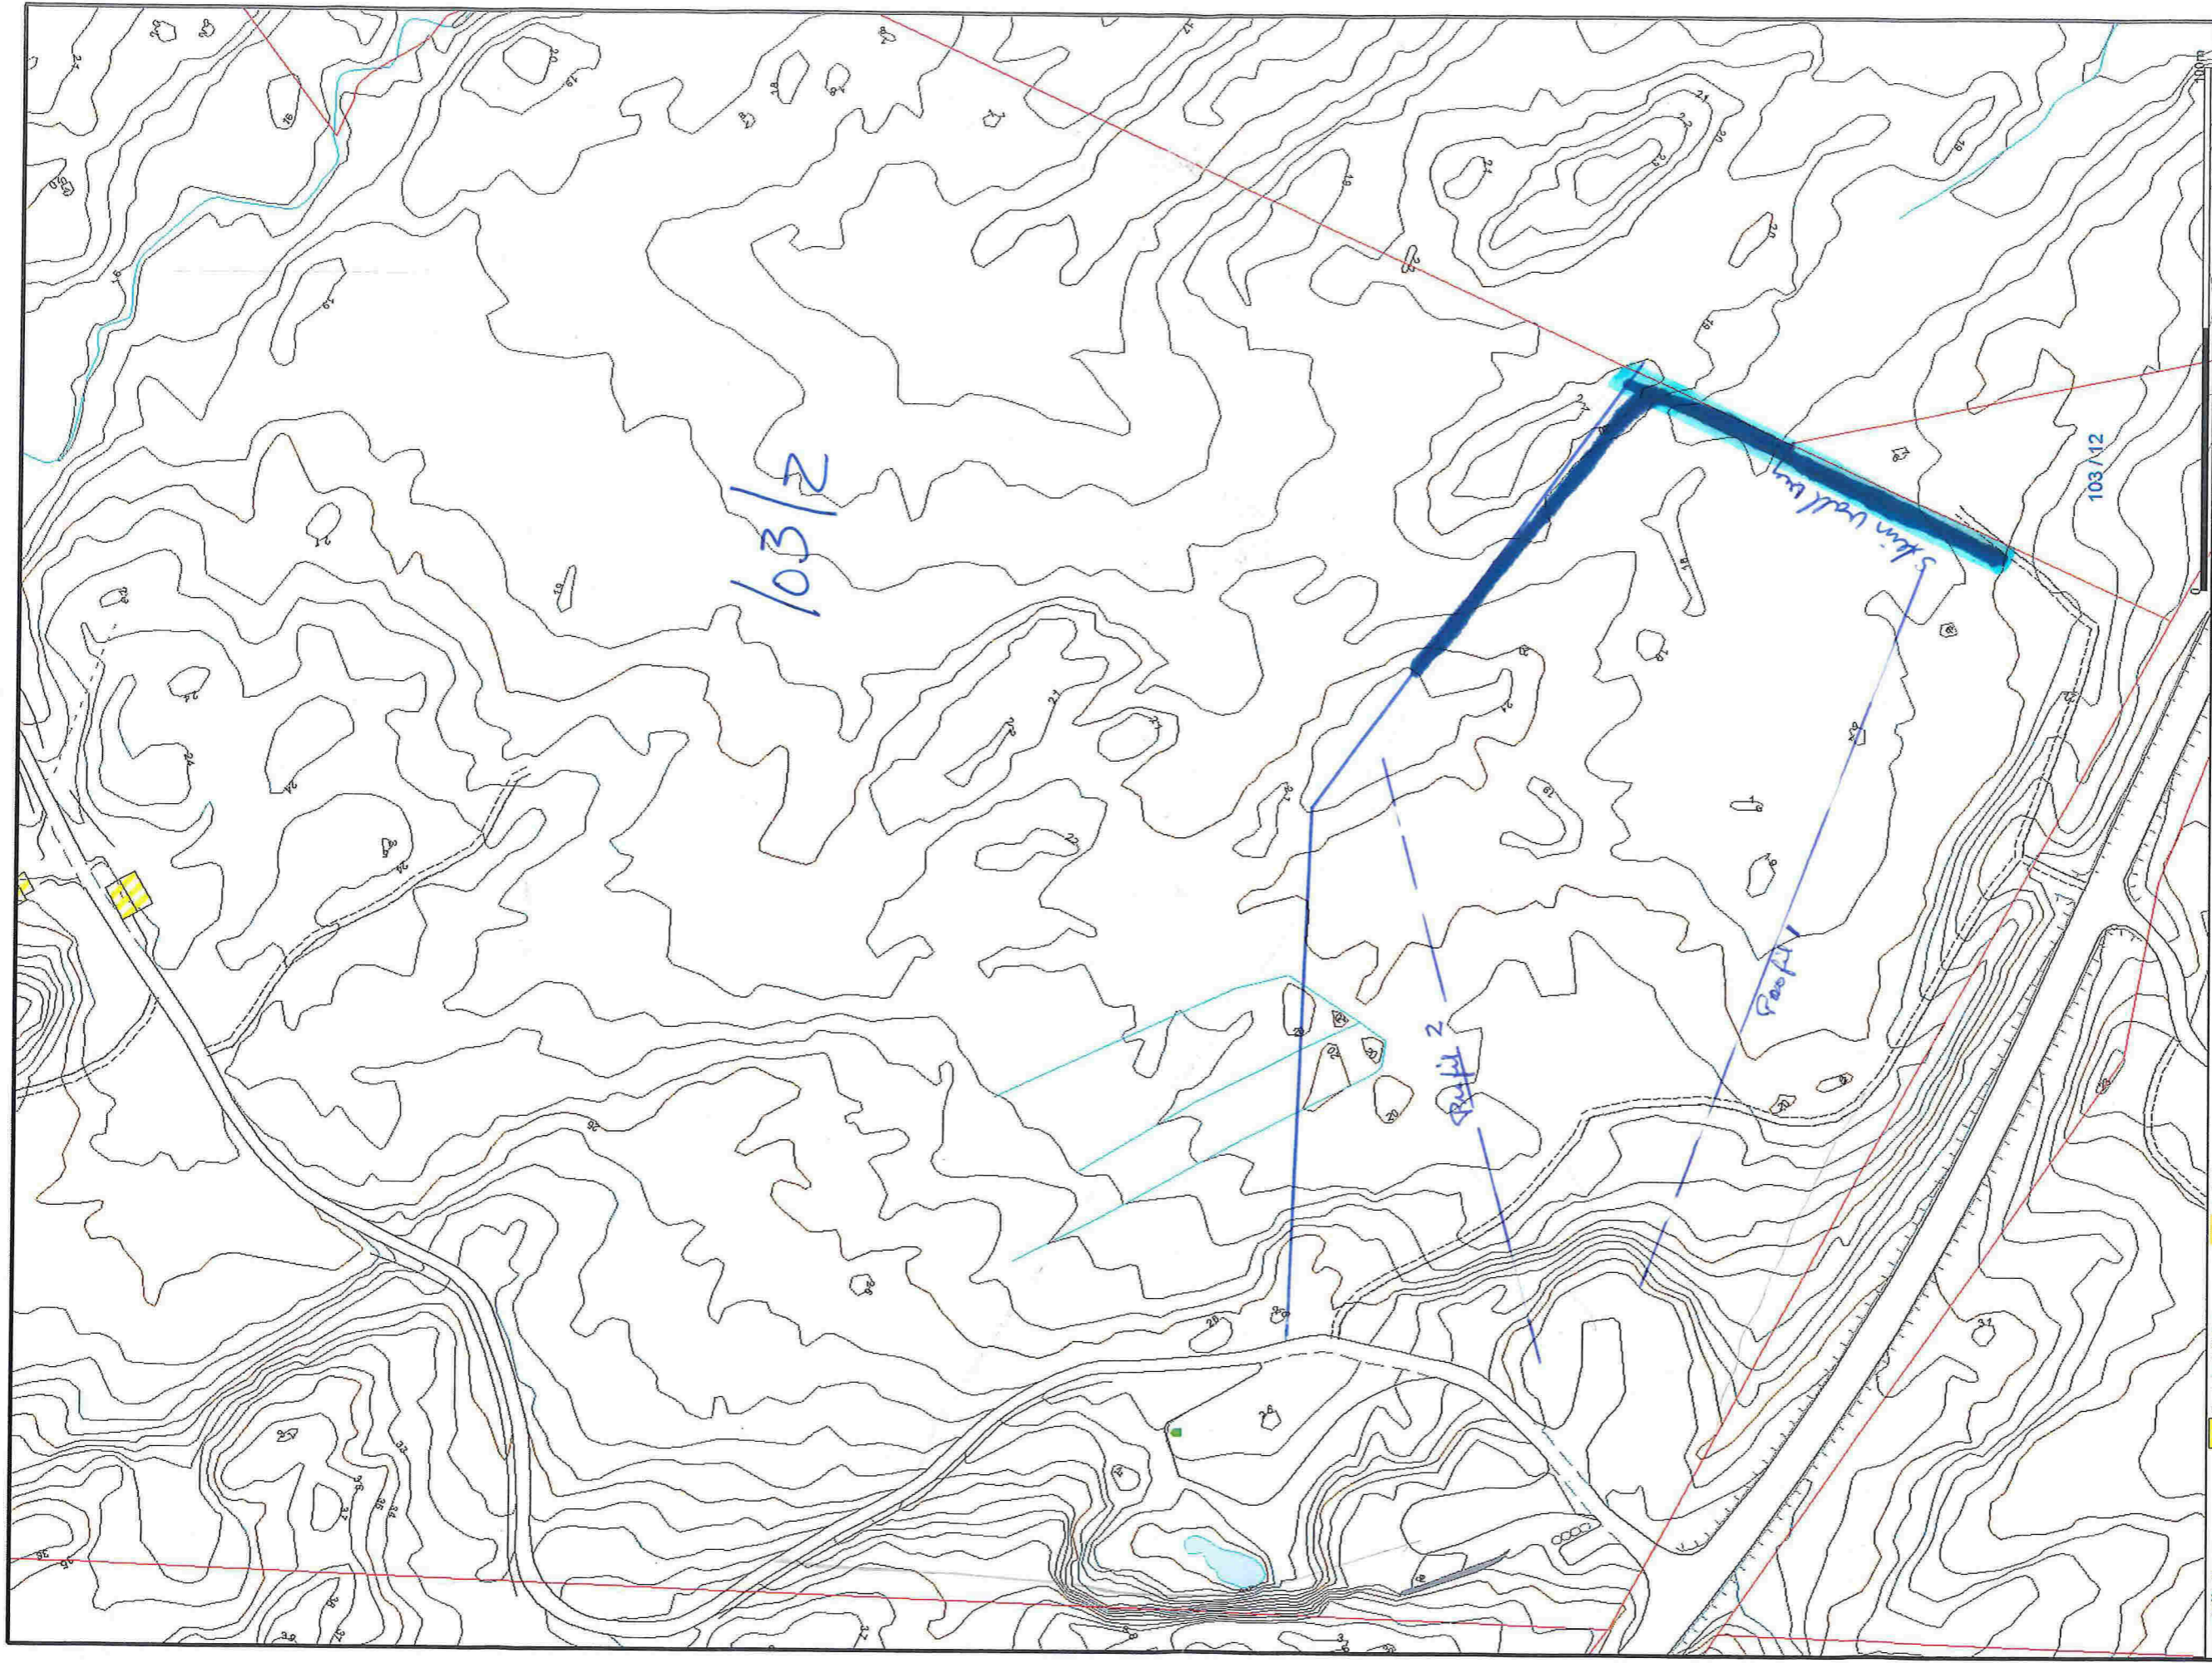

	Måte Grenser	Bustad m/tilbehør	
	Registrerte Grenser	Våningshus	
Udefinerte grenser	Stare bustader		Lindås kommune Geodala avdeling
Terrengmålte grense	Hytte/feriehuis		
Konstruert grensepunkt	Garasje/tubus	Fjellanger	
Bølg	Industri/lager		

Beliggenhet og høyder må oppplates som orienterende.

