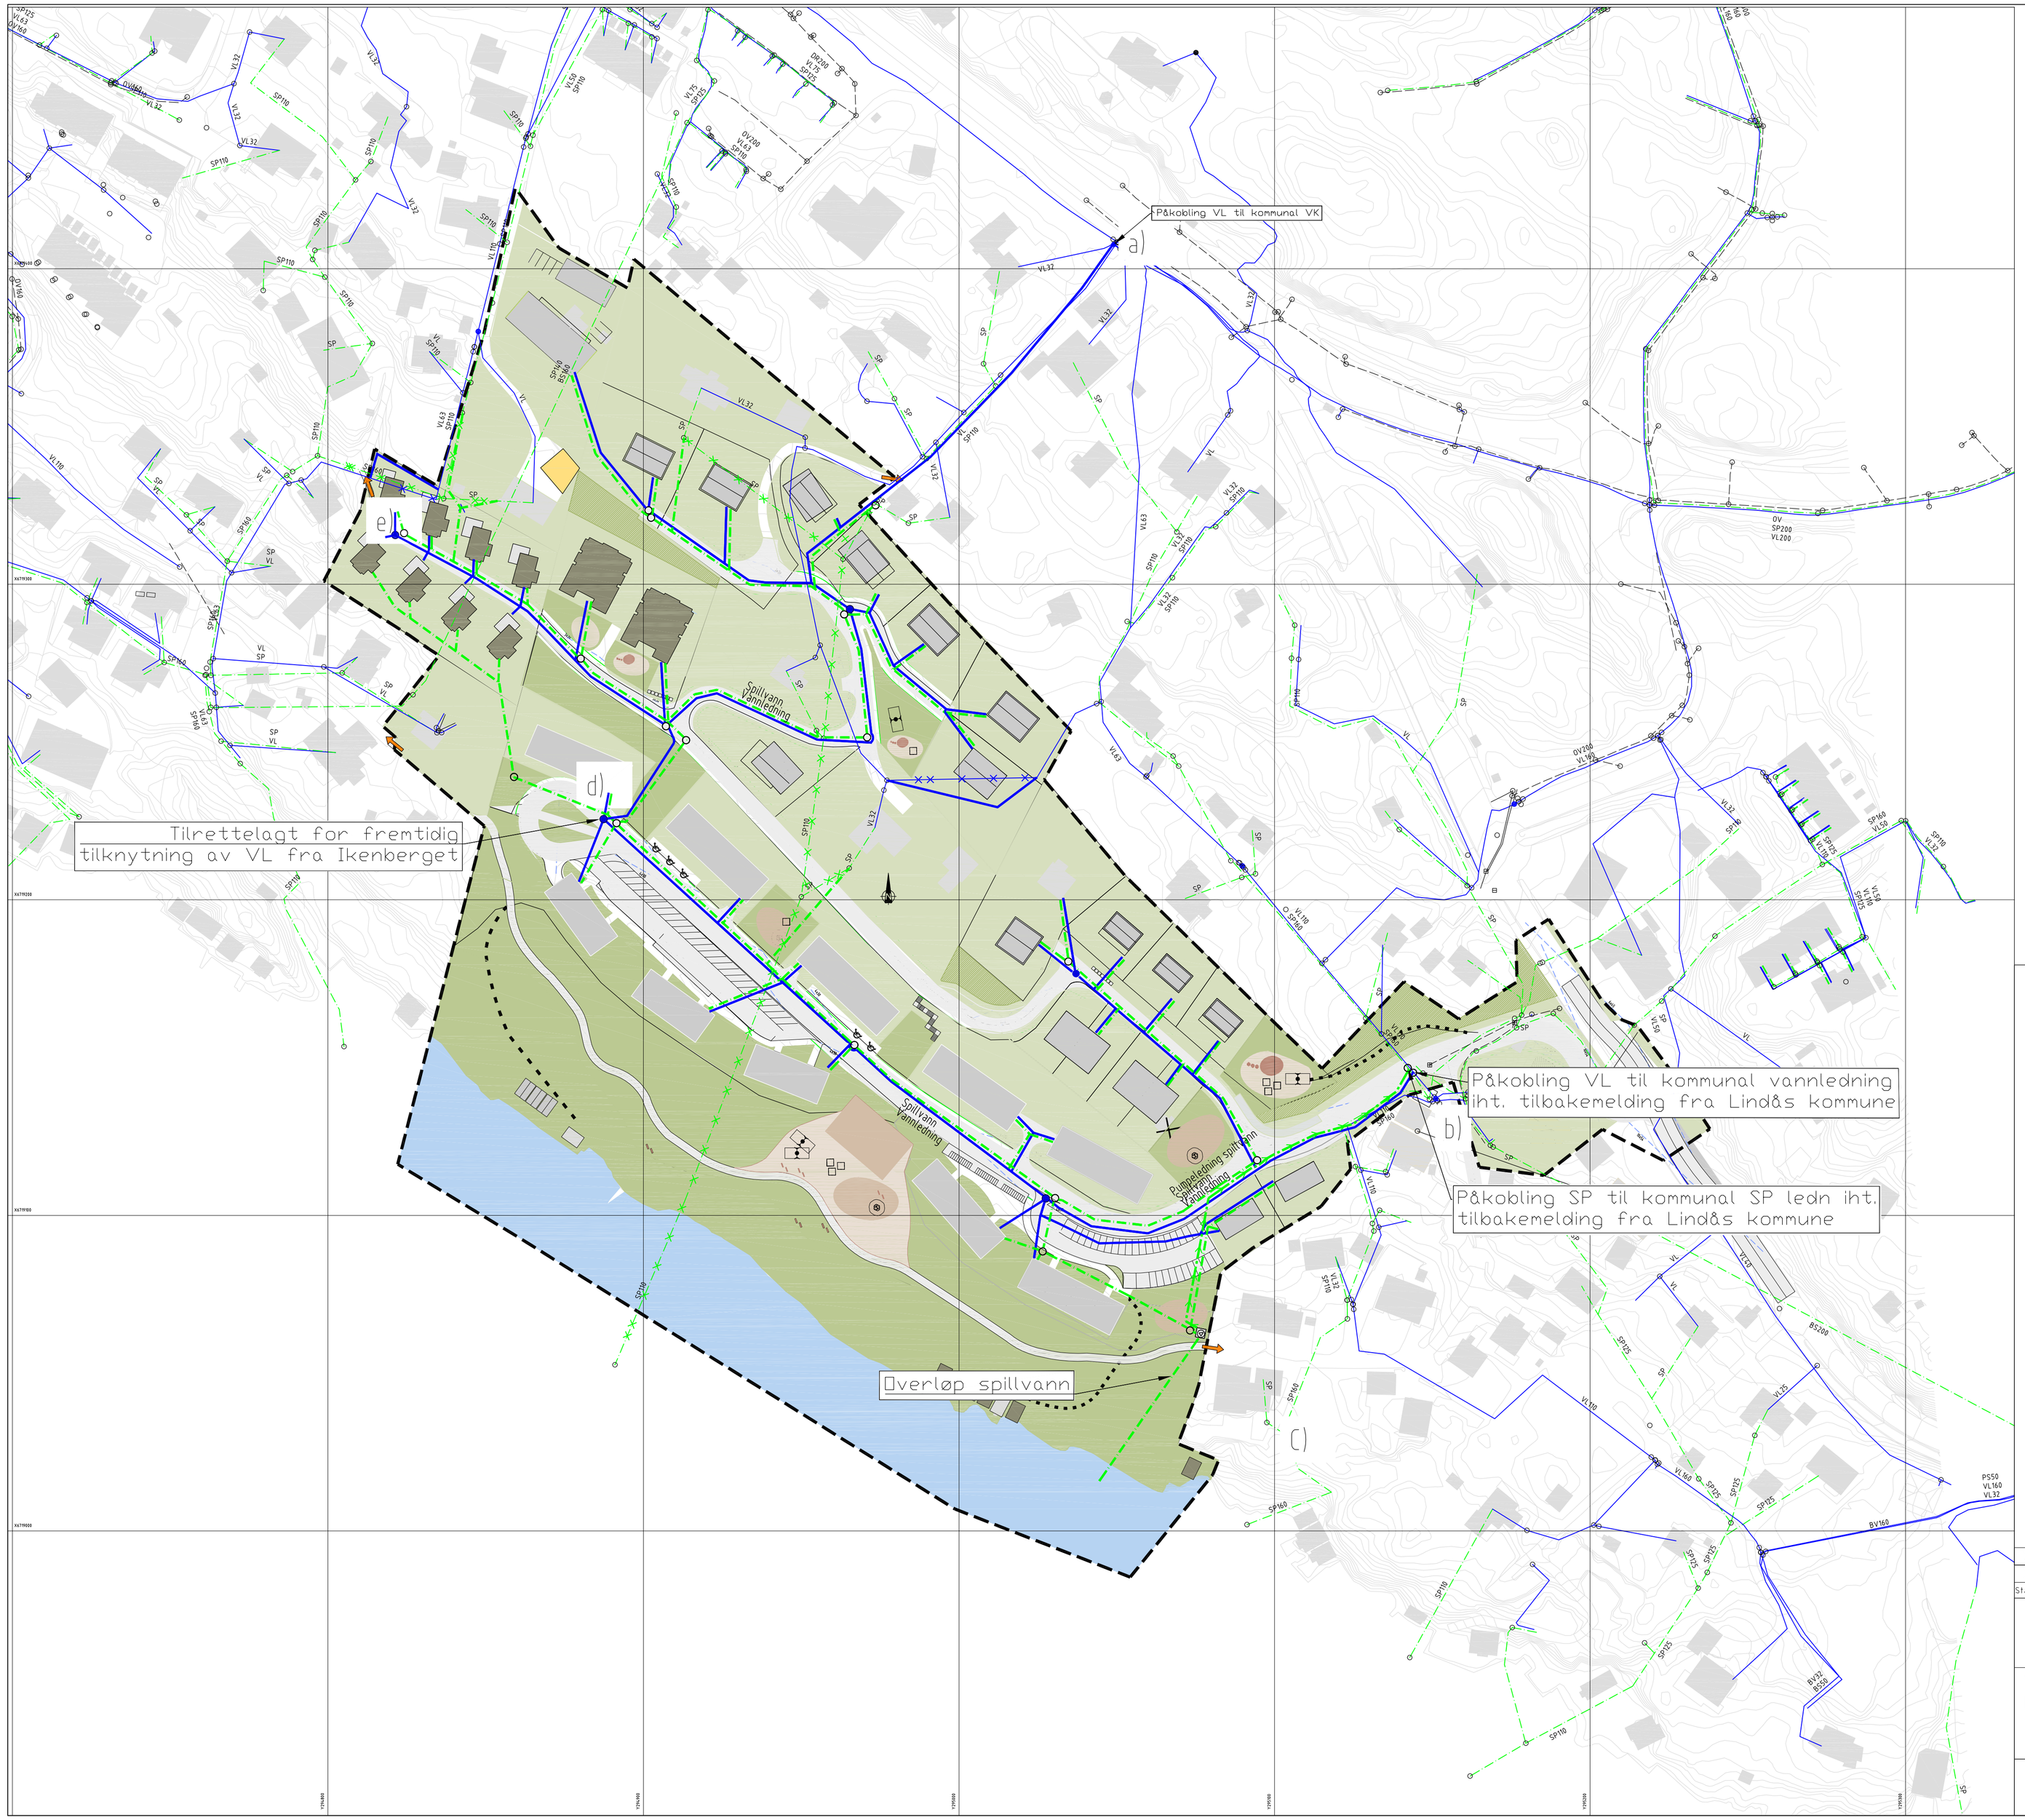

TEGNFORKLARING:

	Prosjektert	Eksisterende
Vannledning	VL	
Spillvann	SP	
Pumpeledning spillvann	PSP	
Overvann	OV	
Ledning/Kum utgår el. fjernes		
Kum		
Sluk/sandfang		
Brannuttak Kum/Hydrant		
Pumpestasjon spillvann		
Bebyggelse		
Planområdet		

Status	Rev.	Endring	Utført	Kontr.	Ansv.	Dato
X	02	Endr.av tilknytningspkt. SP og VL iht. ilb.mld.fra Lindås kommune	TaRo	BeCl	MaMa	13.10.2014
X	01	Ny plassering av pumpestasjonen, samt SP ledninger til den	TaRo	BeCl	MaMa	19.05.2014
			TARO	BECL	MAMA	07.01.2014

Sommerro Panorama AS

VA-plan
Reguleringsplan for Kubbaleitet

Målestokk: 1:1000

Format: A1

Oppdragsleder: Irene Våge

Oppdragsnr.: 98804001

SWECO
SWECO Norge AS
Storetveitvegen 98
TLF.: 55275000 FAX.:

Disiplin:	Løpenummer:	Status	Rev:
VA	GH001	X	02

x:\988x\98804001 sommerro panorama - reguleringsplan\12 plandata\tegning\lay_gh.dwg
Plottedato: 13. oktober 2014 12:31:18