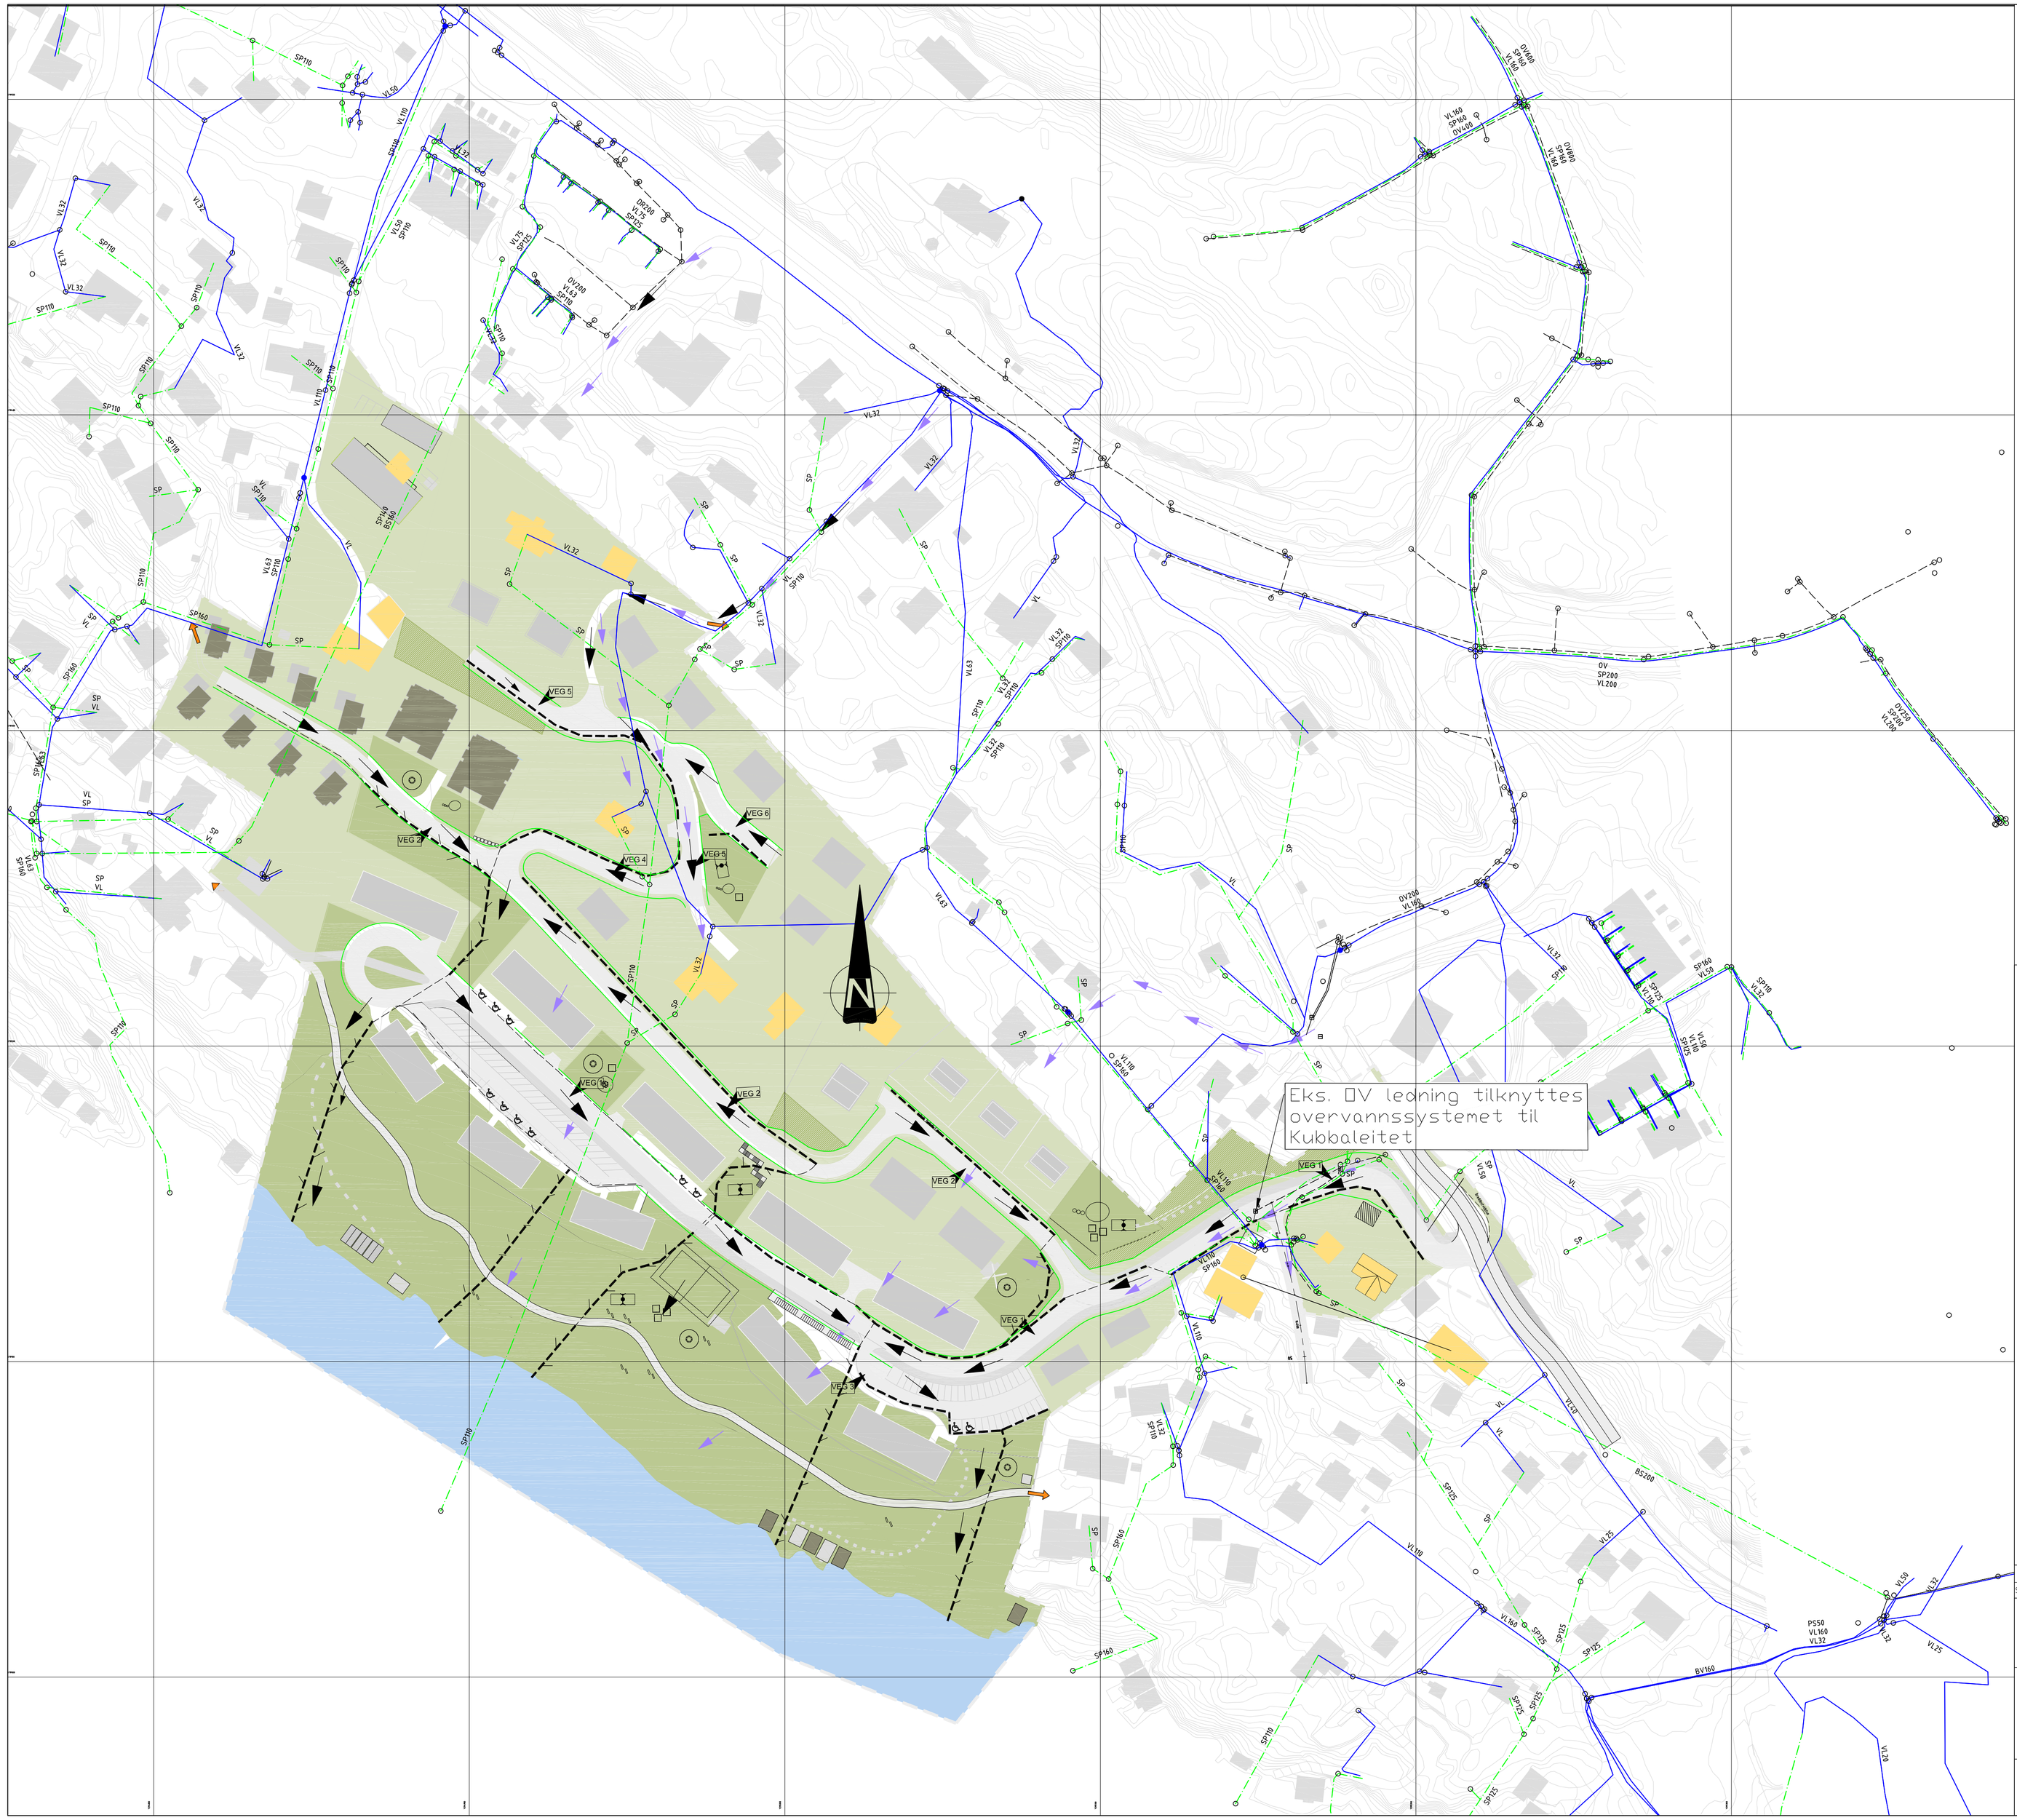

TEGNFORKLARING:

- Flomvei etter utbygging
- Flomvei før utbygging
- OV grøfter
- OV grøfter lagt i rør under vei
- Infiltrasjonsgrøfter i terreng
- Eks. vannledning
- Eks. spillvannsledning
- Eks. overvannsledning
- Eks. sluk/sandfang
- Planlagte nye bygg
- Eksisterende bygg

Status	Rev.	Endring	Utført	Kontr.	Ansv.	Dato
	01	Endringer i OV ledn.nett iht. tilb.mld.Lindås kommune	TARO	BECL	MAMA	13.10.2014
			TARO	BECL	MAMA	07.01.2014

REIGSTAD BYGG OG EIGEDOM

Sommerro Panorama

VA-plan overvann

Målestokk: 1:1000

Format: A1

Oppdragsleder: Irene Våge

Oppdragsnr.: 98804001

SWECO
SWECO Norge AS
Storetveitvegen 98
TLF.: 55275000 FAX.:

Disiplin:	Løpenummer:	Status	Rev:
VA	GH002	X	01

x:\988x\98804001 sommerro panorama - reguleringsplan\12 plandata\tegning\va_overvann.dwg
Plottedato: 13. oktober 2014 12:01:14