


Naustområde på Spjotøy vert flytta, eigedomen 83/1

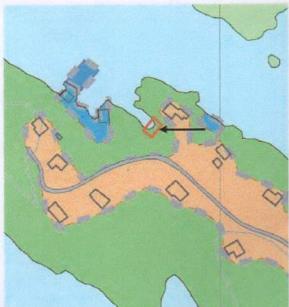

Flytting av nausta vil innebere eit mindre inngrep i landskapet enn gjeldande plassering. Vika, som nausta er føreslått flytta til, er ikkje i bruk til bading. Det er ei vik lenger sør, som er langt meir solrik, som blir brukt til bading. Flytting vil gjera prosjektet enklare å gjennomføra, med mindre inngrep, blanta anna fordi det er veg heilt ned frå før. Endringa vert sendt på avgrensa høyring.

Avgrensinga av område SB2 for spreidd busetnad på Ones vert justert



Justeringa vert gjort på bakgrunn av motsegn frå Hordaland fylkeskommune, grunna omsyn til eit automatisk freda kulturminne, og potensiale for funn av ny kulturminne i nærleiken av dette. Det vil framleis vere plass til 3 bustadeiningar i området, slik som planlagt. Forslaget til ny avgrensing vert avklart med fylkeskommunen.