


ikalnivå 2, Lag 4

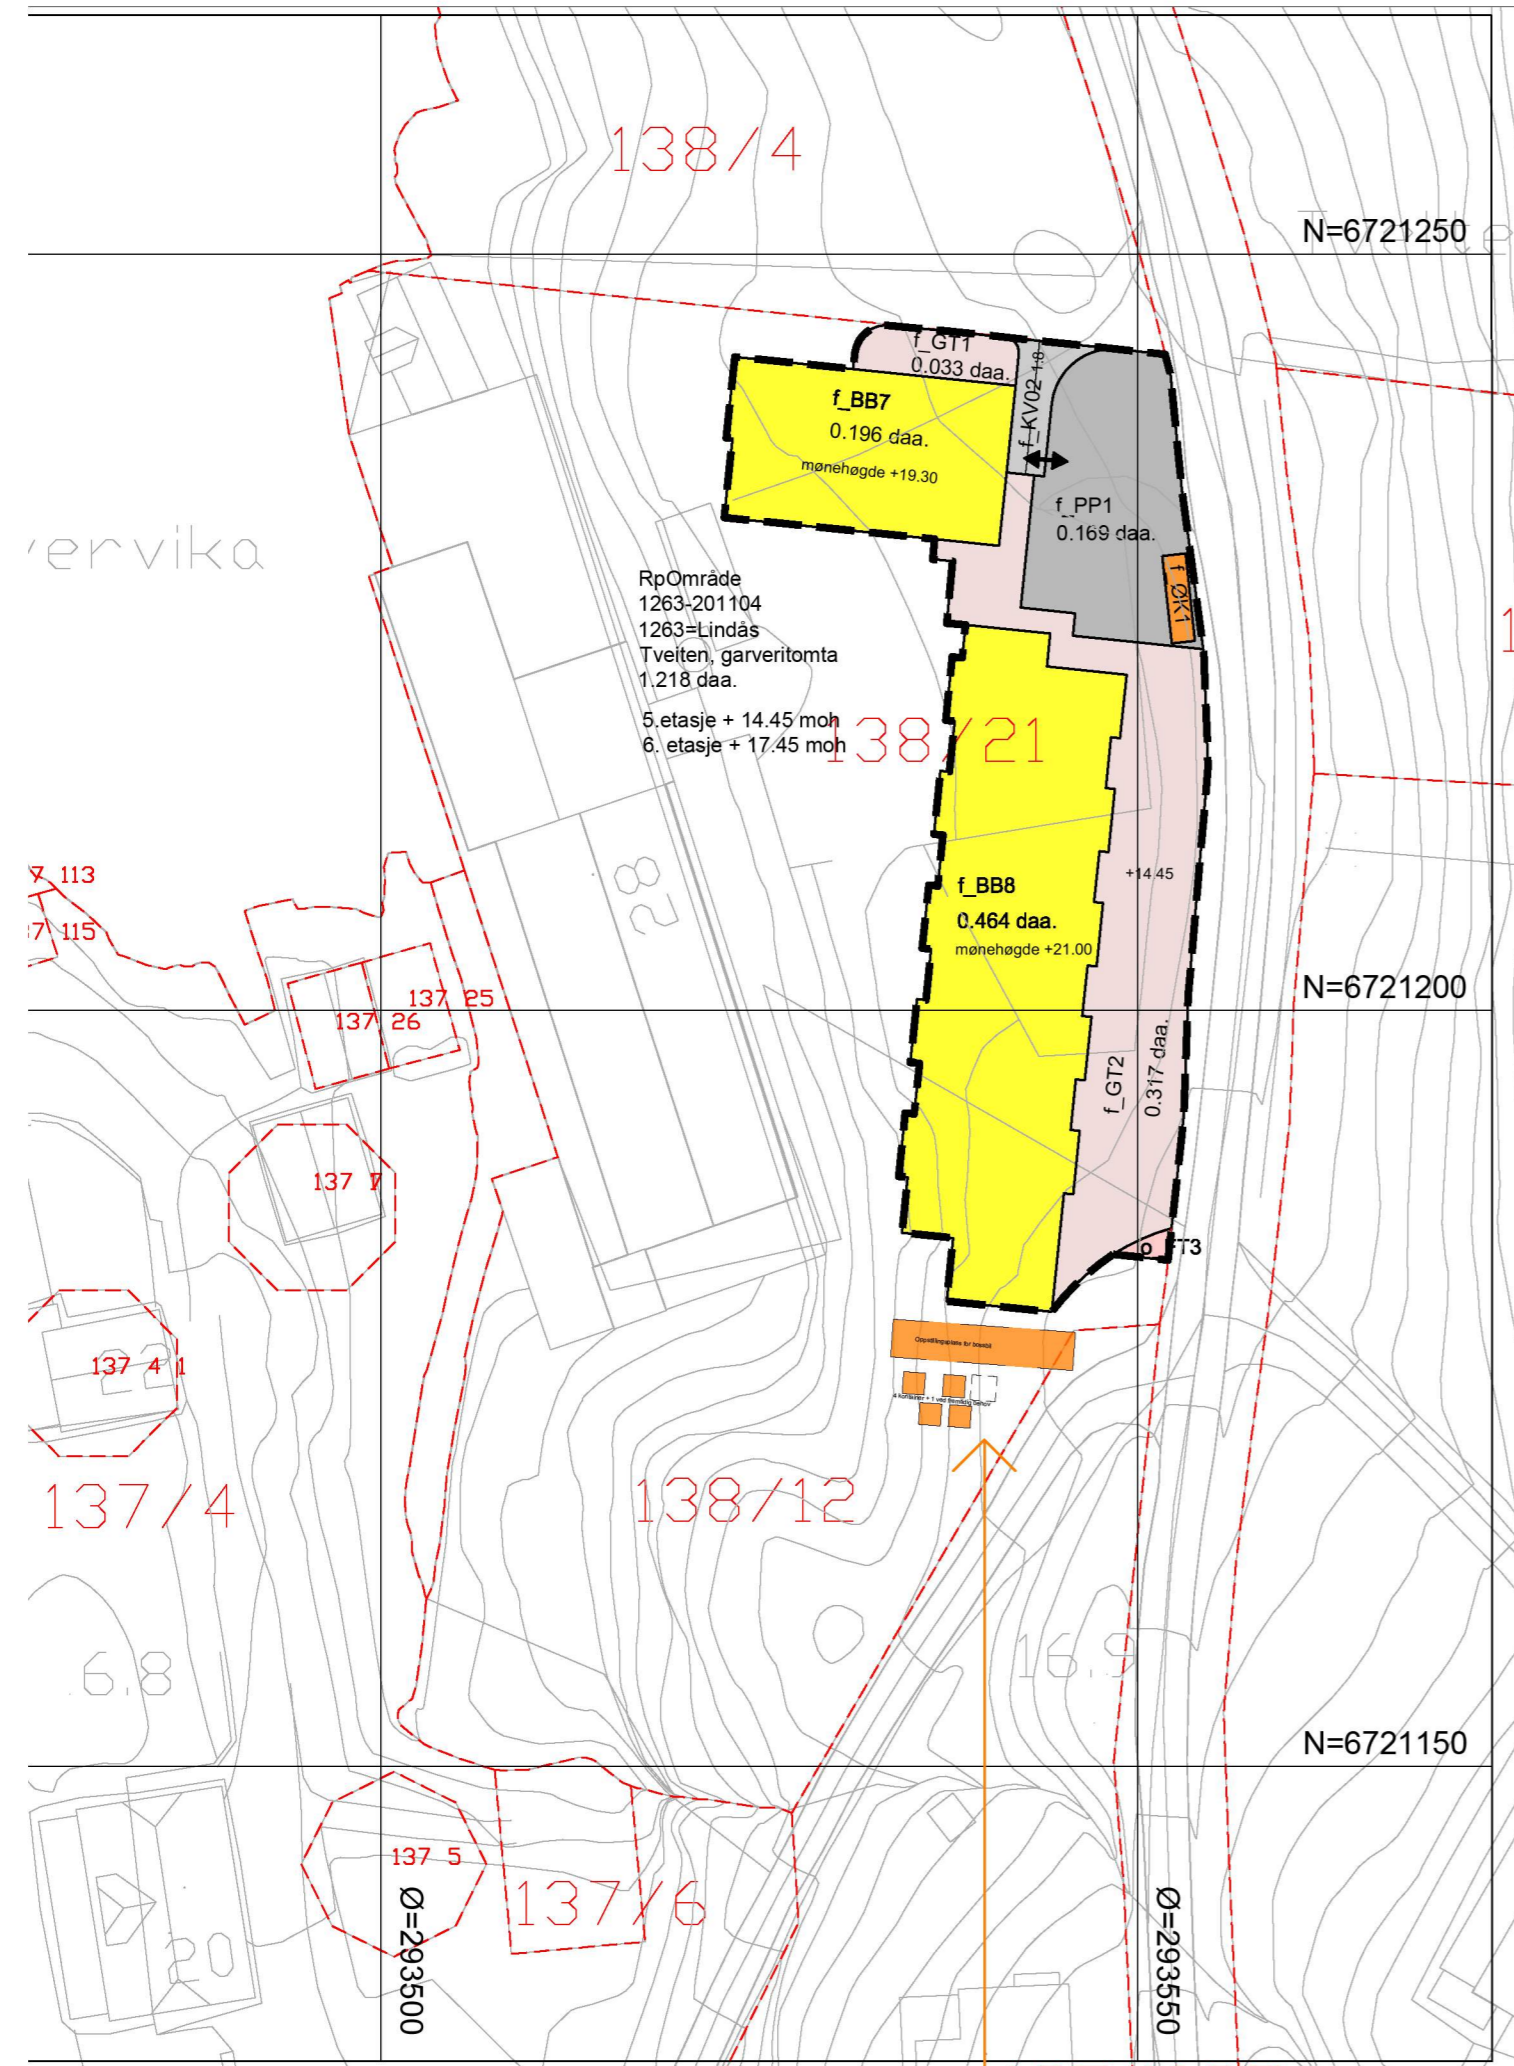

TEIKNFORKLARING

SOSI ver. 4.5

AREALFØREMÅL (PBL §12-5)

- BUSETNAD OG ANLEGG** (PBL §12-5 nr.1)
- BB Bustader-blokker (1113)
 - ØK Andre kommunaltekniske anlegg (1560)

SAMFERDSELSANLEGG OG

- TEKNISK INFRASTRUKTUR** (PBL §12-5 nr. 2)
- KV Køyevveg (2011)
 - FT Fortau (2012)
 - GT Gatetun (2014)

JURIDISKE TEKSTER, LINE- OG PUNKTSYMBOL
(JF. REGULERINGSFØRESEGNER)

- Plangrense (RpGrense)
- Føremålsgrænse (RpFormålGrense)
- Regulert senterline (1221)
- Regulert kant kjørebane (1223)
- Illustrerende line

BASISKART

Eigedomsgrænse (4011)
 Geodetisk grunnlag: UTM32_Euref 89
 Geodetiske høydegrunnlag: NN1954
 Uttaksdato basiskart: 22.10.2010

Kartmålestokk: 1:500
 Ekvidistanse: 1m



Mindre reguleringsendring for:

LINDÅS KOMMUNE. Tveiten, garveritomta, gnr. 138 bnr. 21 m.fl.
 PlanID: 1263-201104

Sakshandsaming i følge plan- og bygningsloven

Nabovarsel / høring

15.12.12 - 27.01.13

Utarbeidet av:

Ard arealplan as,
 Domkirkegaten 3, 5017 Bergen



Lindås kommunes saksnummer	110/11
Siste revisjonsdato plankart	21.05.2013

Det vert stadfesta at plankartet er i samsvar med kommunestyret sitt vedtak:

Ordførar

Ny plasering av renovasjonsanlegg

Tegningsnr. **A21-001** Revisjon nr. **01**

Type tegning
Reg.plan med ny renovasjon

Rev	Nr	Beskrivelse	Dato	Sign	Kontr

Lokalisering:

- Prosjekteringsgruppen
- **ARK:** Tippetue Arkitekter
 - **RIB:** Rådg. ing. Bygg
 - **RIE:** Rådg. ing. Elektro
 - **RV:** Rådg. ing. VVS

Fase
Arbeidstegninger

Tiltakshaver	Godkjent
F.G. Eiendom	Kontroll prosjekt.
Prosjekt	Sign. Kontroll
ALVER BRYGGE	
Filnavn	
738_Arbeidstegning_27.09.2018_Hovedff.pln	
Dato	
27.05.2019	
Målestokk	
1:500	
Kontroll utferende	
Sign. Kontroll	

Gnr./Bnr./Festnr.: **138/21/Festenr**

Prosjektnr.: **738** Tegningsnr.: **A21-001**

Type tegning:
Reg.plan med ny renovasjon