

# SØKNAD OM UTSLIPP ELLER ØKNING AV SANITÆRT AVLØPSVANN FRA BOLIGER

Til Kommune  
Lindås

## Informasjon

Søknaden benyttes for etablering av nye utslipp eller vesentlig økning av eksisterende utslipp av sanitært avløpsvann jf. forskrift om begrensning av forurensning av 01.06.2004 (forurensningsforskriften) kapittel 12. Skjemaet benyttes også for utslipp av sanitært avløpsvann mindre enn 50 pe i tettbebyggelser, som er større enn 2 000 pe i innlandet og 10 000 pe ved kysten.

Utslipp av sanitært avløpsvann er søknadpliktig jf. forurensningsforskriften kapittel 12. Søknad med alle nødvendige opplysninger og vedlegg sendes til Vann- og avløpsetaten i gjeldende kommune.

Tiltakshaver (søker)			
Tiltakshavers navn JK. Arkitektur AS			Organisasjonsnr. 988 287 644
Adresse Postboks 125		Postnr. 5401	Poststed Stord
Telefon	Mobiltelefon 99561768	E-post tq@jk-arkitektur.no	

Søknaden gjelder							
Eiendom/ Byggested	Gnr. 10	Bnr. 25	Festenr.	Seksjonsnr.	Bygningsnr.	Bolignr.	Kommune Lindås
	Adresse Stranda 958				Postnr. 5993	Poststed Ostereidet	
Type utslipp	<input checked="" type="checkbox"/> Nytt utslipp		Spesifiser Utslipp bruntvann fra fritidsbolig				
	<input type="checkbox"/> Økning av utslipp		Spesifiser				
Type bolig/bygg	<input type="checkbox"/> Helårsbolig		Antall			Med vannklosett <input type="checkbox"/> JA <input type="checkbox"/> NEI	
	<input checked="" type="checkbox"/> Fritidsbolig		Antall 1			Med vannklosett <input checked="" type="checkbox"/> JA <input type="checkbox"/> NEI	
	<input type="checkbox"/> Anne type bygg		Antall		Spesifiser	Med vannklosett <input type="checkbox"/> JA <input type="checkbox"/> NEI	
Planstatus	Samsvar med endelige planer etter plan- og bygningsloven? <input type="checkbox"/> JA <input type="checkbox"/> NEI						
	Hvis nei, foreligger det samtykke fra kommunens planmyndighet? <input type="checkbox"/> JA					Dato	

Utslipssted	
Type	<input type="checkbox"/> Innsjø <input checked="" type="checkbox"/> Bekk/Elv <input type="checkbox"/> Elvemunning <input type="checkbox"/> Sjø <input type="checkbox"/> Stedegne løsmasser <input type="checkbox"/> Annet
	Beskrivelse dersom det er krysset annet Via etterpolering til bekk
Geografisk plassering	Navn på lokalitet Stranda 958
	Koordinater for utslipssted
	Kartdatum (f.eks. WGS 84, ESO 50, NGO 48, annet)
Utslipp til sjø	Utslippsdybde er minimum 15 m under laveste vannstand? <input type="checkbox"/> JA <input type="checkbox"/> NEI
	Spesifiser utslippsdybde


Rensegrad		
Utslippssted i følsom/ normalt område (Rensegrad jf. §12-8)	Rensekrav for sanitært avløpsvann, utslippssted med brukerinteresse <input checked="" type="checkbox"/> 90% reduksjon av fosfor, 90% reduksjon av BOF <sub>5</sub>	
	Rensekrav for sanitært avløpsvann, utslippssted med fare for eutrofiering/overgjødning <input type="checkbox"/> 90% reduksjon av fosfor, 70% reduksjon av BOF <sub>5</sub>	
	Rensekrav for sanitært avløpsvann, utslippssted uten fare for eutrofiering/overgjødning <input type="checkbox"/> 60% reduksjon av fosfor, 70% reduksjon av BOF <sub>5</sub>	
	Kun utslipp av gråvann, alle utslippssteder <input type="checkbox"/> Stedegne løsmasser eller tilsvarende	Spesifiser
Utslippssted i mindre følsomt område (Rensegrad jf. §12-9)	Rensekrav for sanitært avløpsvann i sjø (sett kun ett kryss) <input checked="" type="checkbox"/> 20% reduksjon av suspendert stoff <input type="checkbox"/> 180 mg suspendert stoff/liter i restkonsentrasjon <input type="checkbox"/> Kun utslipp av gråvann, utslipp til sjø	
Søknad om unntak	<input type="checkbox"/> Det søkes unntak fra §12-8 til § 12-9	Spesifisert i vedlegg nr.

Renseanlegg	
Type renseanlegg	<input type="checkbox"/> Urenset <input type="checkbox"/> Slamavskiller <input type="checkbox"/> Infiltrasjonsanlegg <input type="checkbox"/> Sandfilteranlegg <input type="checkbox"/> Biologisk renseanlegg <input type="checkbox"/> Kjemisk renseanlegg <input checked="" type="checkbox"/> Kjemisk/biologisk renseanlegg <input type="checkbox"/> Tett tank (for alt avløpsvann) <input type="checkbox"/> Tett tank for svartvann <input type="checkbox"/> Biologisk toalett <input type="checkbox"/> Konstruert våtmark <input type="checkbox"/> Tett tank for svartvann, gråvannsfiler <input type="checkbox"/> Biologisk toalett, gråvannsfiler <input type="checkbox"/> Annen løsning
	Spesifiser annen løsning
	Anleggets dimensjonerte størrelse i antall personekvivalenter (pe) 5PE


Opplysninger om bistand fra nøytral fagkyndig			
Person/Foretakets/Leverandøren navn Hjelmås VVS AS			Organisasjonsnr. 988410586
Adresse Torvhusmyrane 2		Postnr. 5913	Poststed Eikangervåg
Type bistand	<input checked="" type="checkbox"/> Valg av renseanlegg <input type="checkbox"/> Utforming av renseanlegg <input type="checkbox"/> Dokumentasjon av renseanlegg <input checked="" type="checkbox"/> Installasjon av renseanlegg		
Person/Foretakets/Leverandøren navn Kinspan Miljø AS			Organisasjonsnr. 994917285
Adresse Skiveien 42		Postnr. 1410	Poststed Kolbotn
Type bistand	<input type="checkbox"/> Valg av renseanlegg <input checked="" type="checkbox"/> Utforming av renseanlegg <input checked="" type="checkbox"/> Dokumentasjon av renseanlegg <input type="checkbox"/> Installasjon av renseanlegg		

Vedlegg til søknad		
Vedlegg A	Begrunnelse for ønsker om unntak fra §12-7 til §12-13 eller relevant dokumentasjon	<input type="checkbox"/> JA
Vedlegg B	Dokumentasjon av rensegrad jf. §12-10 og beskrivelse av renseanlegg	<input checked="" type="checkbox"/> JA
Vedlegg C	Plassering av avløpsanlegg, utslippssted, eiendomsgrense, vegadkomst på kart målestokk 1:5000 eller større	<input checked="" type="checkbox"/> JA
Vedlegg D	Liste over eiendommer tilknyttet avløpsanlegget med Gnr. Bnr og adresse	<input type="checkbox"/> JA <input checked="" type="checkbox"/> IKKE RELEVANT
Vedlegg E	Oversikt over interesser som blir berørt (drikkevannsforsyning, rekreasjoner, næringsvirksomhet etc). Beskrivelse av tiltak for å motvirke interessekonflikt, samt ivareta helse og miljø	<input type="checkbox"/> JA <input checked="" type="checkbox"/> IKKE RELEVANT
Vedlegg F	Kvittert gjenpart av nabovarsel	<input type="checkbox"/> JA <input checked="" type="checkbox"/> IKKE RELEVANT
Vedlegg G	Uttalelser mottatt i varslingsrunde	<input type="checkbox"/> JA <input checked="" type="checkbox"/> IKKE RELEVANT

Eventuelle merknader

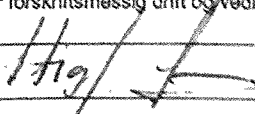Underskrift	
Jeg forplikter meg til å følge bestemmelsene i forurensningsforskriften og enkeltvedtak i henhold til forurensningsforskriften, herunder krav til avløpsnett jf. §12-7, utslipp jf. §12-8 eller §12-9, dokumentasjon av rensegrad jf. §12-10, utslippssted jf. §12-11, lukt jf. §12-12 og utforming og drift av renseanlegg jf. §12-13. Som ansvarlig eier er jeg ansvarlig for forskriftsmessig drift og vedlikehold, samt oppbevaring av informasjon om anlegget, drift og lekkasjer.	
Dato	Underskrift ansvarlig eier
21 mai -19	
Gjentas med blokkbokstaver	STIG LEA
Stig Lea	

Kommunens kommentarer

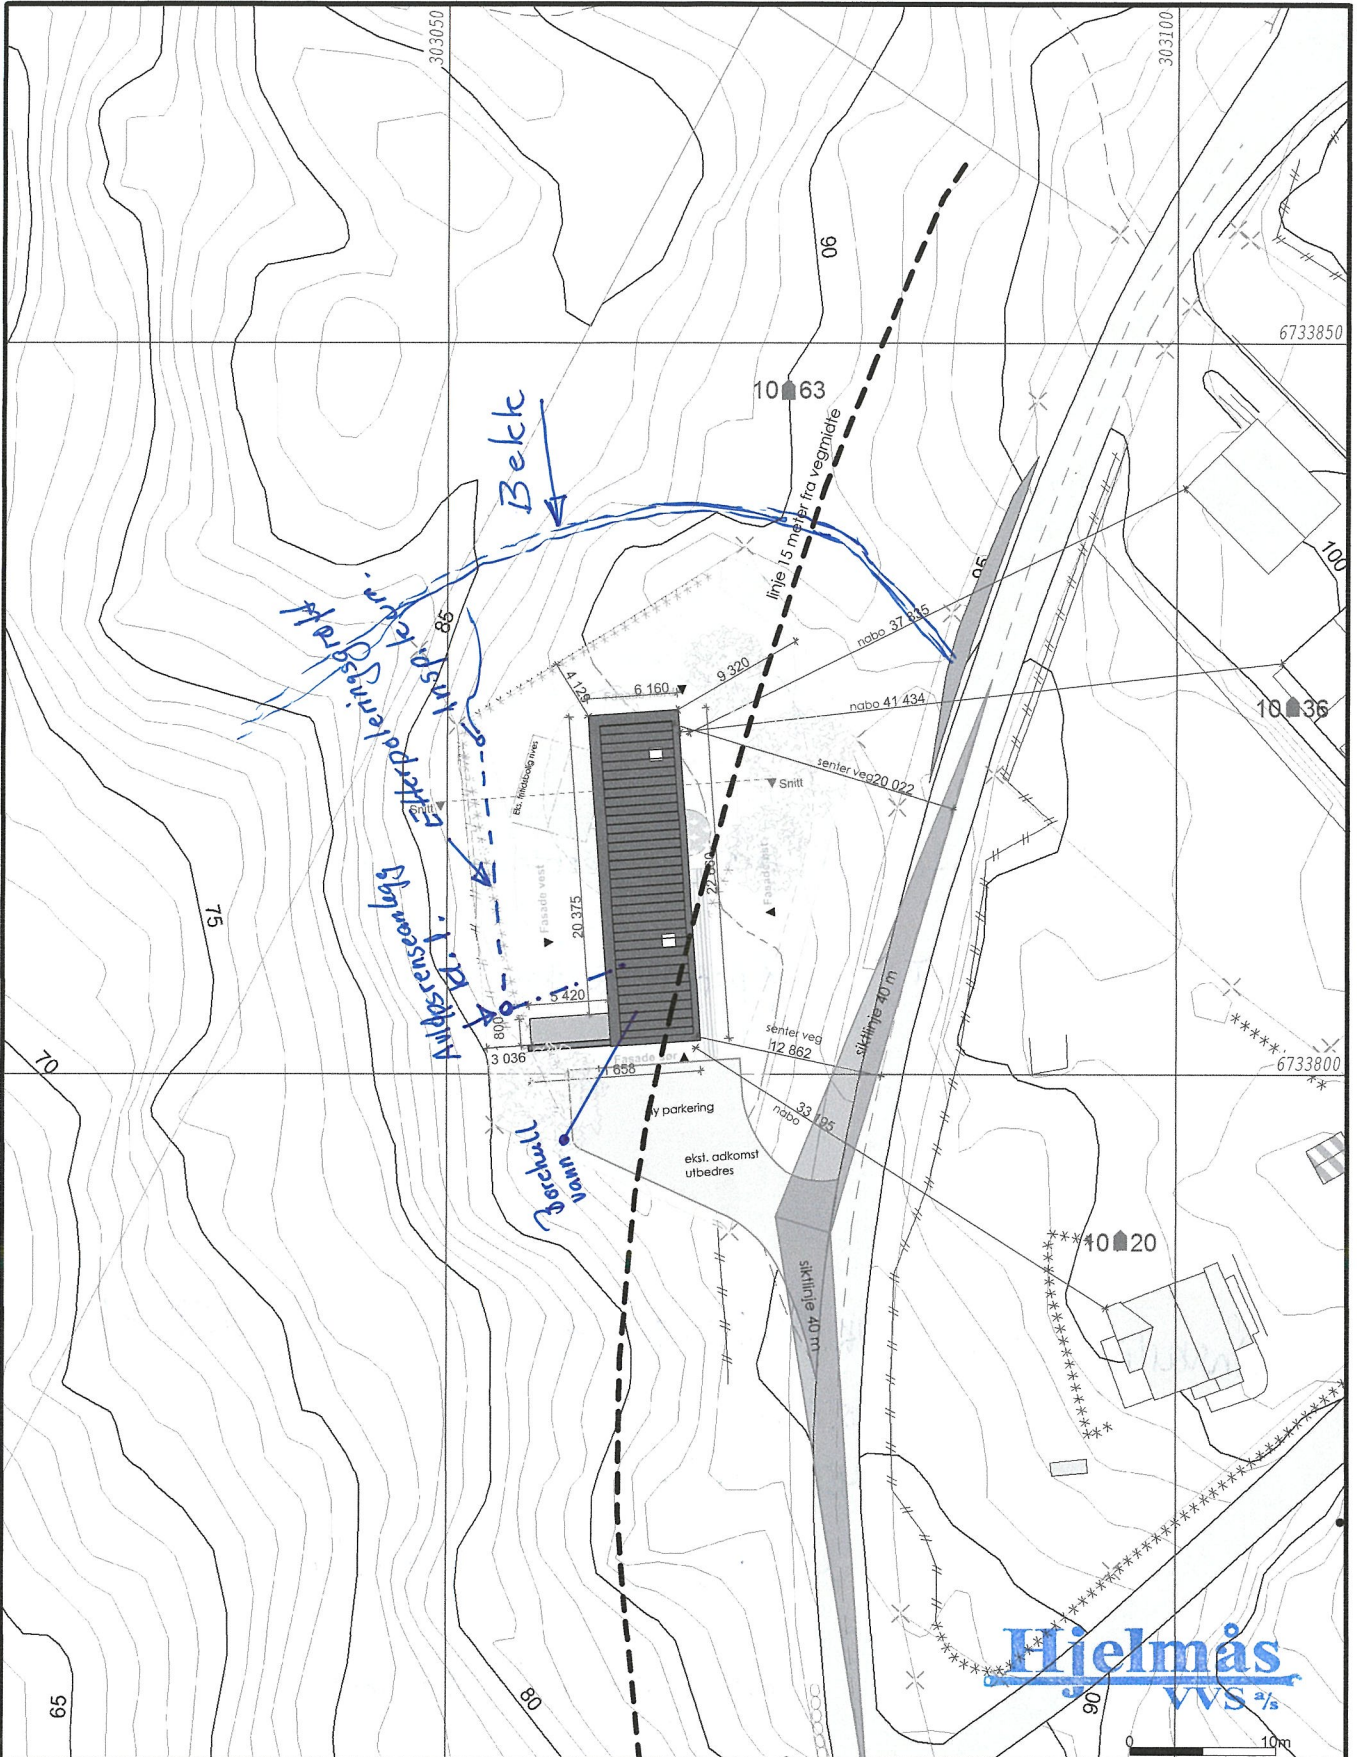

	Målte Grenser		Større bustader
	Registrerte Grenser		Hytte/feriehus
	Udefinert grenser		Garasje/uthus
	Terrengmålte grense		Industri/lager
	Konstruert grensepunkt		Andre bygg
	Bolig		
	Bustad m/leilighet		
	Våningshus		

Beliggenhet og høyder må oppfattes som orienterende.



Lindås kommune  
Geodata avdeling

Dato: 2018.12.19  
Sign: liei

Gnr 10 bnr 25



Målestokk  
1:500

*Stranda (veland)*