


fasade nord 1:100

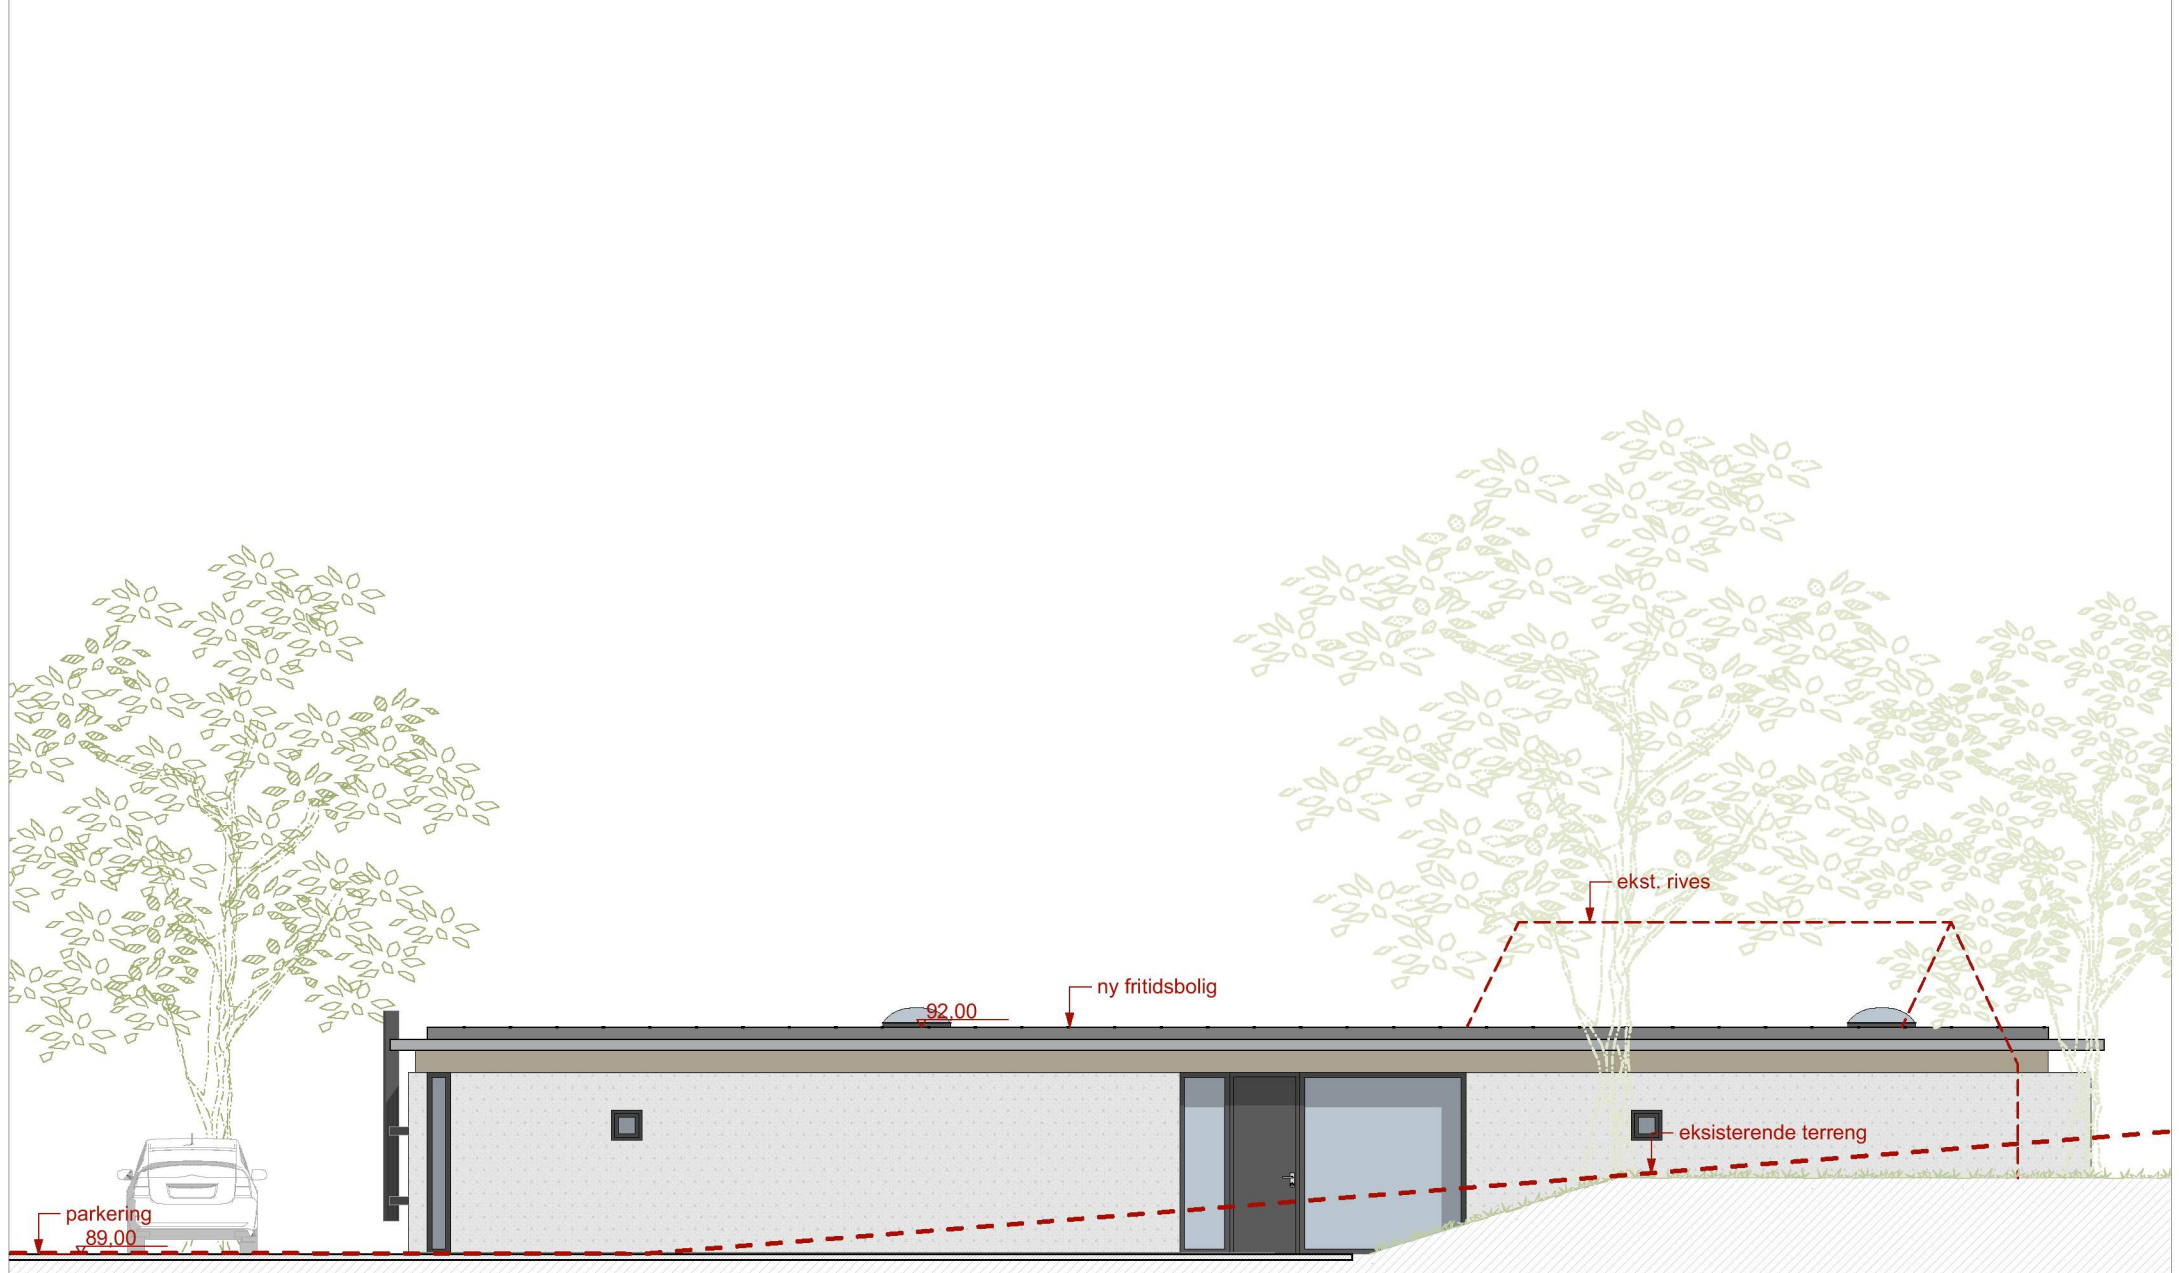

fasade øst 1:100

Prosjekt		Fase.		Målestokk:	Prosjektnummer:	Kontroll prosjekt	
Fritidsbolig for fam. Lea		Søknadstegninger		A3 1:100	2284	Tegning:	
Tiltakshaver		Type tegning:		Dato opprettet	Gnr./Bnr:	Sign.	Kontroll
Stig Lea		Fasade Nord og Øst		17.12.2018	10/25	MH	TAN
1	Ryddet 1.5 meter er mot nord. 1 meter mot vest	21.05.19	TAN	TAN			
Rev	Nr	Beskrivelse	Dato	Sign	Kontr		

