1.

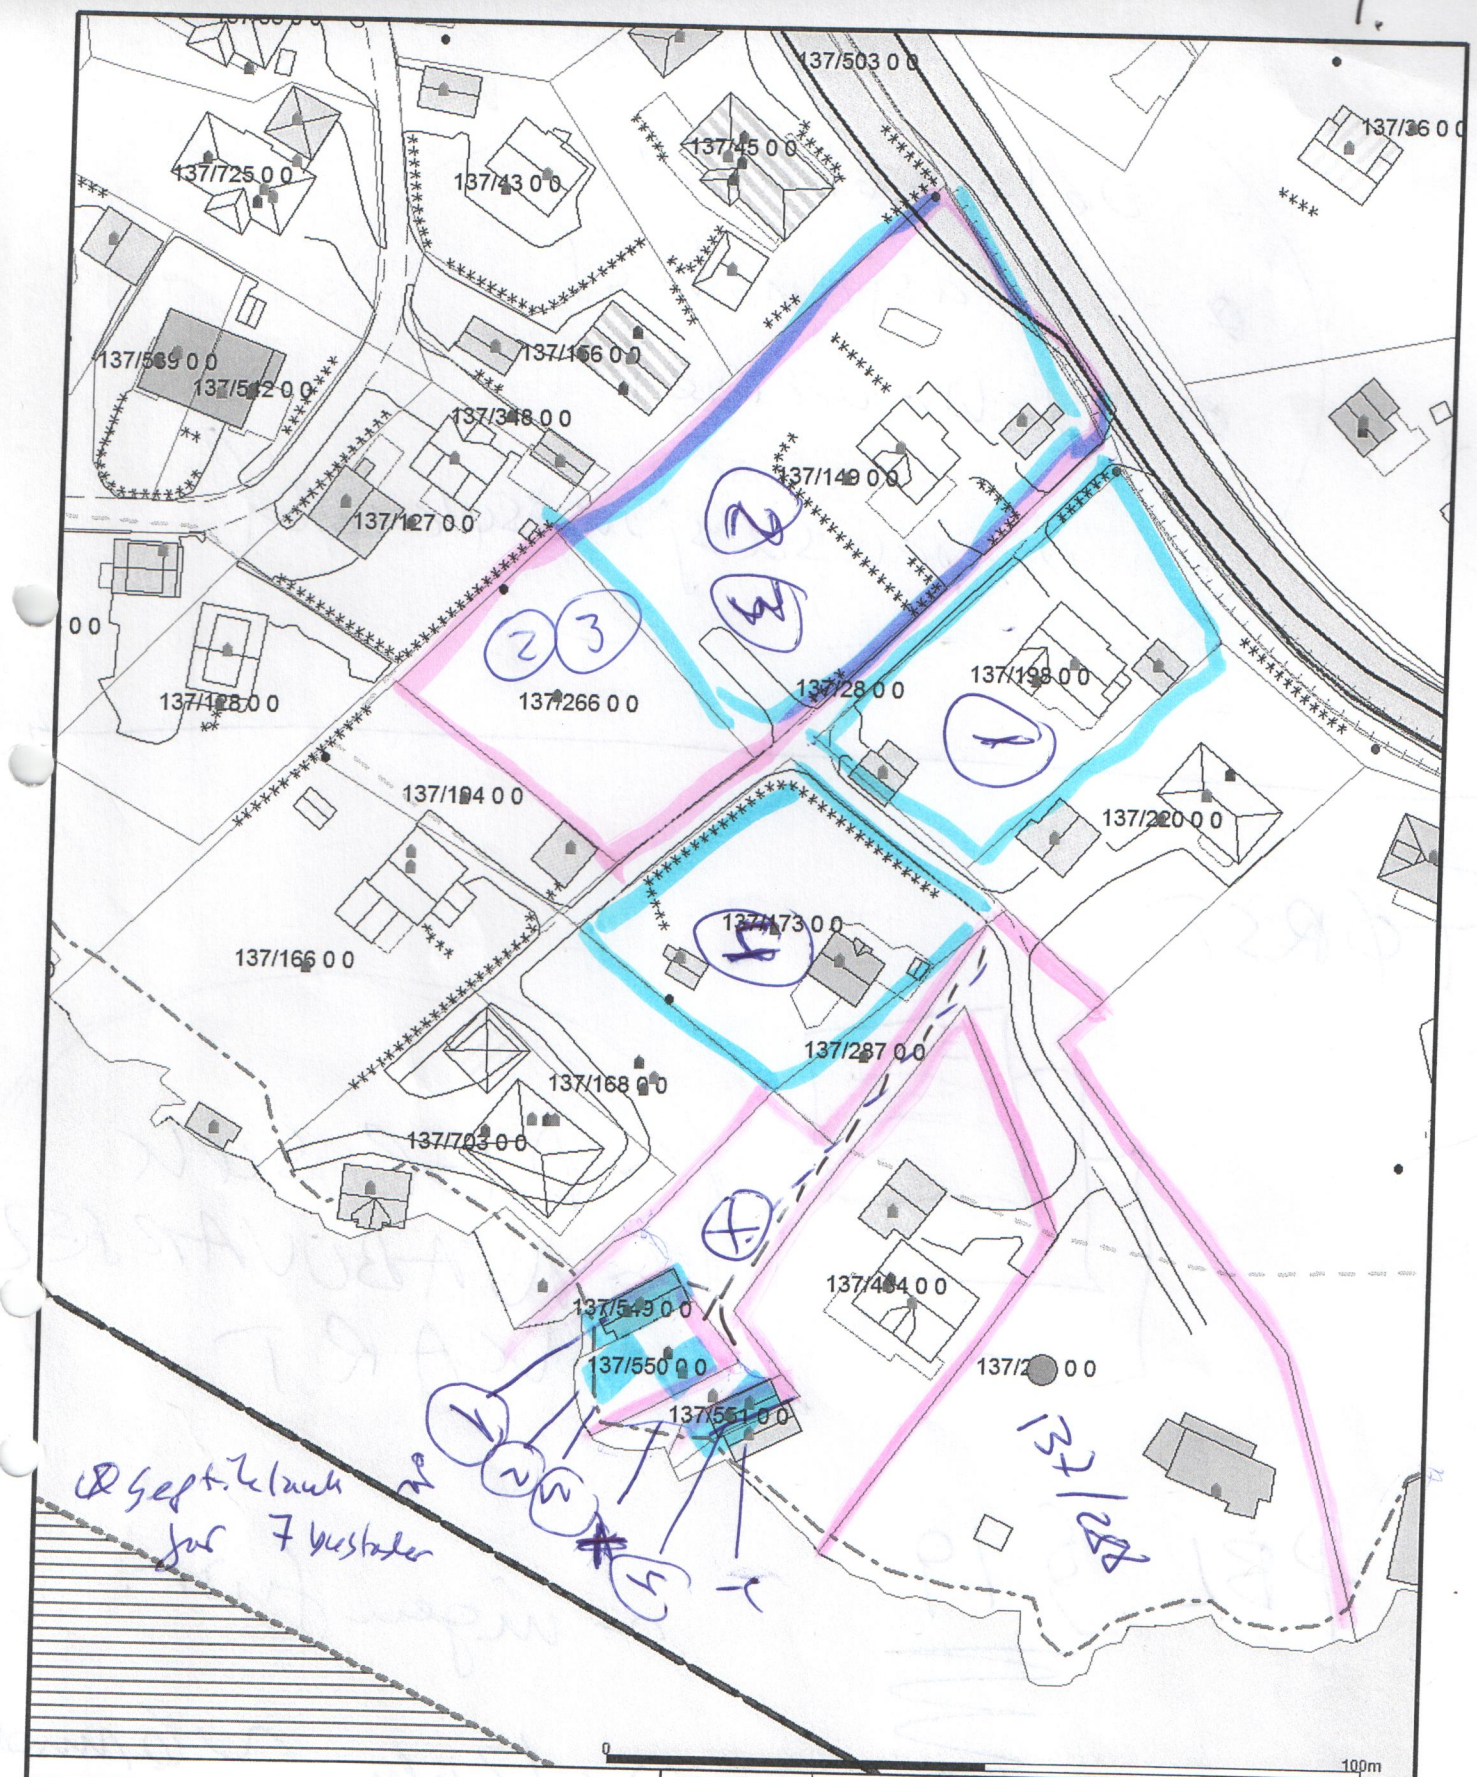

Beliggenhet og høyder må oppfattes som orienterende.

oangstitilmaert ----

Lindås kommune

Geodata avdeling

N

Dato: 2013.10.22

Sign: liei

Målestokk 1:1000


