

Kommunens saksnr.

054/17

Klassering

- 5 JUN 2019

Ark. saksnr.

Løpenr.

Saksh.

Tilgangskode



## Søknad om ferdigattest

Pbl § 21-10, SAK10 §§ 8-1 og 8-2

Søknaden gjelder							
Eiendom/ byggested	Gnr.	Bnr.	Festenr.	Seksjonsnr.	Bygningsnr.	Bolignr.	Kommune
	185 304						
	Adresse	Orrestein 27			Postnr.	Poststed	
					5914	KSDALSTØ	

## Ferdigattest

Tilfredsstillert tiltaket kravene til ferdigattest?  Ja  Nei Hvis nei, fyll ut informasjonen nedenfor.

Det gjenstår følgende arbeider av mindre vesentlig betydning som vil bli utført innen 14 dager:

Dato

Type arbeider

----- 0 -----

Bekreftelse på at disse arbeidene er utført vil være kommunen i hende innen: Dato

## Oppdatert dokumentasjon

Er det foretatt ikke søknadspårlig endringer/justeringer i forhold til tillatelsen?

 Ja  Nei Hvis ja, vedlegg oppdatert situasjonsplan, tegninger eller dokumentasjon som viser hva som er utført.

## Sluttrapport for avfall

Sluttrapport av Dato vedlegges søknaden

Vedlegg nr.

K -

Ansvarlig søker forplikter seg til å påse at sluttrapporten blir ajourført og oppbevart.

## Varmesystem

Energiforsyning			Varmefordeling			Ikke relevant
<input checked="" type="checkbox"/> Elektrisitet	<input type="checkbox"/> Sol	<input type="checkbox"/> Vannbåren gulvvarme	<input type="checkbox"/> Luftoppvarming	<input type="checkbox"/> Kamin/ovn/peis	<input type="checkbox"/> Annet	
<input checked="" type="checkbox"/> Biobrensel	<input type="checkbox"/> Gass	<input type="checkbox"/> Vannbåren radioator	<input checked="" type="checkbox"/> Elektriske varmekabler	<input type="checkbox"/> Elektriske panelovner		
<input checked="" type="checkbox"/> Varmepumpe - luft	<input type="checkbox"/> Olje/parafin	<input type="checkbox"/> Elektriske panelovner				
<input type="checkbox"/> Varmepumpe - berg/sjø	<input type="checkbox"/> Annet					
<input type="checkbox"/> Fjernvarme/spillvarme						

## Erklæring

 Det bekreftes at tilstrekkelig dokumentasjon som grunnlag for driftsfasen er overlevert byggherrens eier

## Vedlegg


Beskrivelse av vedlegg	Gruppe	Nr. fra - til	Ikke relevant
Situasjonsplan, avkjøringsplan	D	1 - 1	<input type="checkbox"/>
Tegninger, plan, snitt, fasade	E	-	<input checked="" type="checkbox"/>
Redegjørelser/ <del>notat</del>	F	1 - 1	<input type="checkbox"/>
Gjennomføringsplan	G	-	<input checked="" type="checkbox"/>
Sluttrapport for avfallsplan og miljøsaneringsbeskrivelse	K	-	<input checked="" type="checkbox"/>
Boligspesifikasjon i matrikkelen	H	-	<input checked="" type="checkbox"/>
Uttalelser fra andre offentlige myndigheter	I	-	<input checked="" type="checkbox"/>
Andre vedlegg	Q	-	<input checked="" type="checkbox"/>

## Underskrifter

Ansvarlig søker for tiltaket (for tiltak etter pbl § 20-1)				Tiltakshaver (bare for tiltak uten ansvarlig søker pbl § 20-4)			
Foretak		Arkitekt Knut Willie Jacobsen		Navn		Stig Atle Eide	
Kontaktperson	Telefon	Mobiltelefon		Kontaktperson	Telefon	Mobiltelefon	
	Knud Willie Jacobsen	93232240		Stig Atle Eide		93003682	
E-post	kwil-jac@online.no			E-post	stig_atle_eide@rolls-royce-bergen.com		
Dato	Underskrift	27.05.2019		Underskrift	27.05.2019		
		Knut Willie Jacobsen			Stig Atle Eide		
Gjentas med blokkbokstaver				Gjentas med blokkbokstaver			
Knut Willie Jacobsen				Stig Atle Eide			



D-1

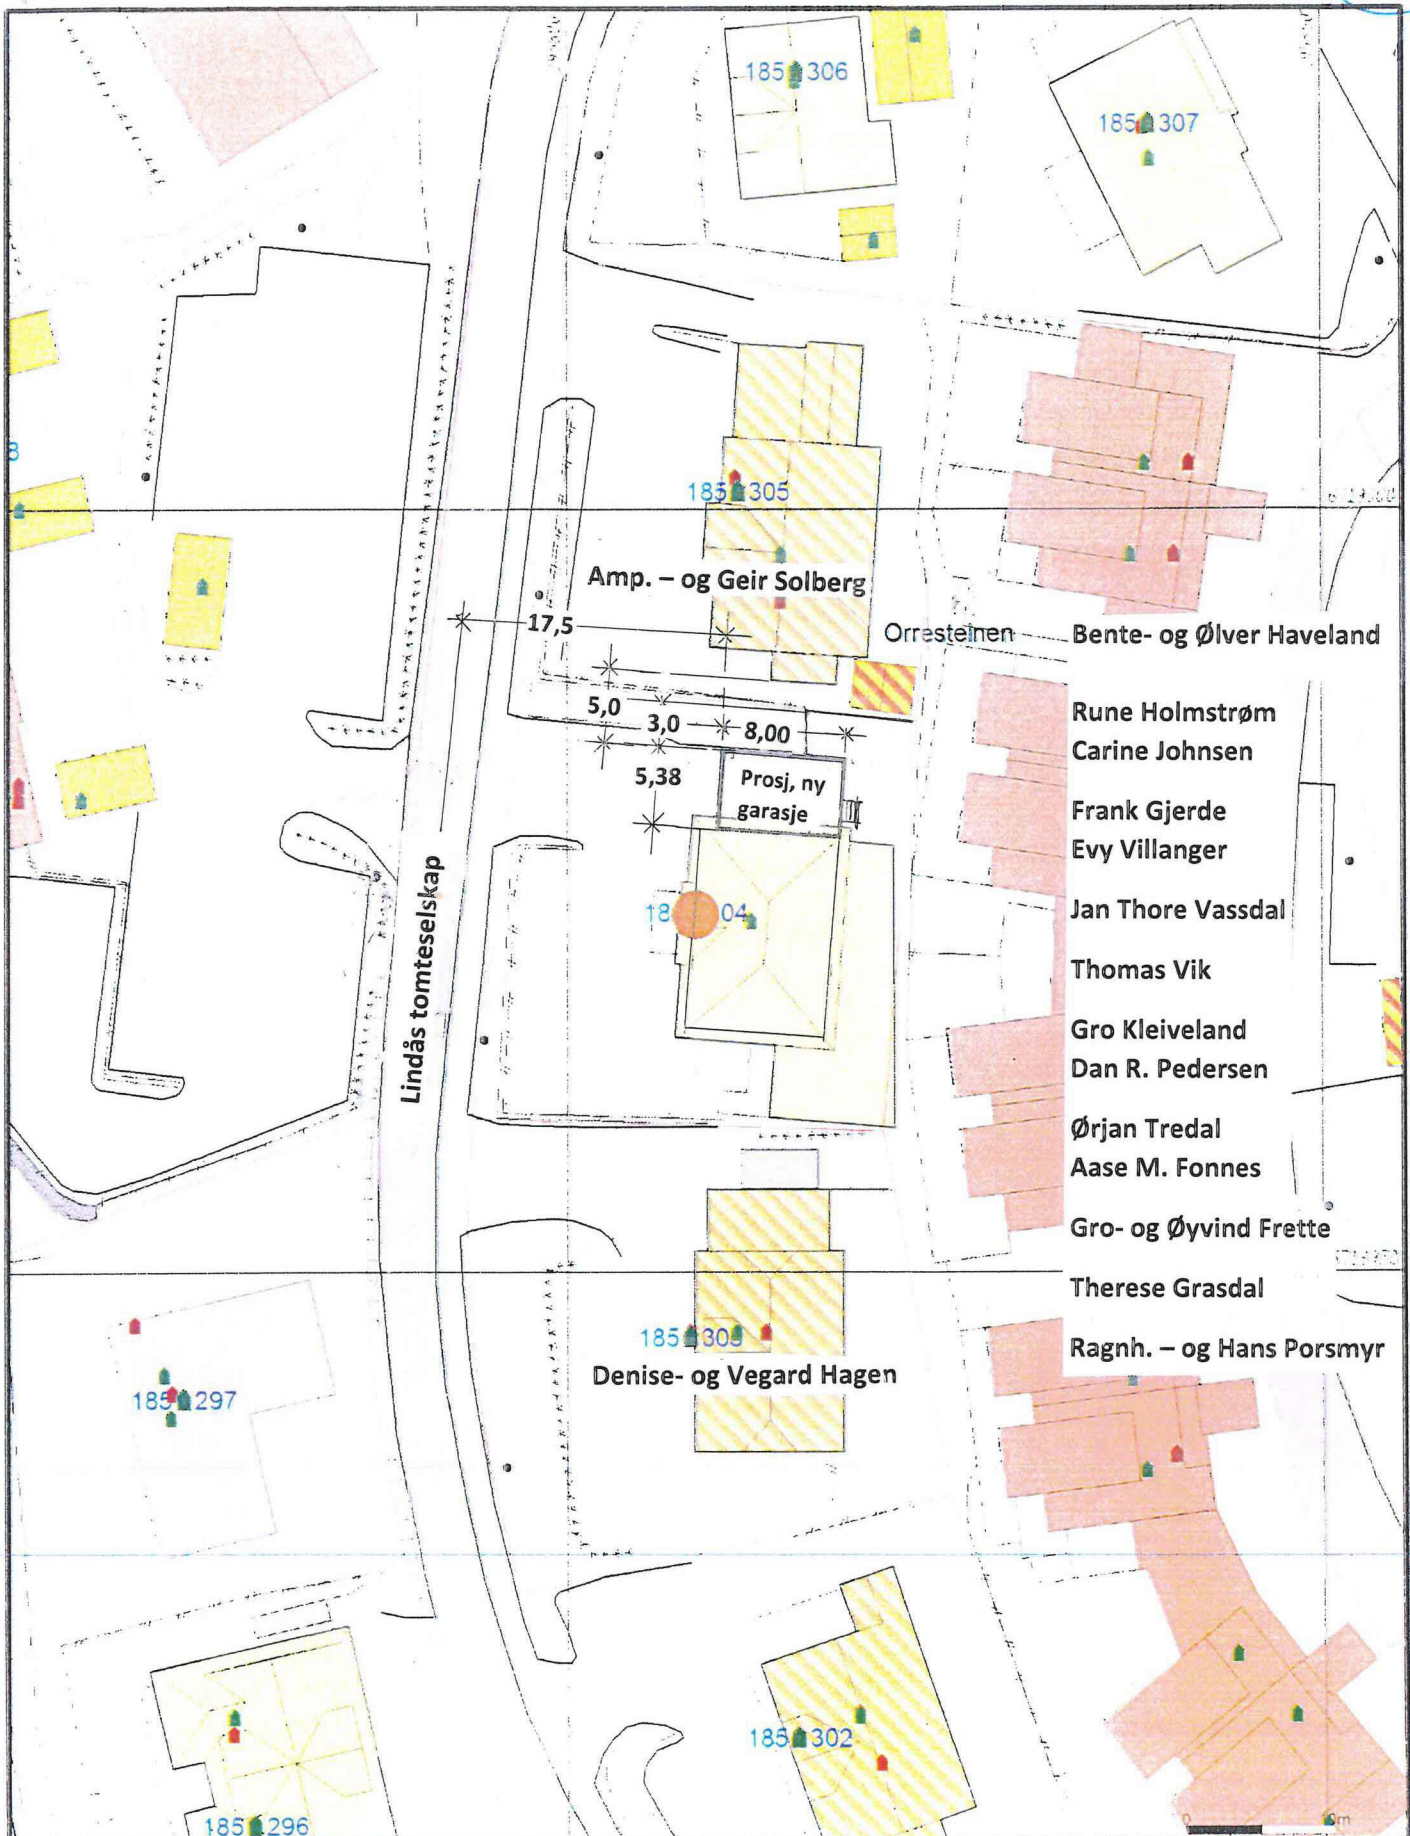

Valte Grenser  
 Registrerte Grenser  
 Udefinert grenser  
 Terrangmålte grense  
 Konstruert grensepunkt  
 Bølg  
 Bustad m.e. lignet

Våningshus  
 Større bustader  
 Hytter/feriehus  
 Garasjeuthus  
 Industrilager  
 Andre bygg

Bølggerhet og høyder må oppfattes som orienterende  
 Koordinatsystem: UTM/EUREF391 - SONE 32 / EPSG 32632  
 Høydesystem: EPSG



Lindås kommune  
Geodataavdeling



Gnr 185 bnr 304

Skala  
1:500



Arkitekt Knut Willie Jacobsen

Telefon: 93 23 22 40

Strømpost: kwil-jac@online.no

Lurevegen 304 5912 SEIM

**ERKLÆRING vedr. ferdigstilt BYGGESAK  
Gnr. 185 , Bnr. 304 , i Lindås kommune  
Orresteinen 27, 5914 ISDALSTØ**

Eier av ovennevnte eiendom fikk sin bolig prosjektert – og oppført av  
fa. Stevnebø i Bøvågen.

Firmaet gikk konkurs like før ferdigstillelse ,  
og dette firma fikk således ikke sendt noen søknad om ferdigattest.

Det er både i det offentliges - og byggherrens interesse  
at et bygg har ferdigattest.

En slik attest vil ha stor verdi når  
bygningen eventuelt en gang skulle skifte eier.

Undertegnede har 57 års variert erfaring fra byggfaget ,  
og dette skulle tilsi at en erklæring om byggs tilstand ,  
vil være nok for at Lindås kommune kan utstede en ferdigattest.

Bygningen er befart – og det er ikke funnet feil – eller mangler  
som skulle tilsi at ferdigattest ikke skal kunne utstedes.

Blankett 5167 fra Direktorat for byggkvalitet er vedlagt.

Med vennlig hilsen

Arkitekt Knut Willie Jacobsen

Knut Willie Jacobsen