



Notat

Til: Rune Kilen

Kopi til:

Saksbehandlar: Byggesaksavdelinga/Ingrid Bjørge Pedersen

Vår referanse: 14/6840 - 110 / Gbnr-138/21, HistSak-13/3378, Byggnr-300740893

Dato: 11.06.2019


Emne: Søknad om endring avavkøyrse ber om uttale gbnr 138/21

Saka gjeld melding frå tiltakshavar FG Eigedom AS, der det vert opplyst om at de har endra løysing for renovasjon i frå containere oppe i dagen til nedgravdecontainere. Dette fører med seg endra plassering av desse og endra oppstillingsplass for tømmebil og brannbil (som ynskjer å nytte same rampe).

Bilete under syner godkjent utomhusplan:



Bileter under syner ny plassering av nedgravde containere og ny plassering av rampe for tømmebil/brannbil:

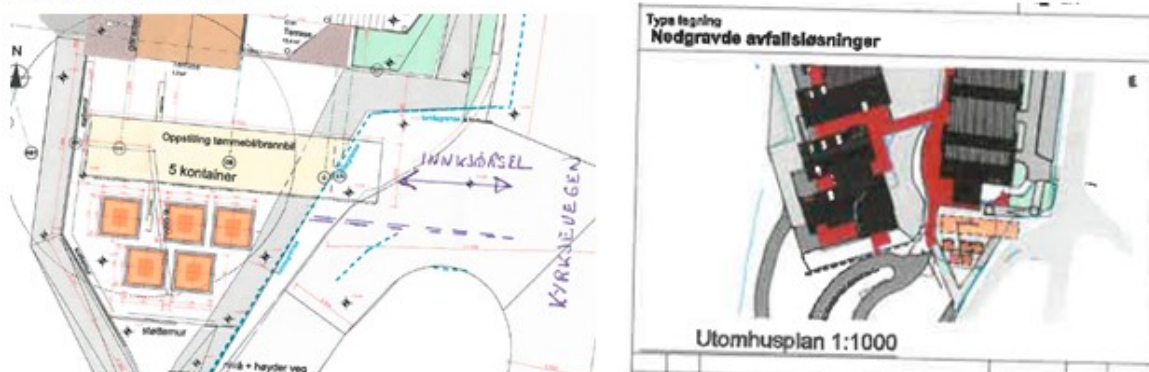

Slik det ser ut fjernes grøntareal som syna på utomhusplan, og det vert etablert ny avkøyrslle for tømmebil/brannbil, sjå bilete under:



Vi ber om uttale med ei frist på 4 veker.

For spørsmål i saka kan det rettast til sakshandsamar Ingrid Bjørge Pedersen.