



Naam 141/85

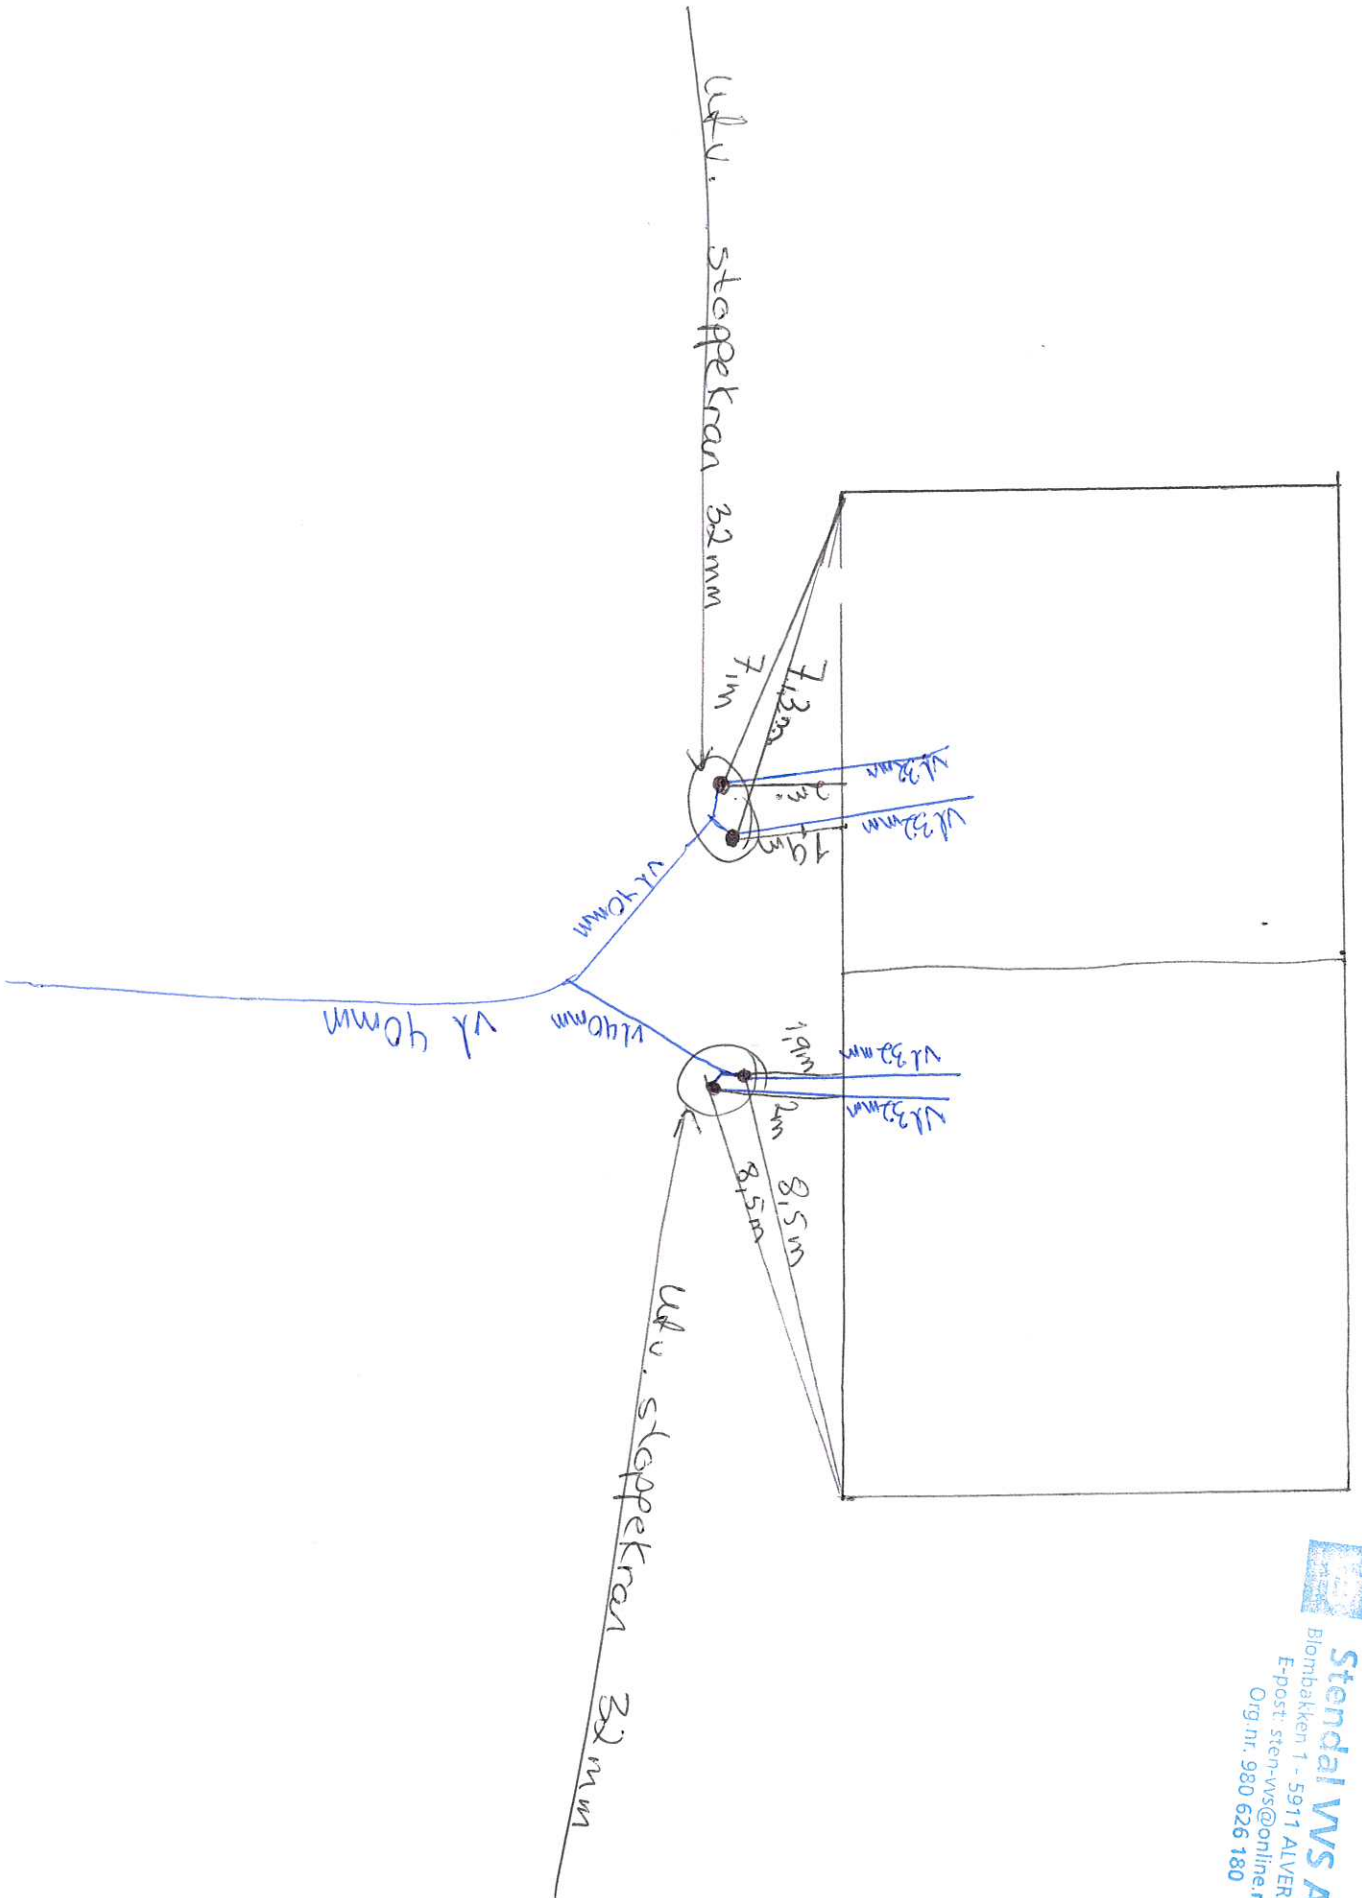


Stendal WS AS
Blombakken 1 - 5911 ALVERSUND
E-post: sten-ws@online.no
Org nr. 980 626 180

Spillvann 144/85

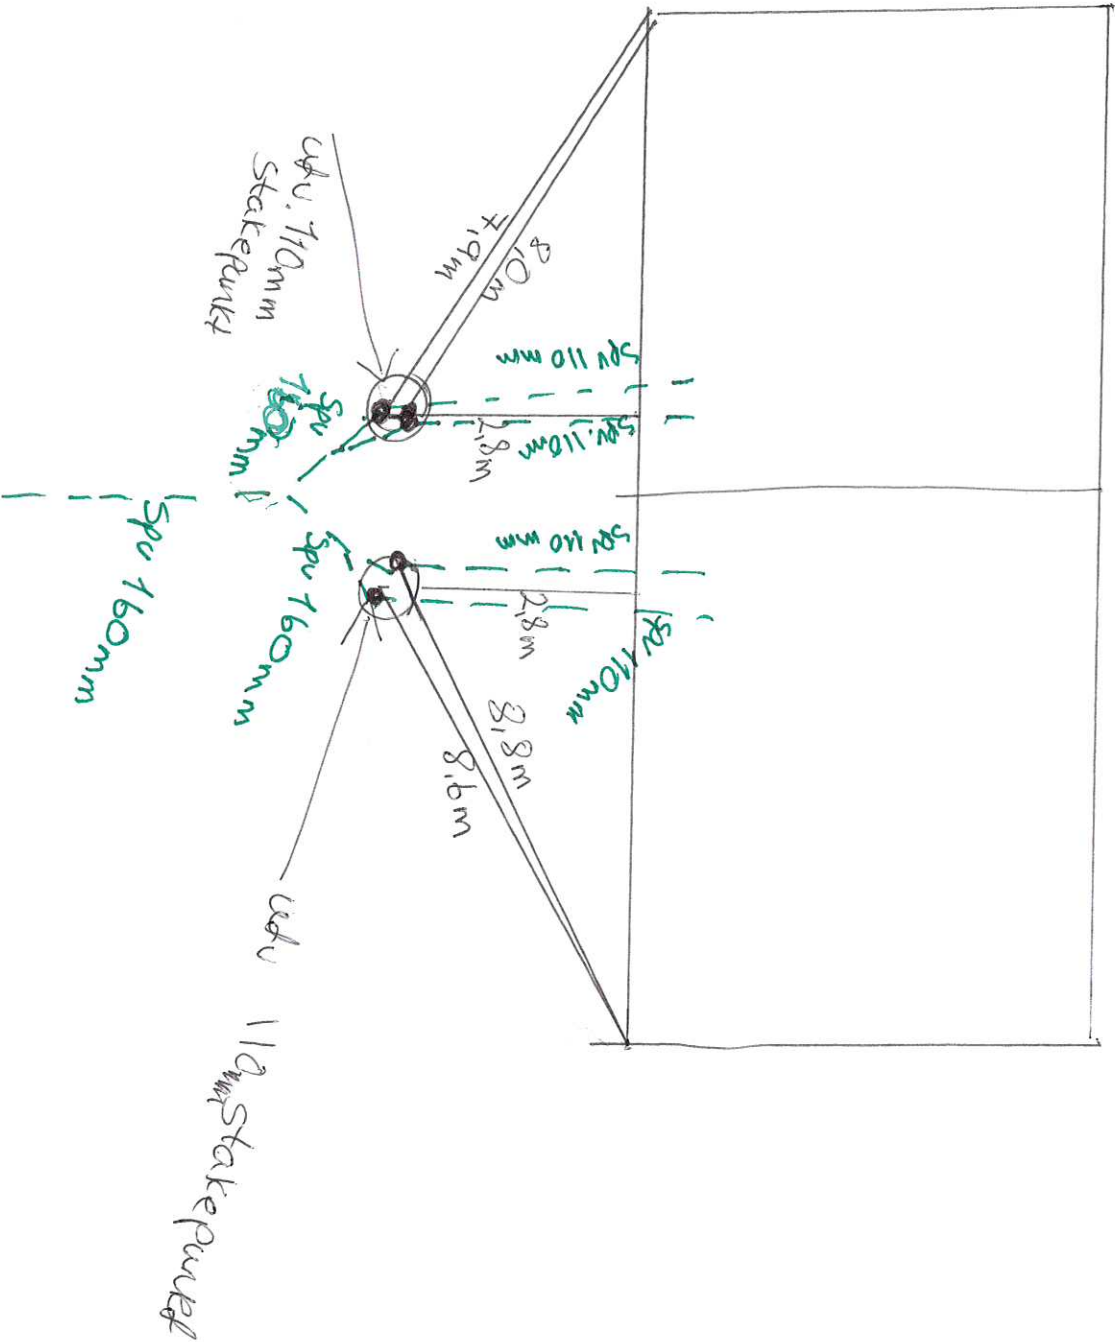

Stendal VVS AS
 Blombakken 1 - 5911 ALVÆRSUND
 E-post: sten-vs@online.no
 Org.nr. 980 626 180

N6722179, Ø294140 +

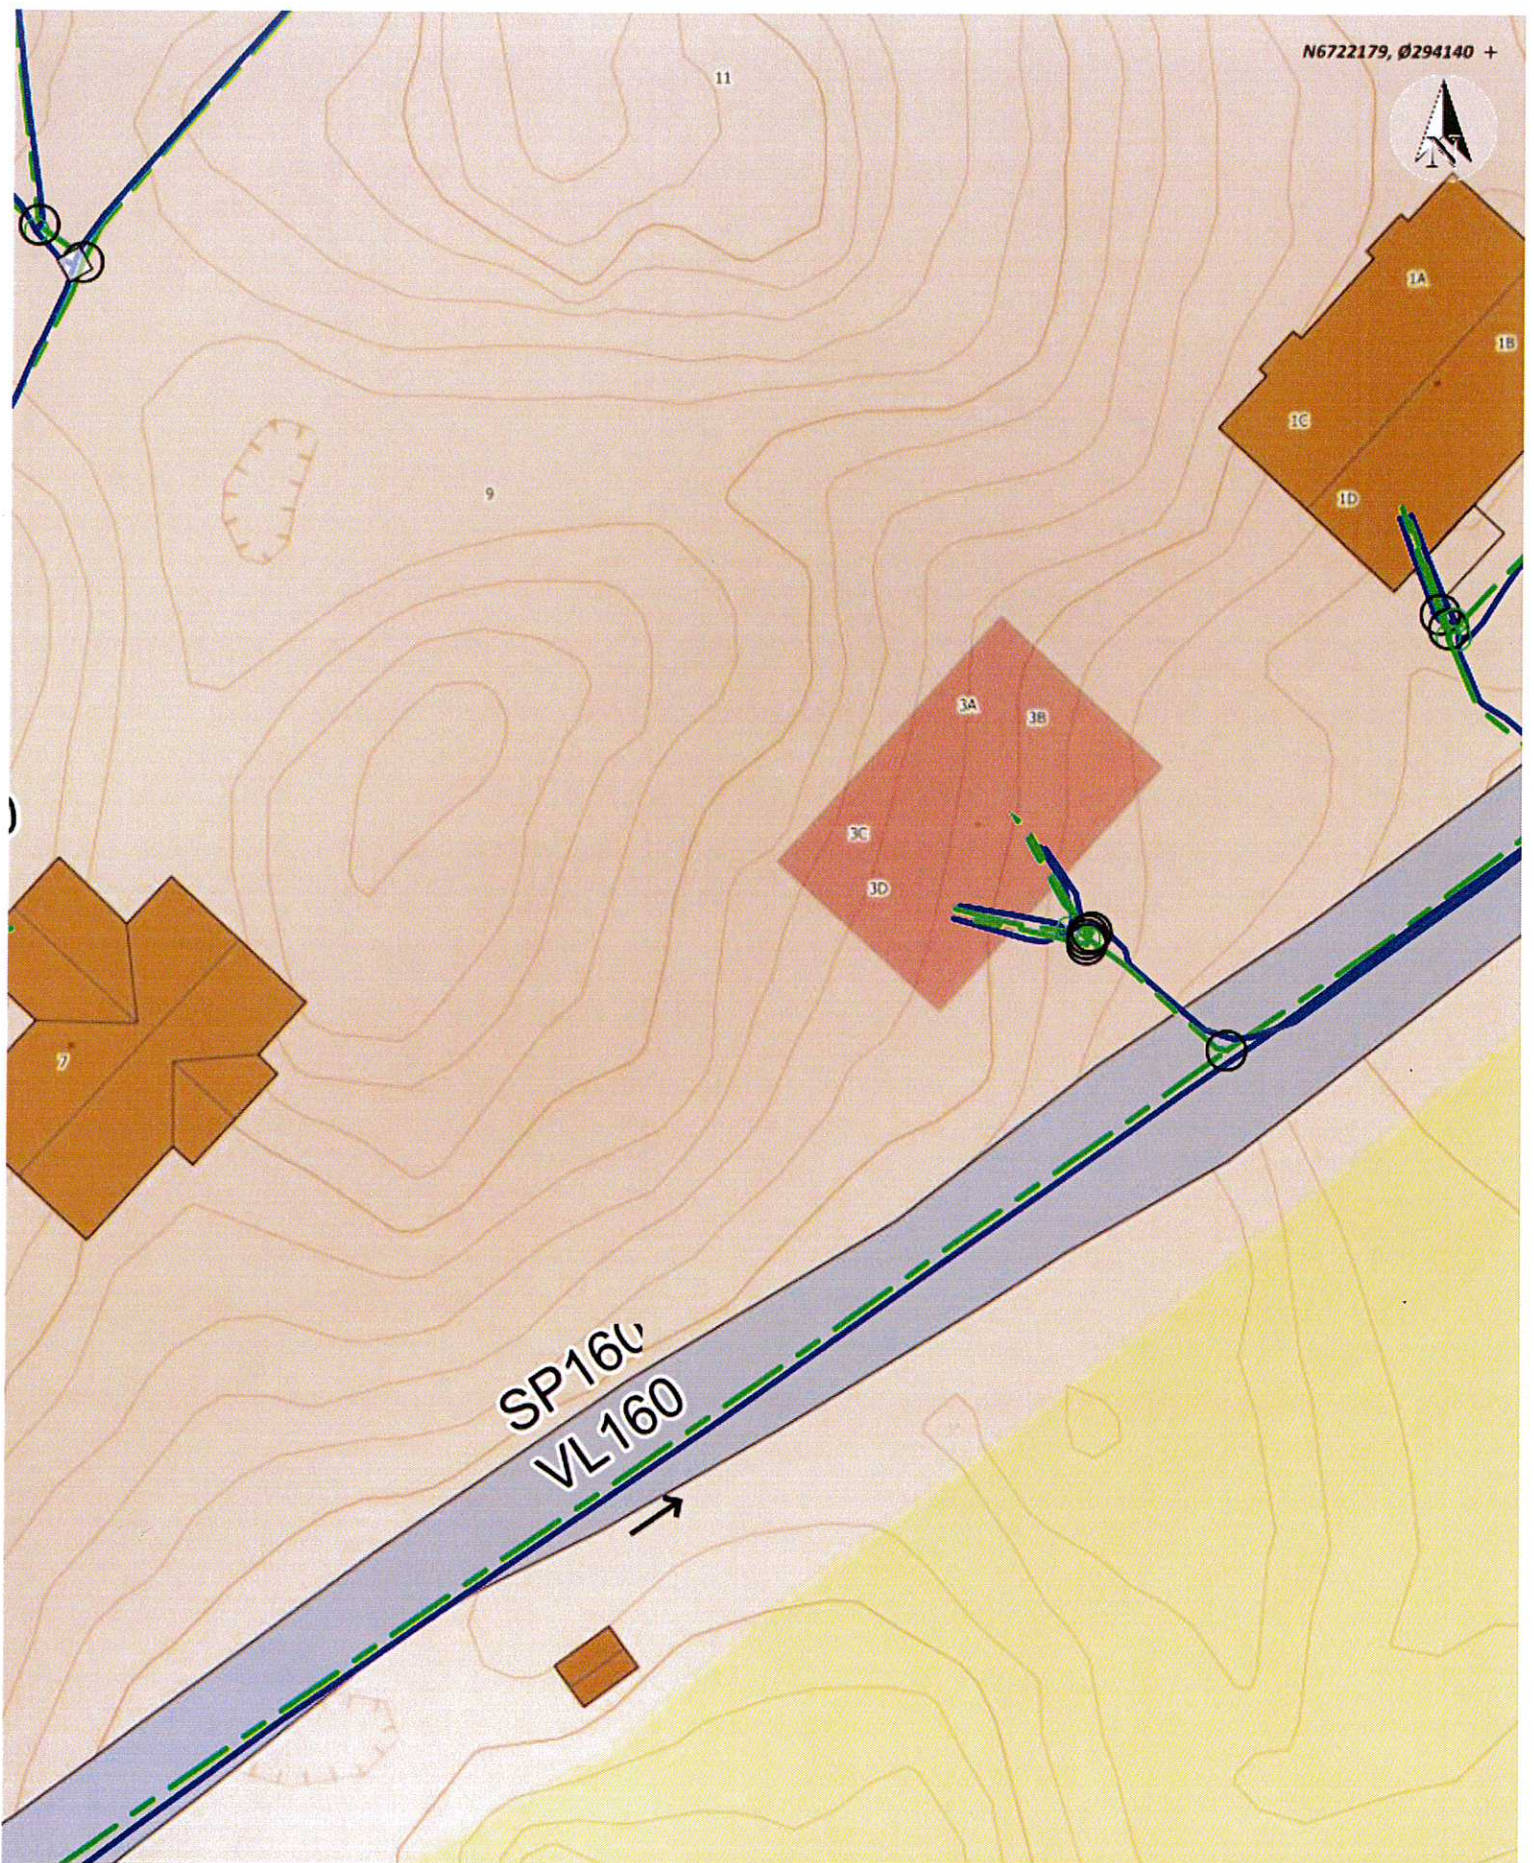

SP160
VL160
→

<p>Situasjonskart -</p>		<p>Dato: 11-06-2019</p>
		<p>Målestokk: 1:350</p>

+ N6722079, Ø294070

Data fra Kartverket, Norge Digitalt og Nordhordland digitalt