


Stendal VVS AS
Blombakken 1 - 5911 ALVERSUND
E-post: sten-vvs@online.no
Org.nr. 980 626 180

Situasjonskart -

141/72

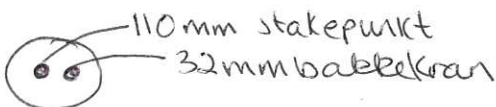

110 mm stakepunkt
32 mm bakkekran

Nhdigi.no

Dato: 11-06-2019

Målestokk: 1:350

