



Notat

Til: Ole Johan Ingebrigtsen

Kopi til:

Saksbehandlar: Byggesaksavdelinga/Ingrid Bjørge Pedersen

Vår referanse: 14/6840 - 115 / Gbnr-138/21, HistSak-13/3378, Byggnr-300740893

Dato: 13.06.2019


Emne: Ber om uttale til søknad om endring gbnr 138/21 Tveiten øvre

Saka gjeld melding frå tiltakshavar FG Eigedom AS, der det vert opplyst om at de har endra løysing for renovasjon i frå containere oppe i dagen til nedgravdecontainere. Dette fører med seg endra plassering av desse og endra oppstillingsplass for tømmebil og brannbil (som ynskjer å nytte same rampe).

Bilete under syner godkjent utomhusplan:



Bileter under syner ny plassering av nedgravde containere og ny plassering av rampe for tømmebil/brannbil:

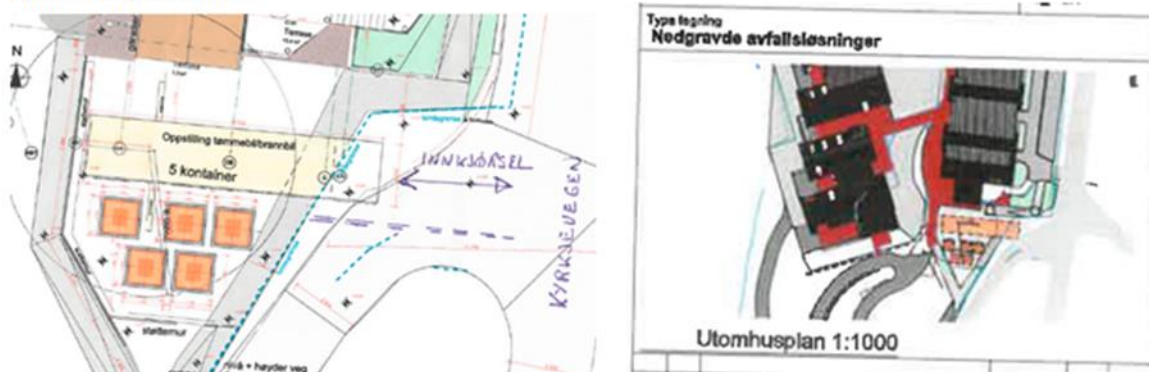

Slik det ser ut fjernes grøntareal som syna på utomhusplan, og det vert etablert ny avkøyrsløse for tømmebil/brannbil, sjå bilete under:



Saka vert sendt til Dykk på brann for uttale om dette er tilfredstillande løysing for brannvesen.

Vi ber om uttale snarast og innan ei frist på 4 veker.

Spørsmål i saka kan rettast til sakshandsamar Ingrid Bjørge Pedersen anten på mail Ingrid.bjorge.pedersen@lindas.kommune.no eller på telefon 56375878