

# Nabovarsel

Du har rett til å komme med merknader til byggeplanene innen 14 dager fra nabovarselet er sendt. Den som er ansvarlig søker for byggeprosjektet skal sende dine merknader og kommentarer til hver enkelt merknad til kommunen sammen med byggesøknaden. Han eller hun kan også velge endre byggeprosjektet og nabovarsle på nytt.



## Tiltak på eiendommen:

### EIENDOM/BYGGESTED

<b>Gnr</b>	<b>Bnr</b>	<b>Festenr</b>	<b>Seksjonsnr</b>
188	514	0	0
<b>Kommune</b>	Lindås		
<b>Adresse</b>	Lindås, 188/514, 5914 Isdalstø		
<b>Eier</b>	JACOBSEN TONE MARIE		

## Det varsles herved om

<b>Tiltakstype:</b>	Endring av bygg - utvendig - Fasade Endring av bygg - utvendig - Tilbygg med samlet areal mindre enn 50 m2
<b>Tiltaksformål:</b>	Bolig

### GJELDENDE PLAN

Type plan

Navn på plan

### BESKRIV NÆRMERE HVA NABOVARSELET GJELDER

varsler om fasade endring utvidelse balkong i h.etg samt tilbygg utvendig bod på øst side u.etg (denne er tidligere etablert men ikke omsøkt)

### SPØRSMÅL VEDRØRENDE NABOVARSEL RETTES TIL

<b>Kontaktperson</b>	VILLANGER & SØNNER AS / Rune Kristoffersen
<b>E-post</b>	rune.kristoffersen@villanger.no
<b>Telefon</b>	92685032

### MERKNADER SENDES TIL

**Ansvarlig søker for tiltaket** (for tiltak etter pbl § 20-3)

**Foretak:** VILLANGER & SØNNER AS

**Organisasjonsnummer** 925580376  
**Telefon:** 92685032  
**E-post:** rune.kristoffersen@villanger.no

**Tiltakshaver** *(bare for tiltak uten ansvarlig søker pbl 20-4)*


**Navn:** Malin Vågen Natås  
**Telefon:**  
**E-post:** malinv@bkkfiber.no

**SIGNERT AV**

RUNE KRISTOFFERSEN på vegne av VILLANGER & SØNNER AS


Dette dokumentet er signert elektronisk og arkivert i Altinn.

Fasade ny Vest/Øst  
Balcony utvidelse

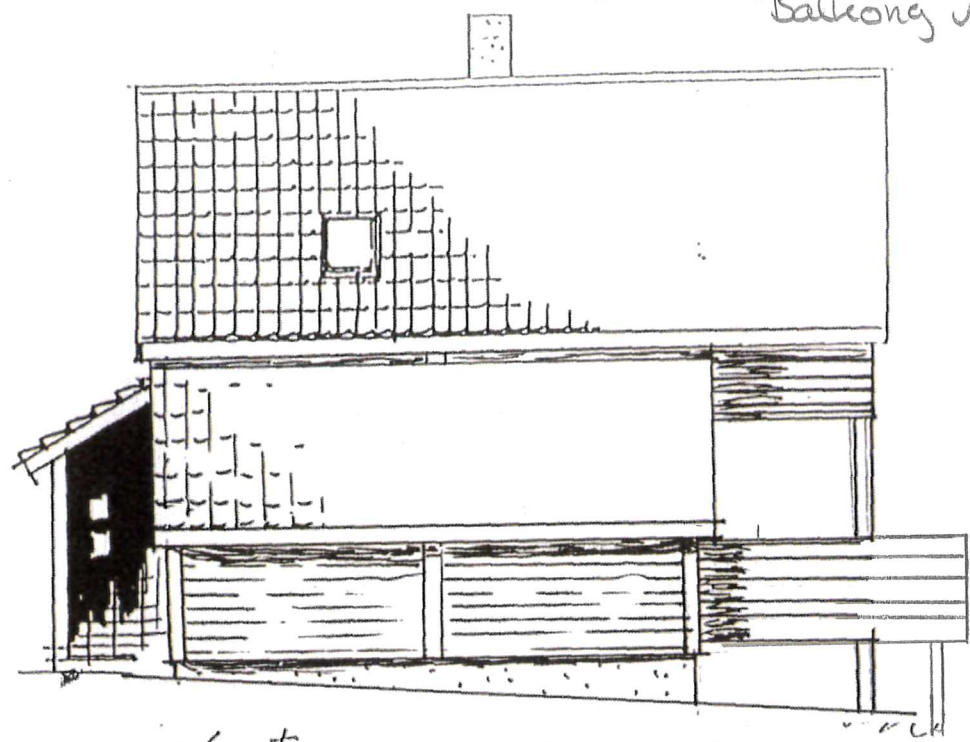

Vest

W19

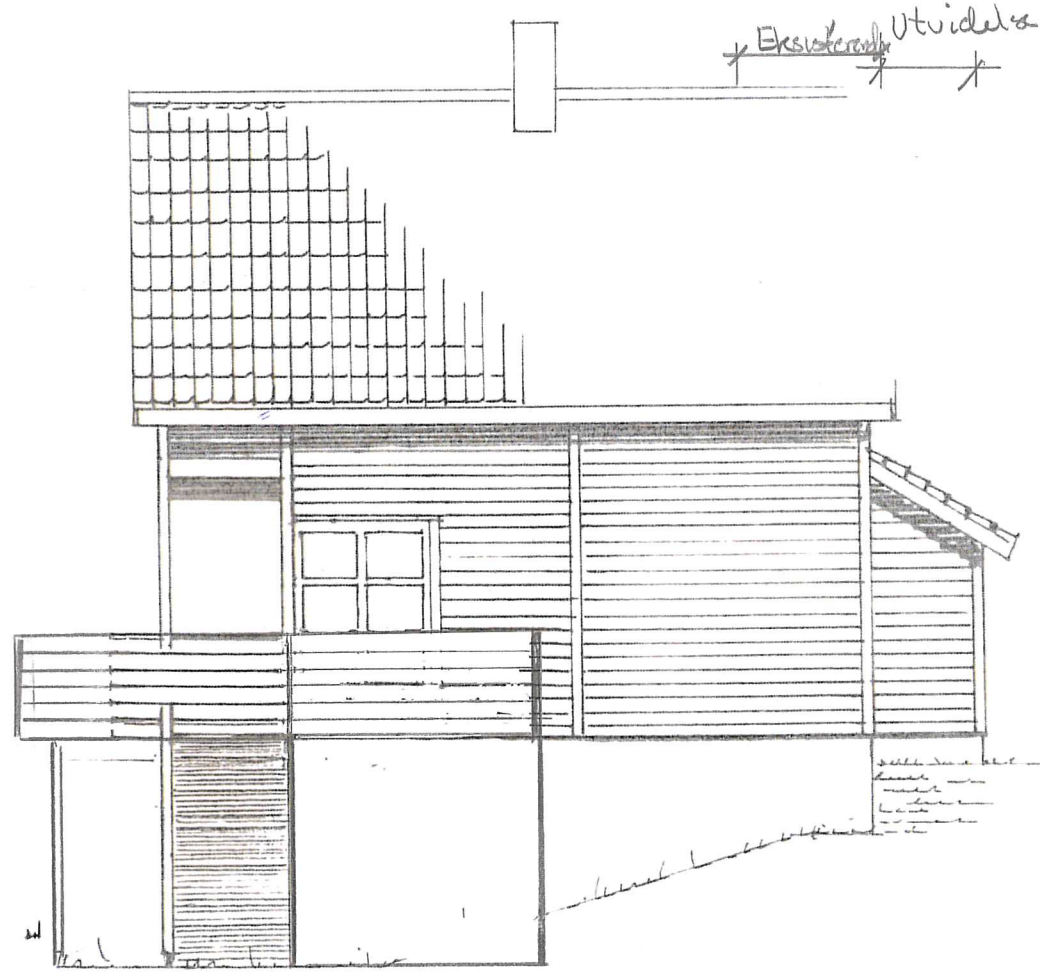

\* Eksisterende Utvidelse \*




FASADE MOT ØST

1,5m Eksisterende \*


R.K 1:100 14.05.19

Fasade ny. Nord / sør  
Balcony utvidelse

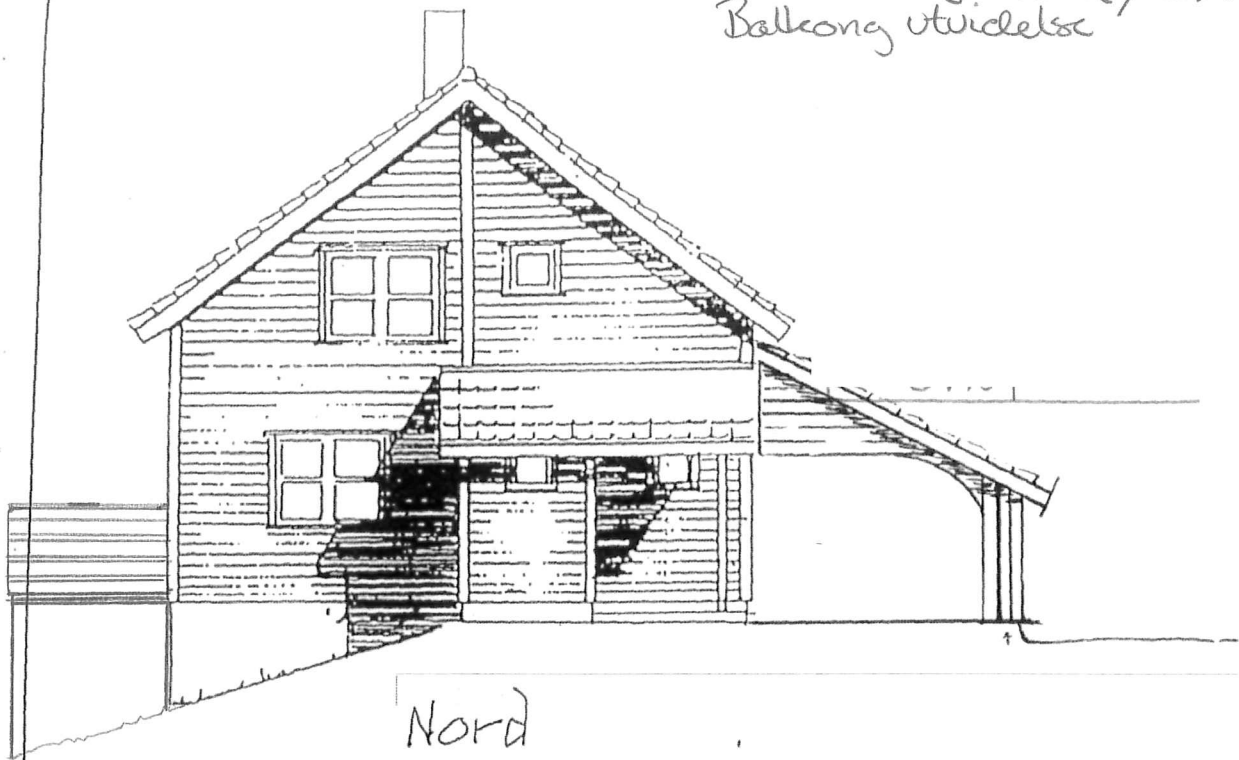

Nord

Utvidelse  
eksisterende




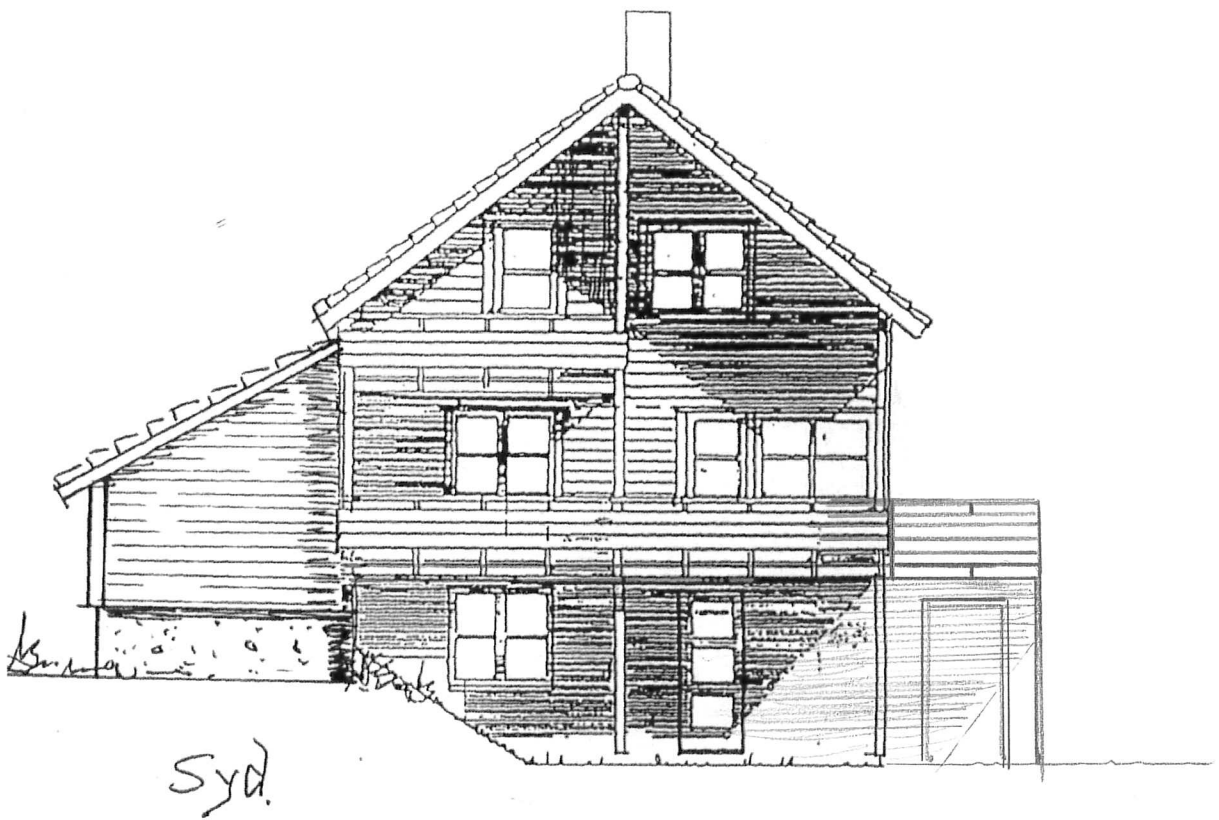


Syd

Utvidelse +  
Eksisterende

RK 1:100 14.05.19

Plan, snitt og (ballong utvidelse)

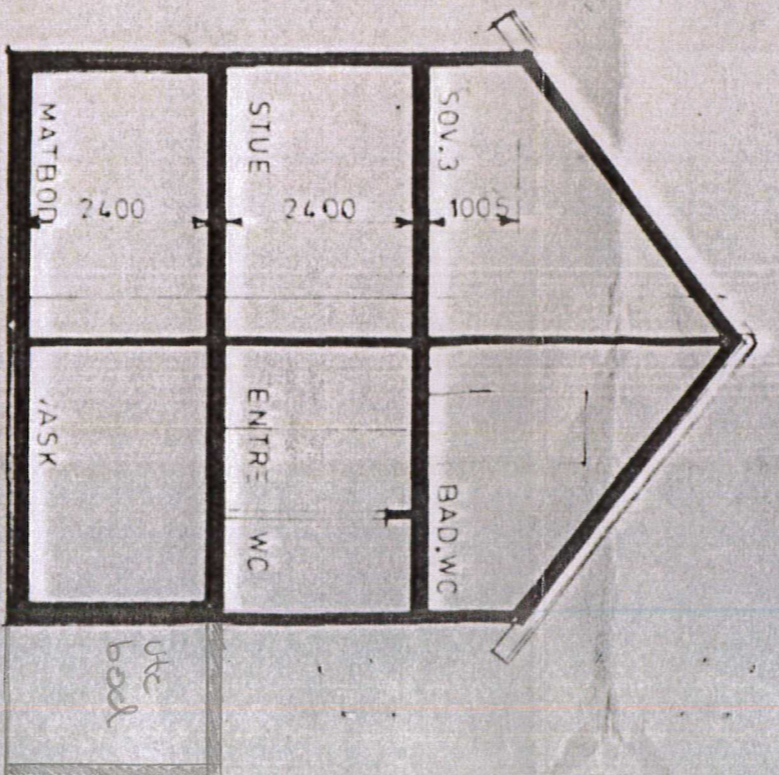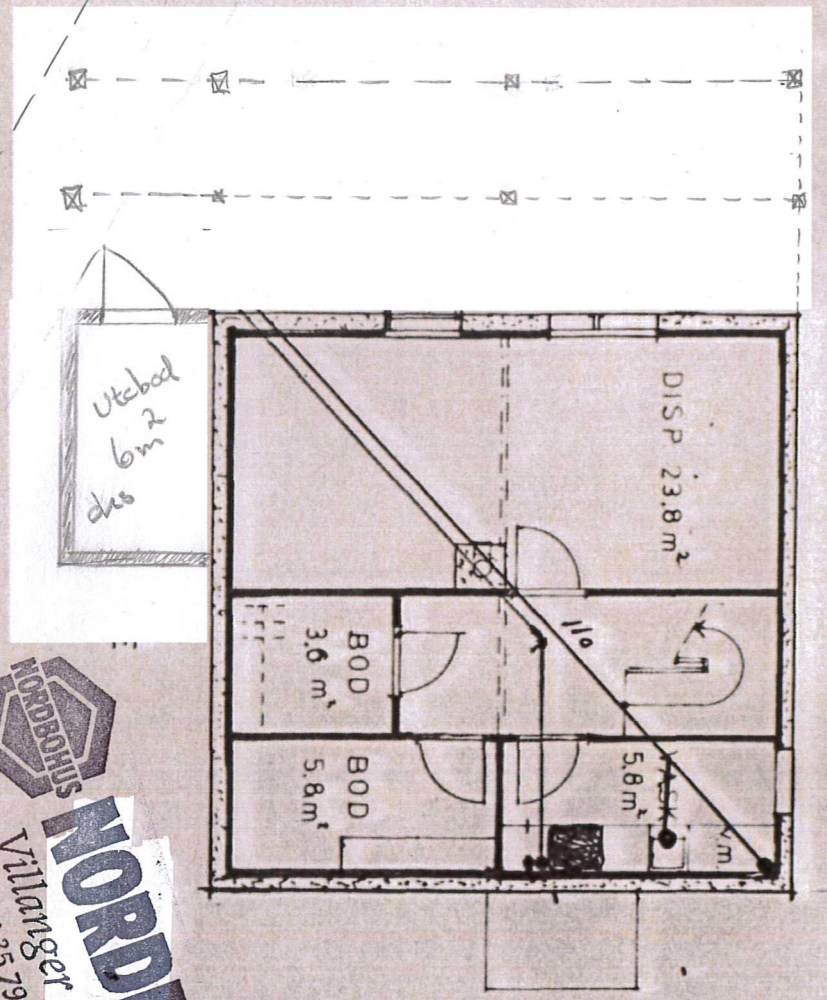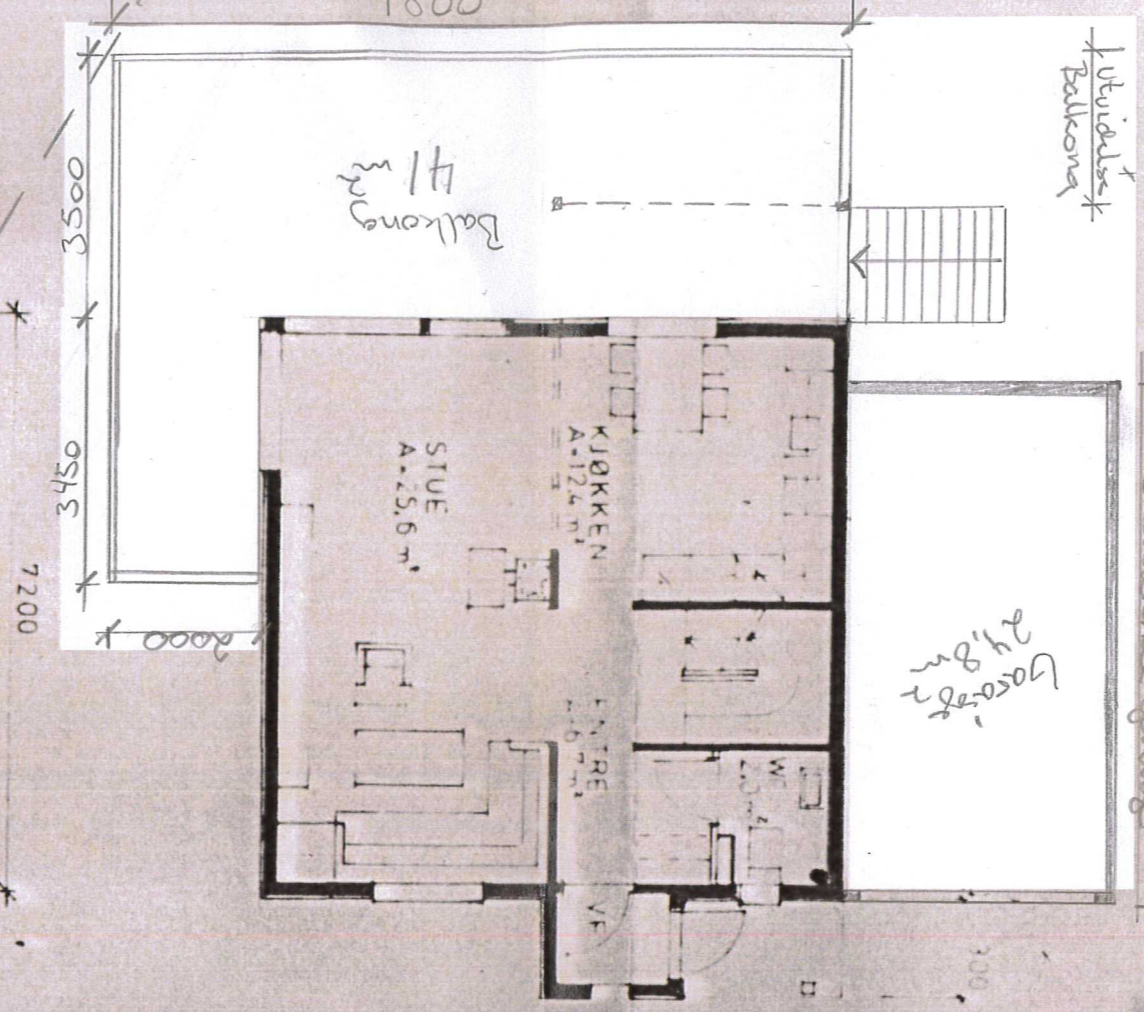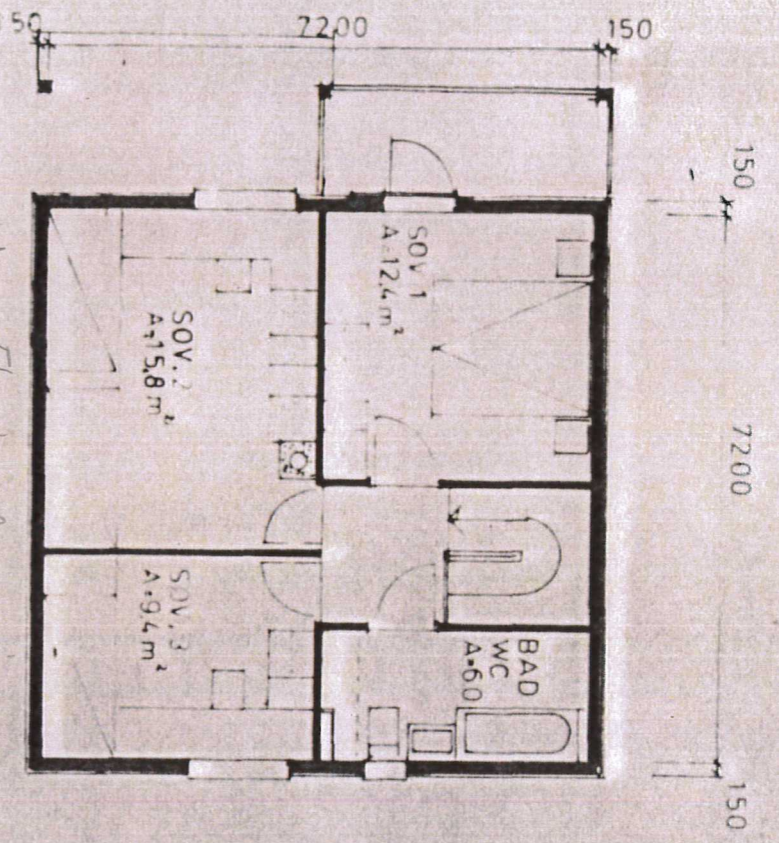


HUS TYPE A

	BRA	FAKTOR	BA
1. LETASJE	53.6	1.0	53.6
2. ---	518	0.7	36.3
U. ---	490	0.5	24.5
SUM	1544		114.4

**NORDBOHUS**  
 Villager & Sønnar AS  
 Tlf: 56 35 79 70 - Fax: 56 35 79 71  
 www.nordbohus.no

1:100 14.05.19

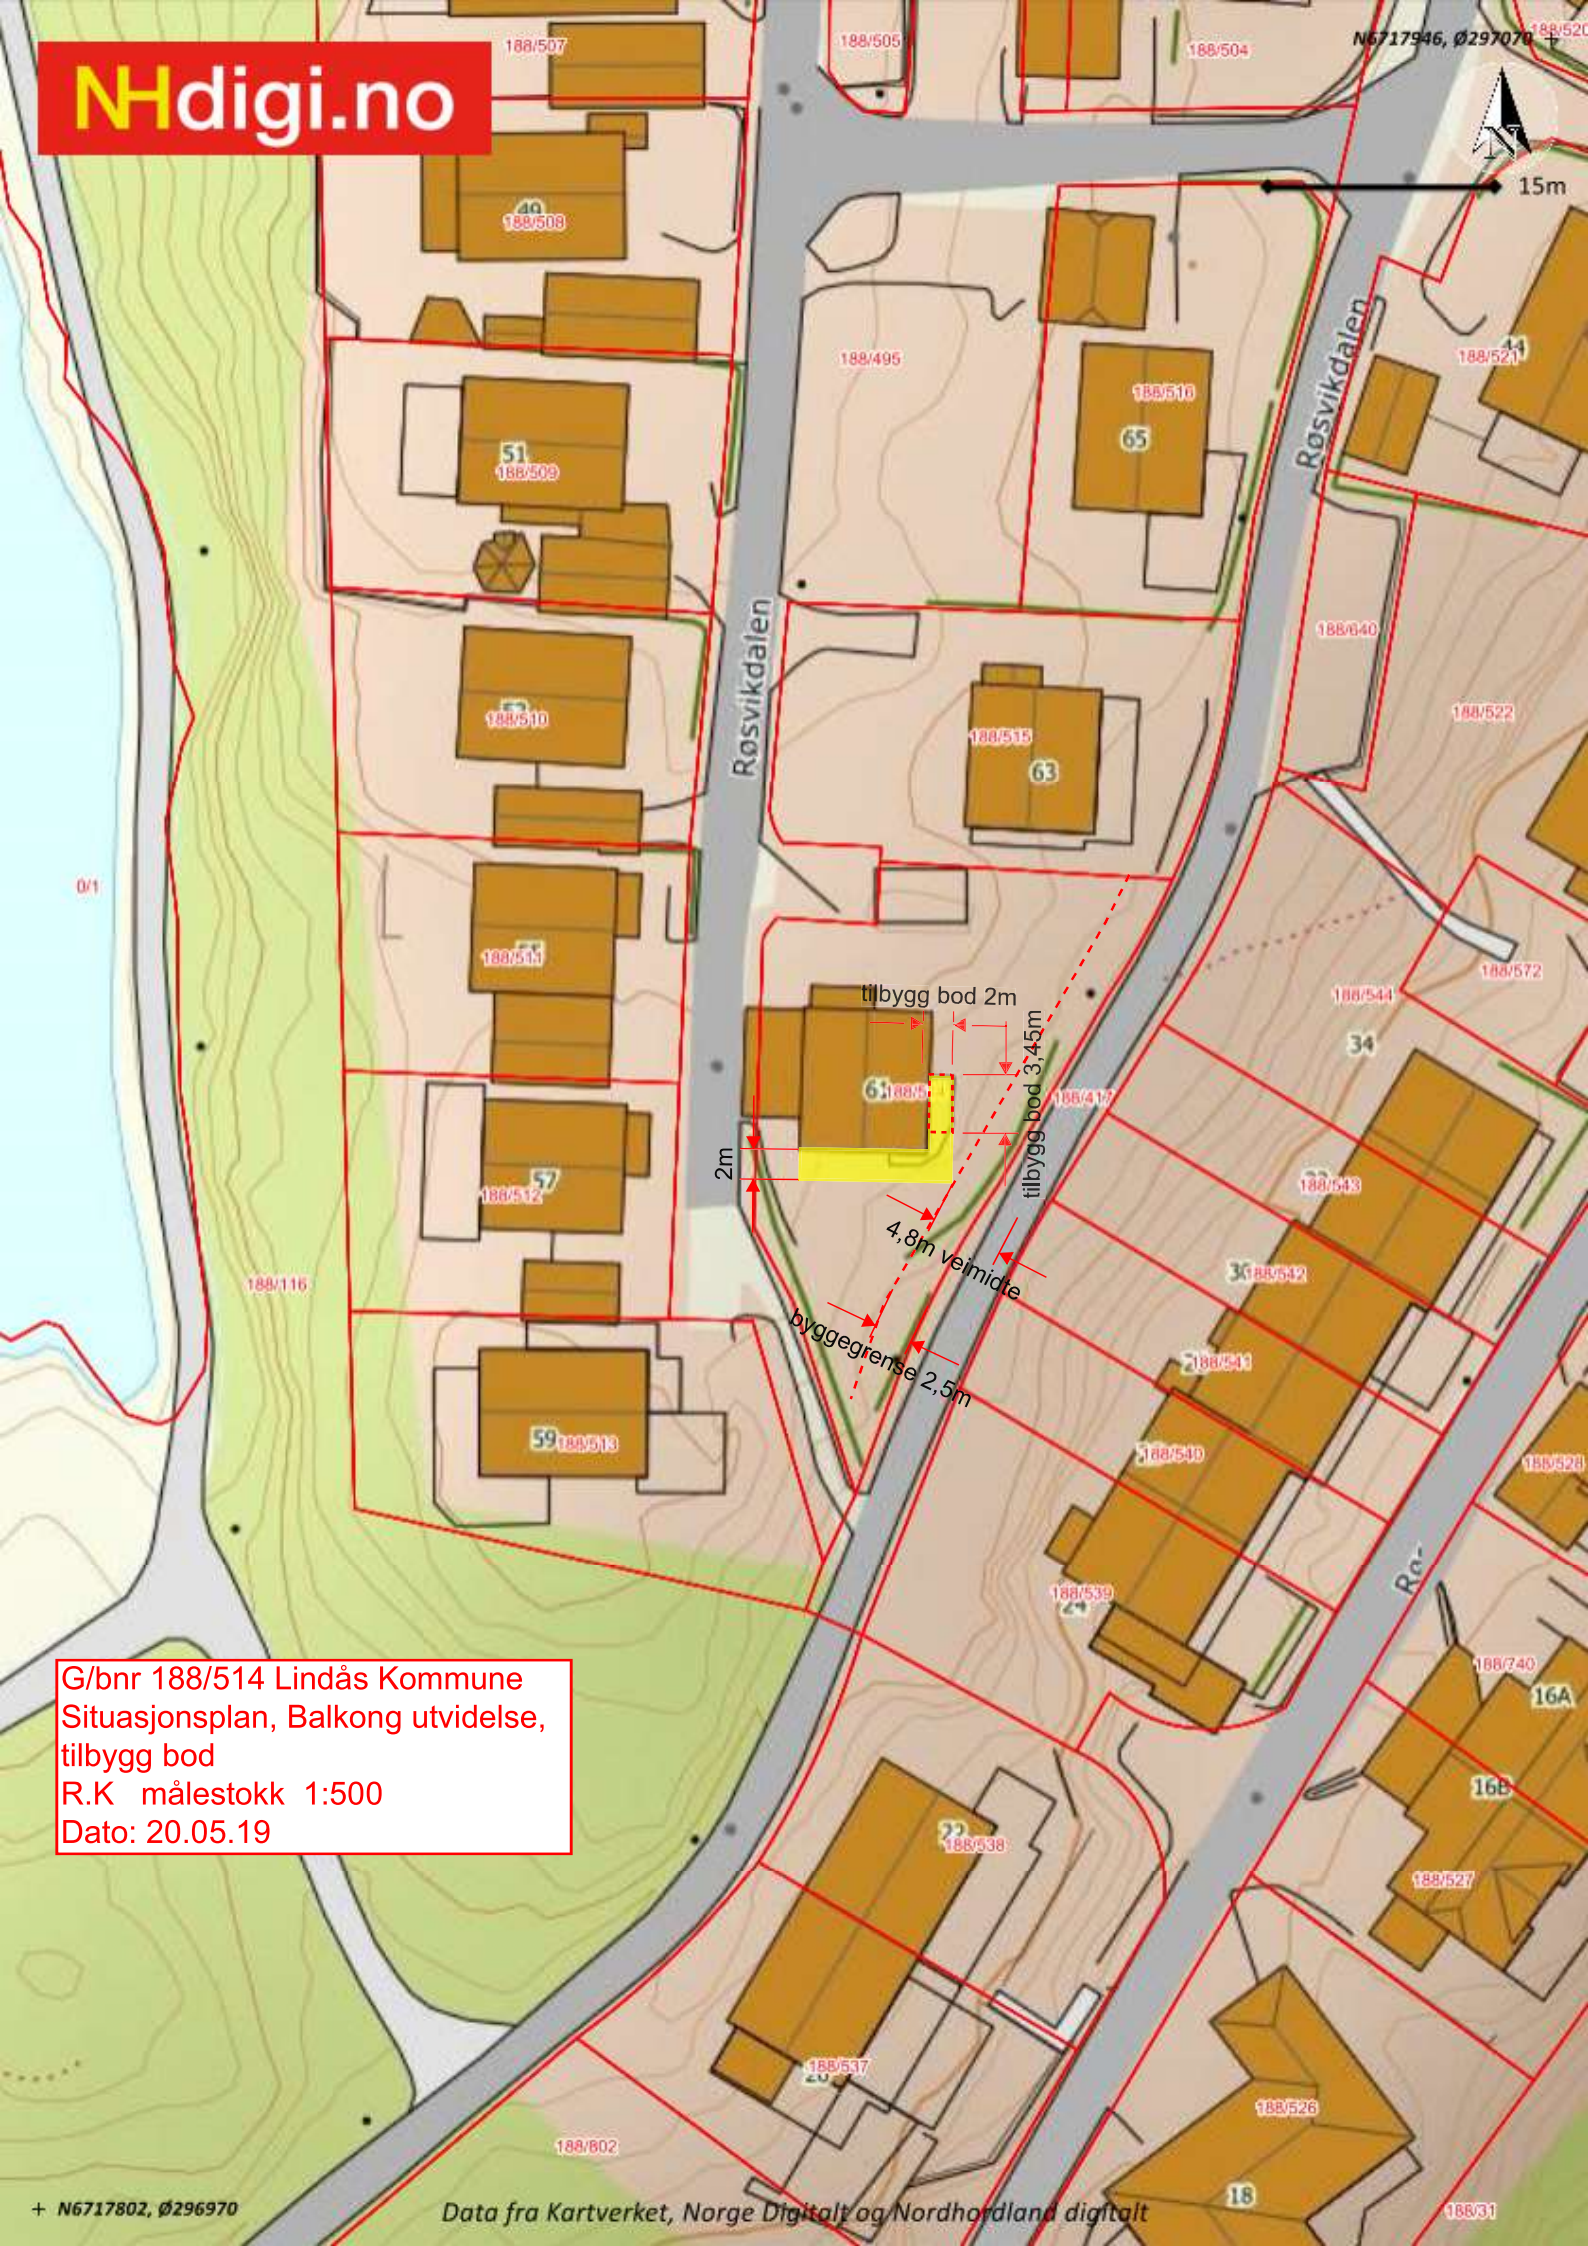

G/bnr 188/514 Lindås Kommune  
Situasjonsplan, Balkong utvidelse,  
tilbygg bod  
R.K målestokk 1:500  
Dato: 20.05.19