



Fasade ny Vest/Øst
Balcony utvidelse

E - 2 av 6

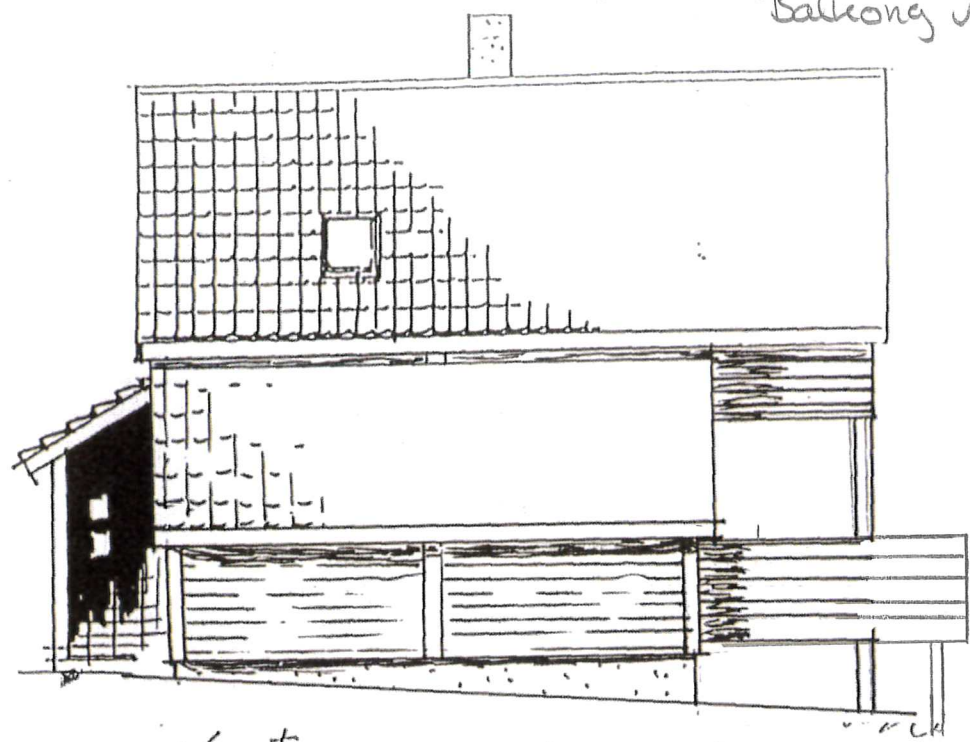

Vest

WFF

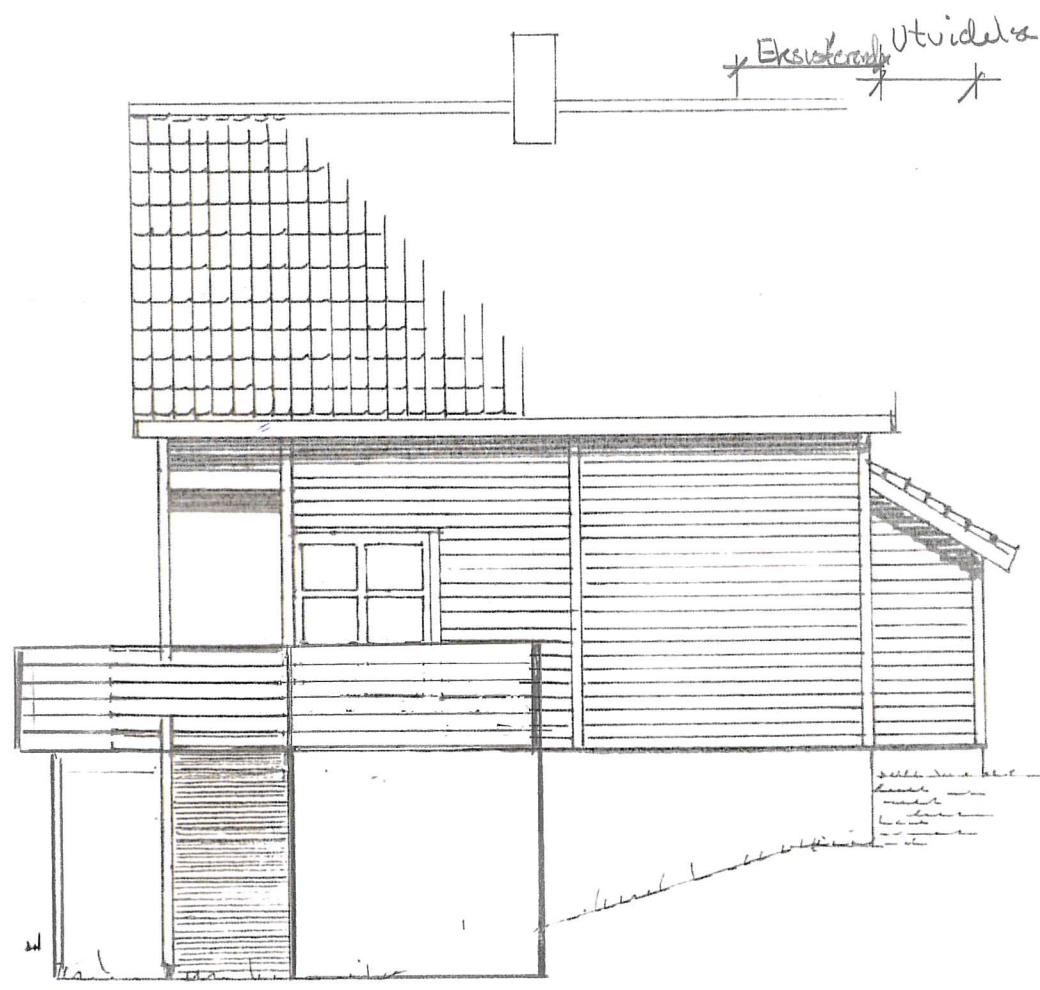

Eksisterende Utvidelse

N


FASADE MOT ØST

1,5m Eksisterende

R.K 1:100 14.05.19


Fasade ny. Nord / sør
Balcony utvidelse

E - 3 av 6

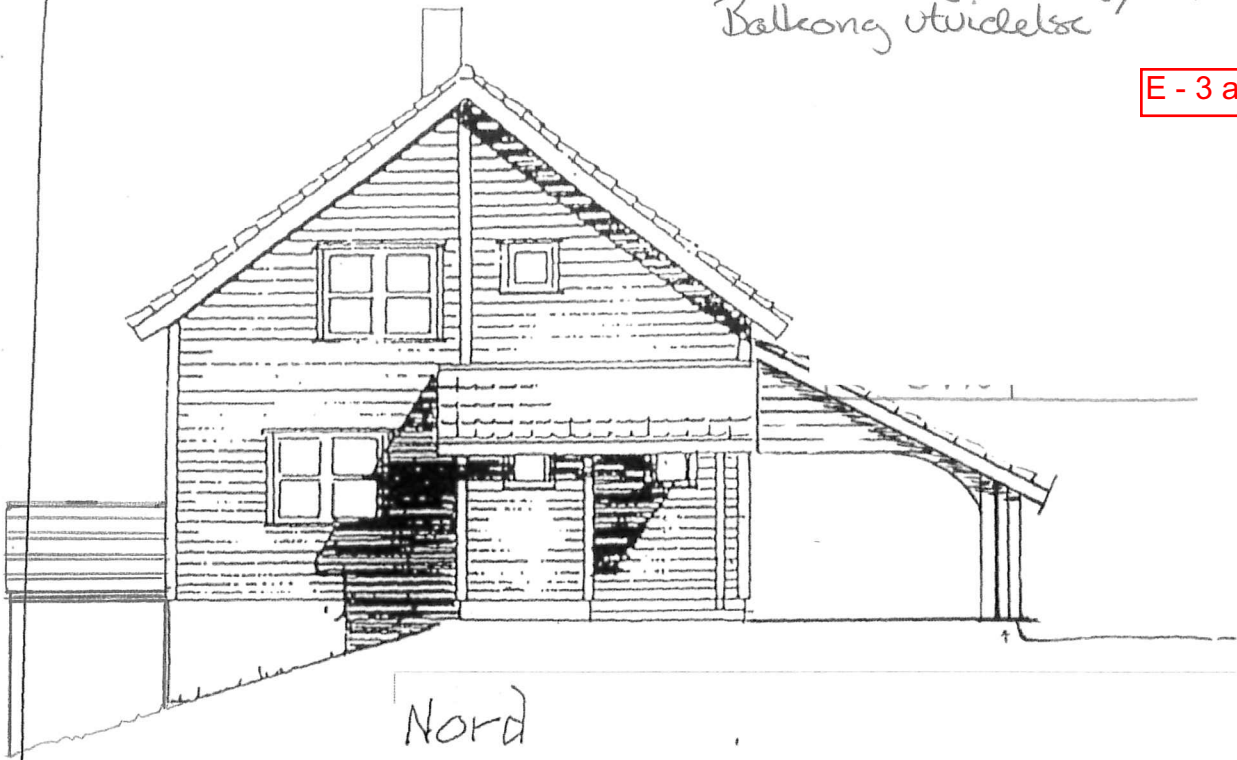

Nord

Utvidelse
eksisterende

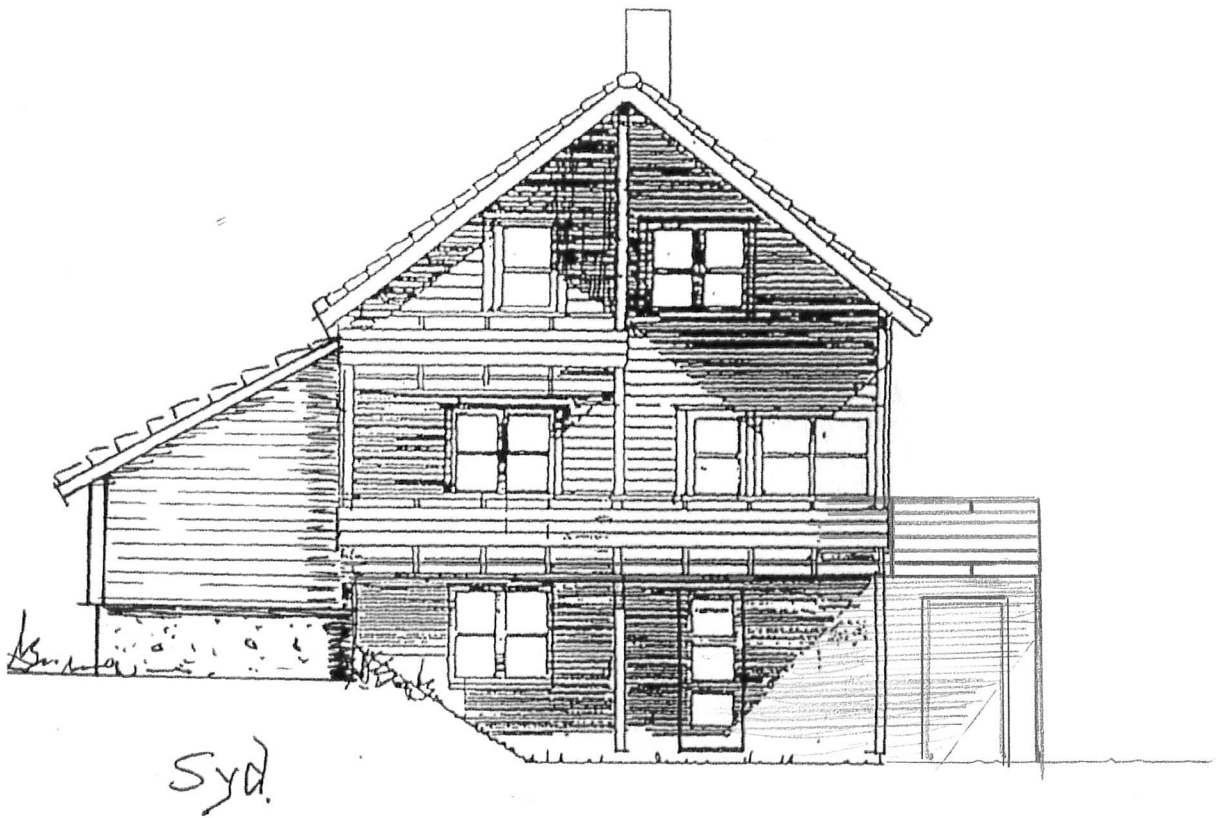

Syd

Utvidelse +
Eksisterende