


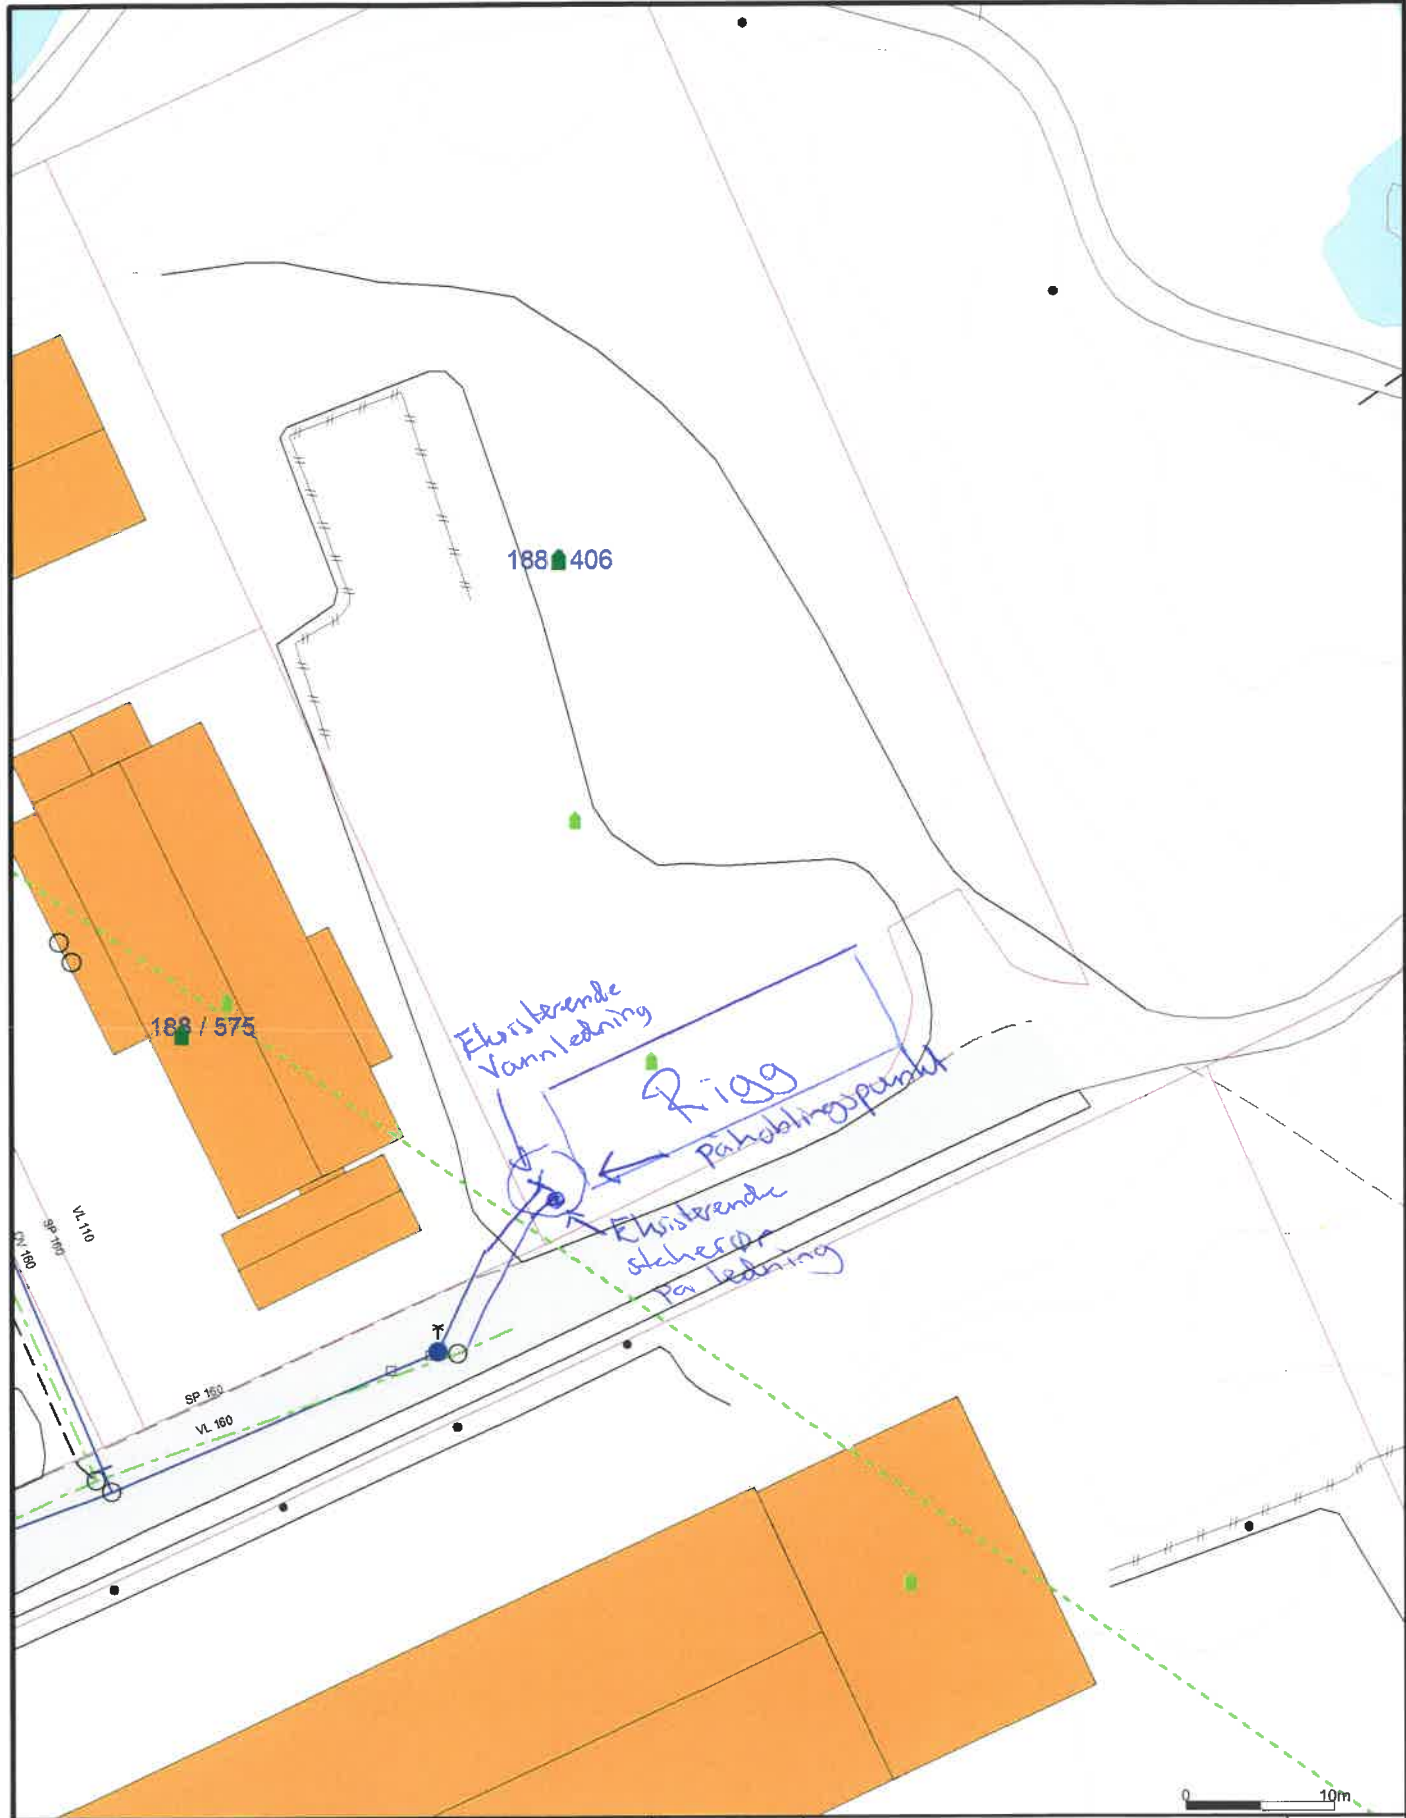

13259

65270649 b1325053-4e1c-48a1-8eb1-41f56231ef3ad 5



- Måte Grenser
- - - Registrerte Grenser
- - - Udefinert grenser
- Terrengmåte grense
- Konstruert grensepunkt
- Bolig
- Bustad m/leilighet
- Våningshus
- Større bustader
- Hytte/feriehus
- Garasje/uthus
- Industri/lager
- Andre bygg

Beliggenhet og høyder må oppfattes som orienterende.
 Koordinatsystem: UTM(EUREF89) - SONE 32 (EPSG:32632)
 Høydesystem: (EPSG:)

Powel AS

Dato: 2019.06.11
 Sign.:lbe

Oppdragsgiver:
 Adresse:
 Postnr./sted:



Målestokk
 1:500
 Gemini