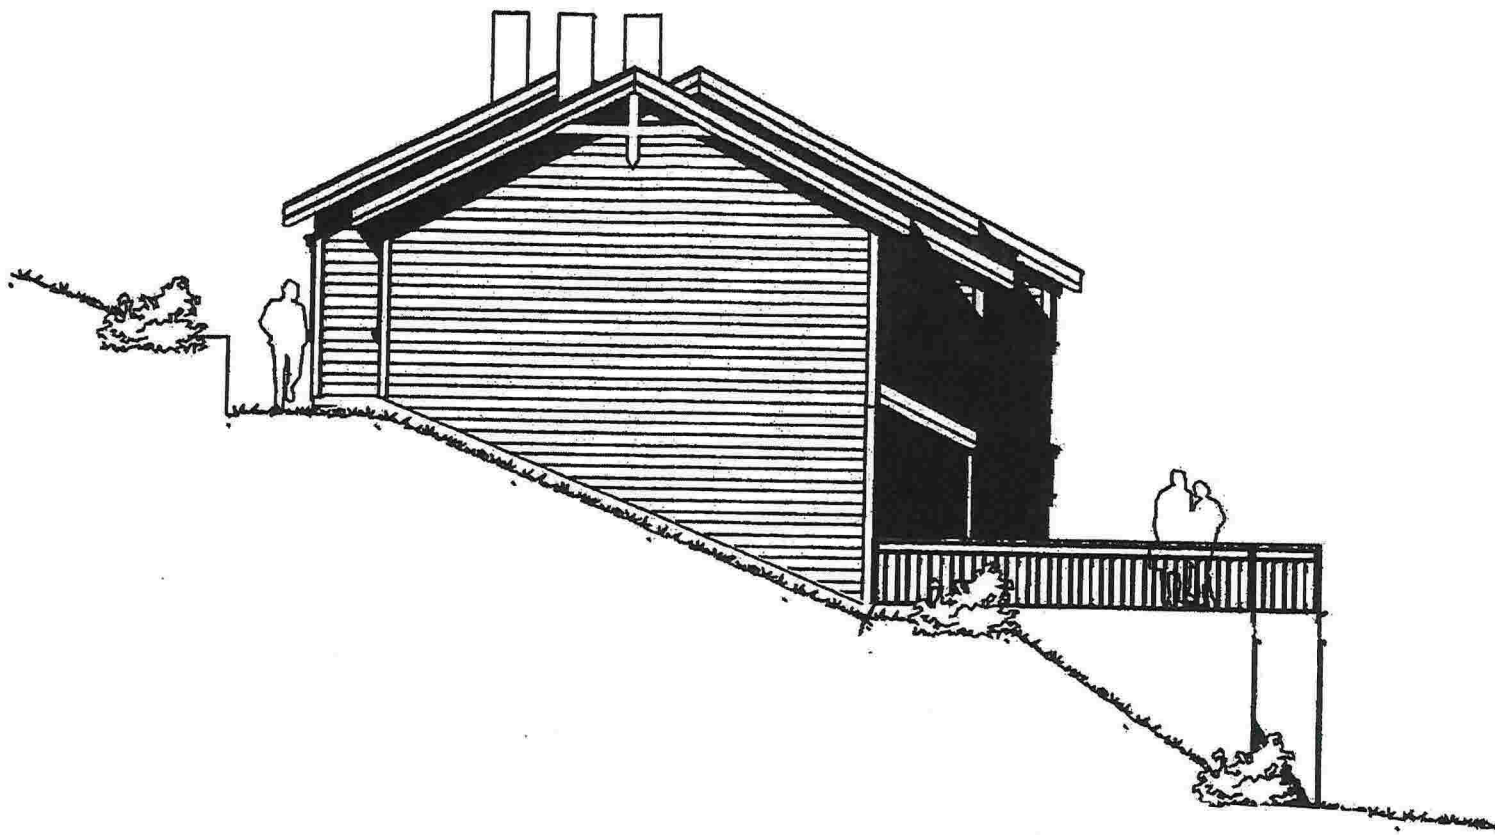


OS/1
LJA

Før



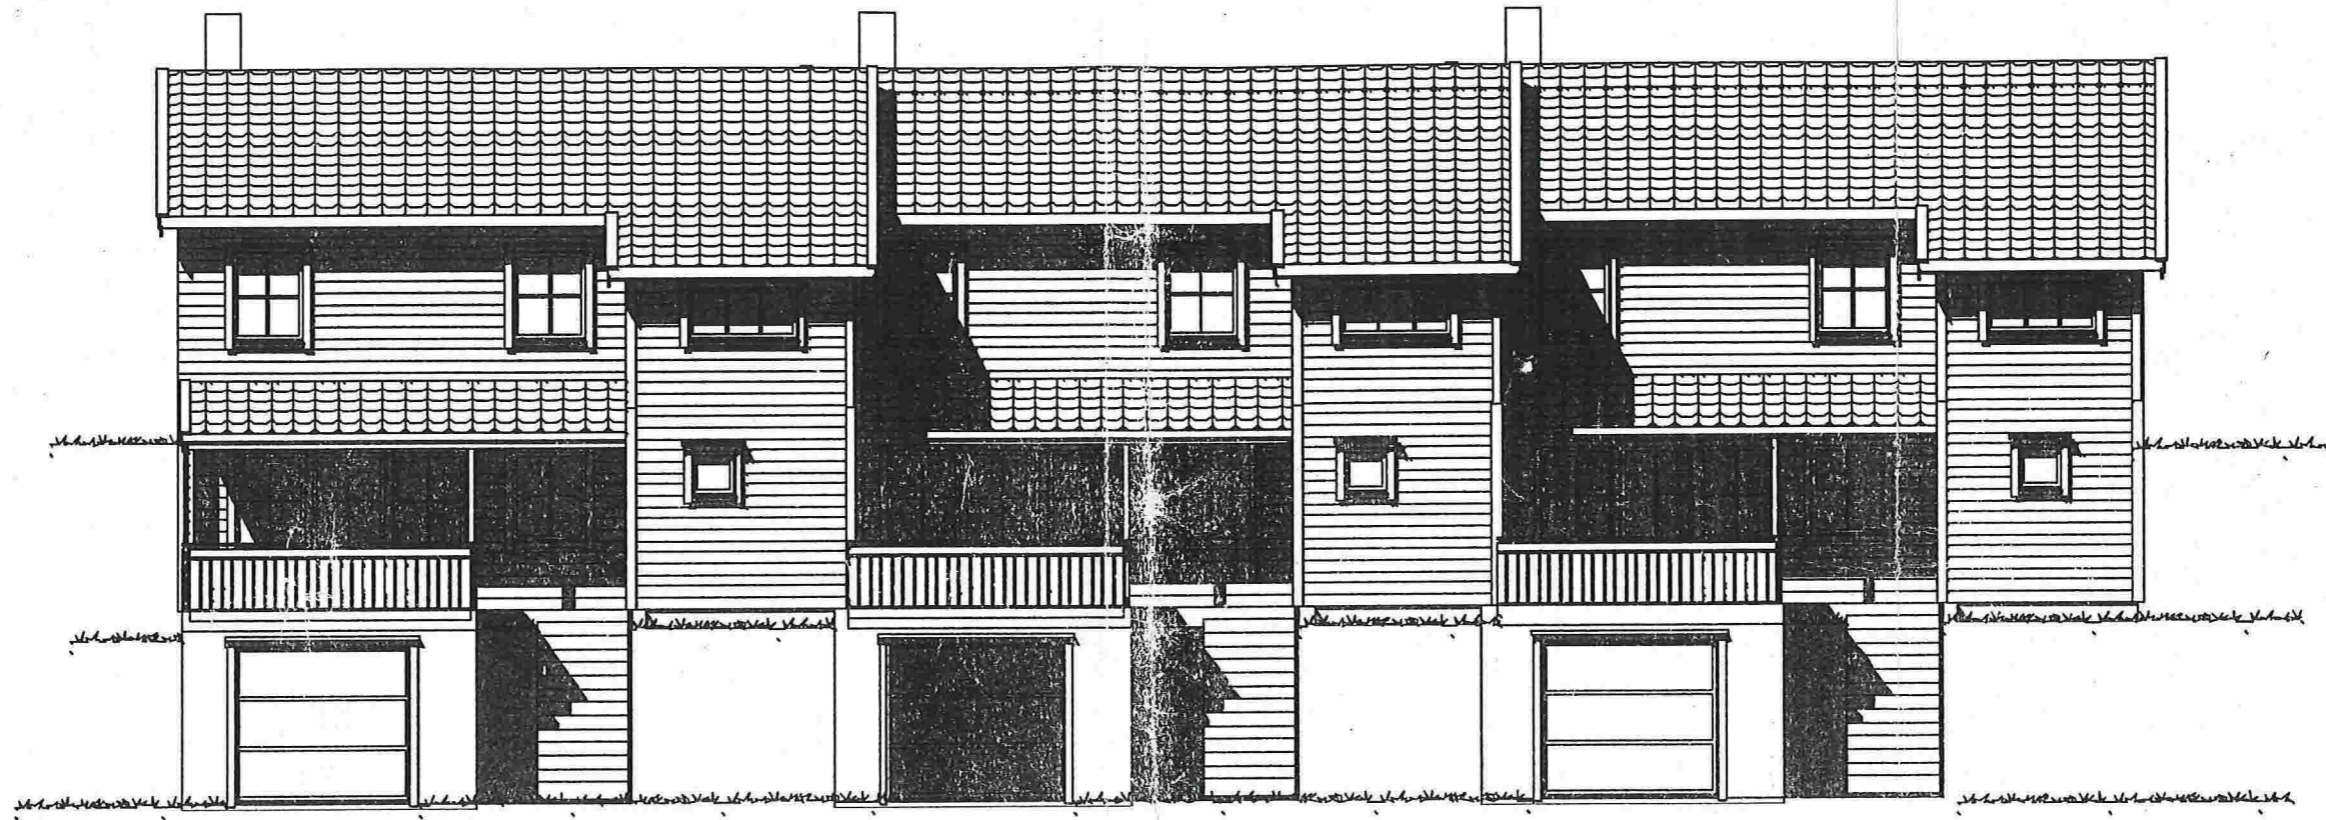
E-1



TILTAKSHÅVER:	Oppdragsgiver	REV. INDEKS	ANT:	ENDRINGEN GJELDER:
BYGGEFIRMA:		STATUS:	Anmeldesestegninger	
		PROSJEKT:	JUVIKSTØLEN B10 A	
		TEGNINGEN VISER:	A Fasader nordvest	

FØR

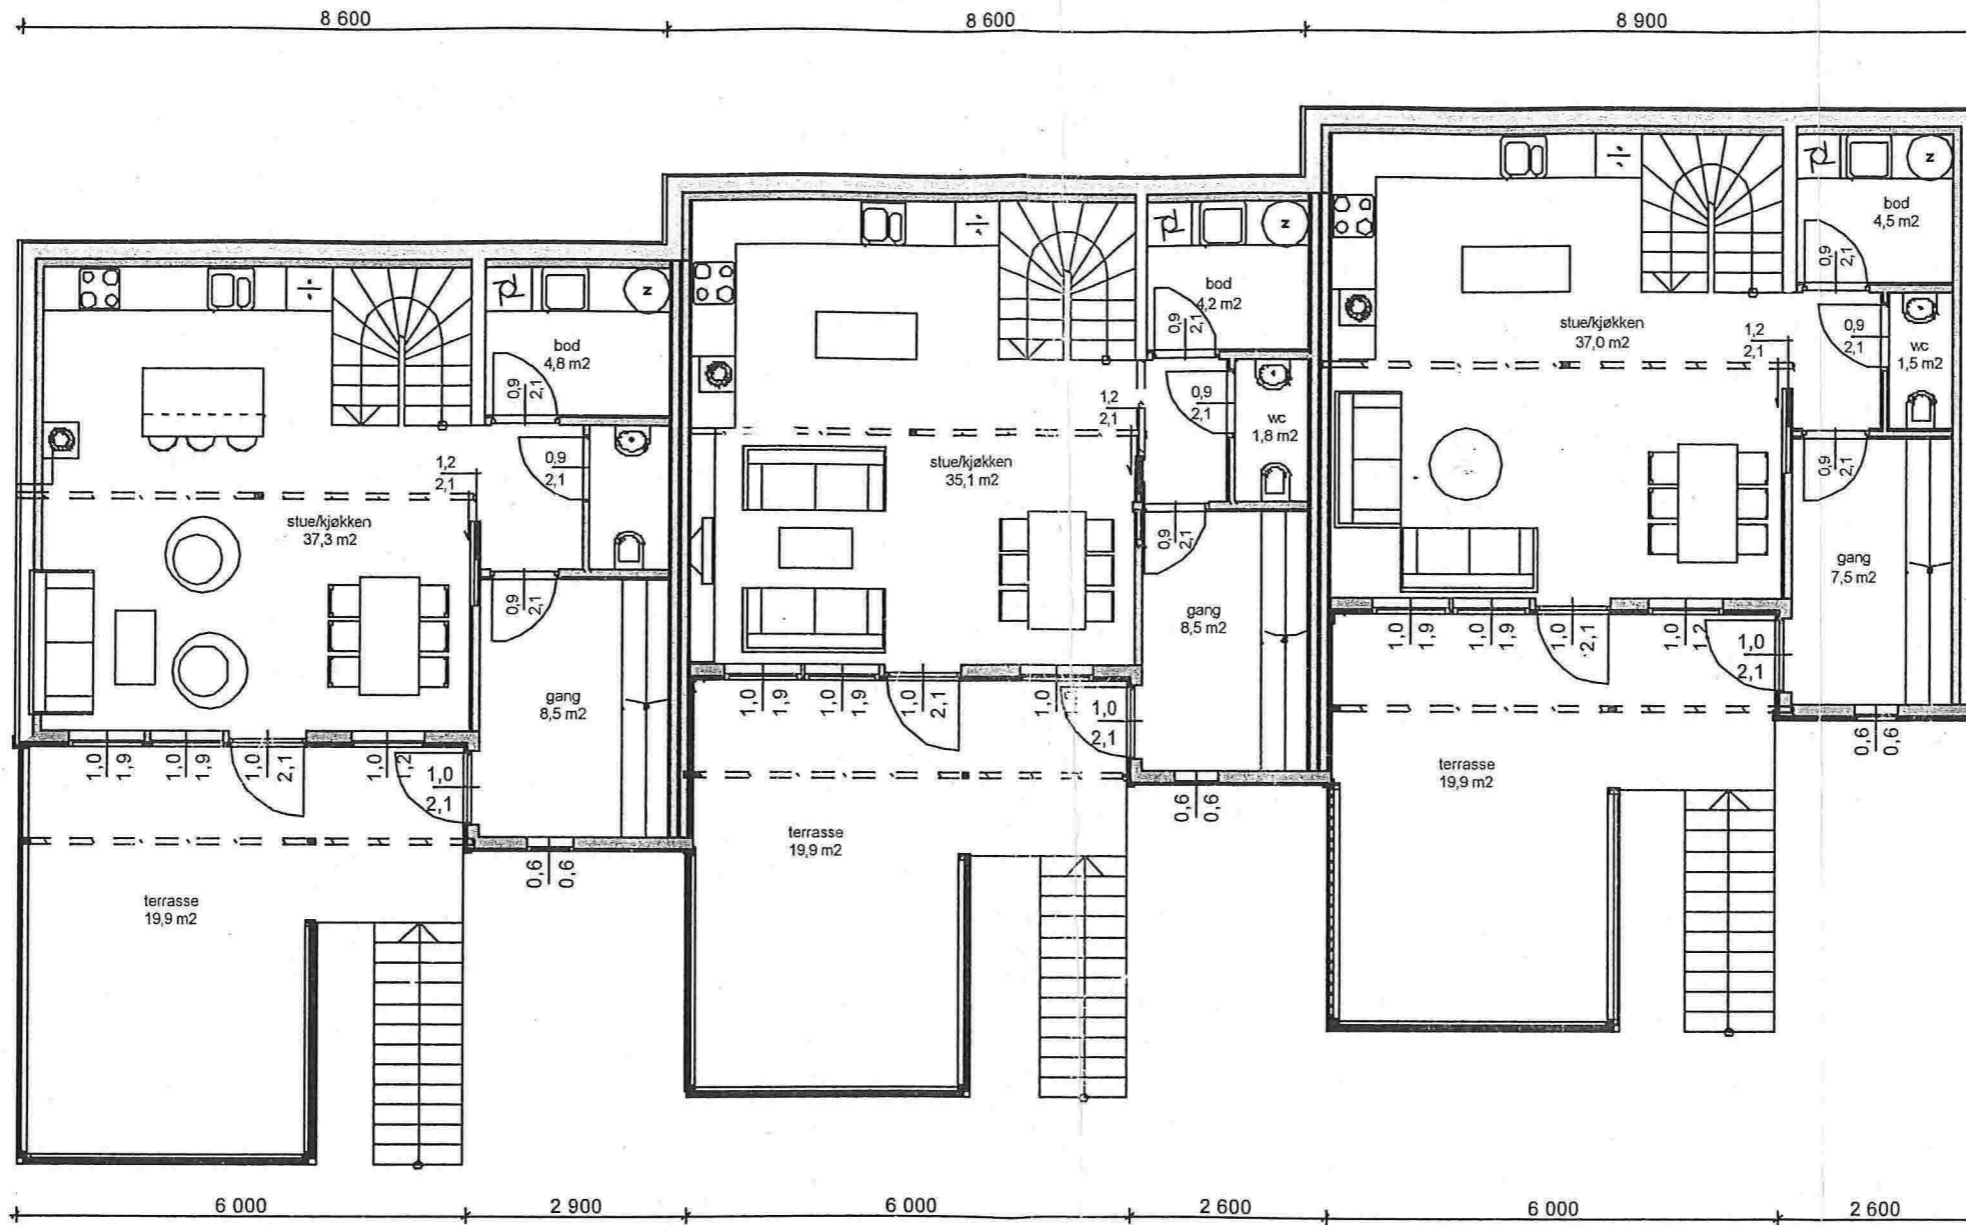
185/317

05/1859 15739/05
LiH





TILTAKSHAVER: Oppdragsgiver		STATUS: Anmeldesestegninger	TEGN AV: AMS	SIGN:	DATO: 27.01.05
BYGGEFIRMA: Hindenes Hus		PROSJEKT: JUVIKSTØLEN B10 A	KONTR AV:	DATO:	
		TEGNINGEN VISER: C Fasade sørvest	GODKJ AV:	DATO:	
GR.FL: 84 m ²	BRA: 108,8 m ² + 26,8	BA: 82 m ²	BYA: m ² 756m ² 27%	MÅLESTOKK:	
		 PB 161 7223 MELHUS Tlf: 72856900 www.norgeshus.no		G. NR:	Alle mål i millimeter
				BR. NR:	
		PROSJEKTNR.: 04-278	REV.:		
TEGNINGEN ER BESKYTTET ETTER LOV OM OPPHÅVSRETT OG SKAL IKKE BENYTTES UTEN VÅR TILLATELSE. TEGNINGEN GJELDER IKKE SOM ARBEIDSTEGNING.					

FØR



185/317

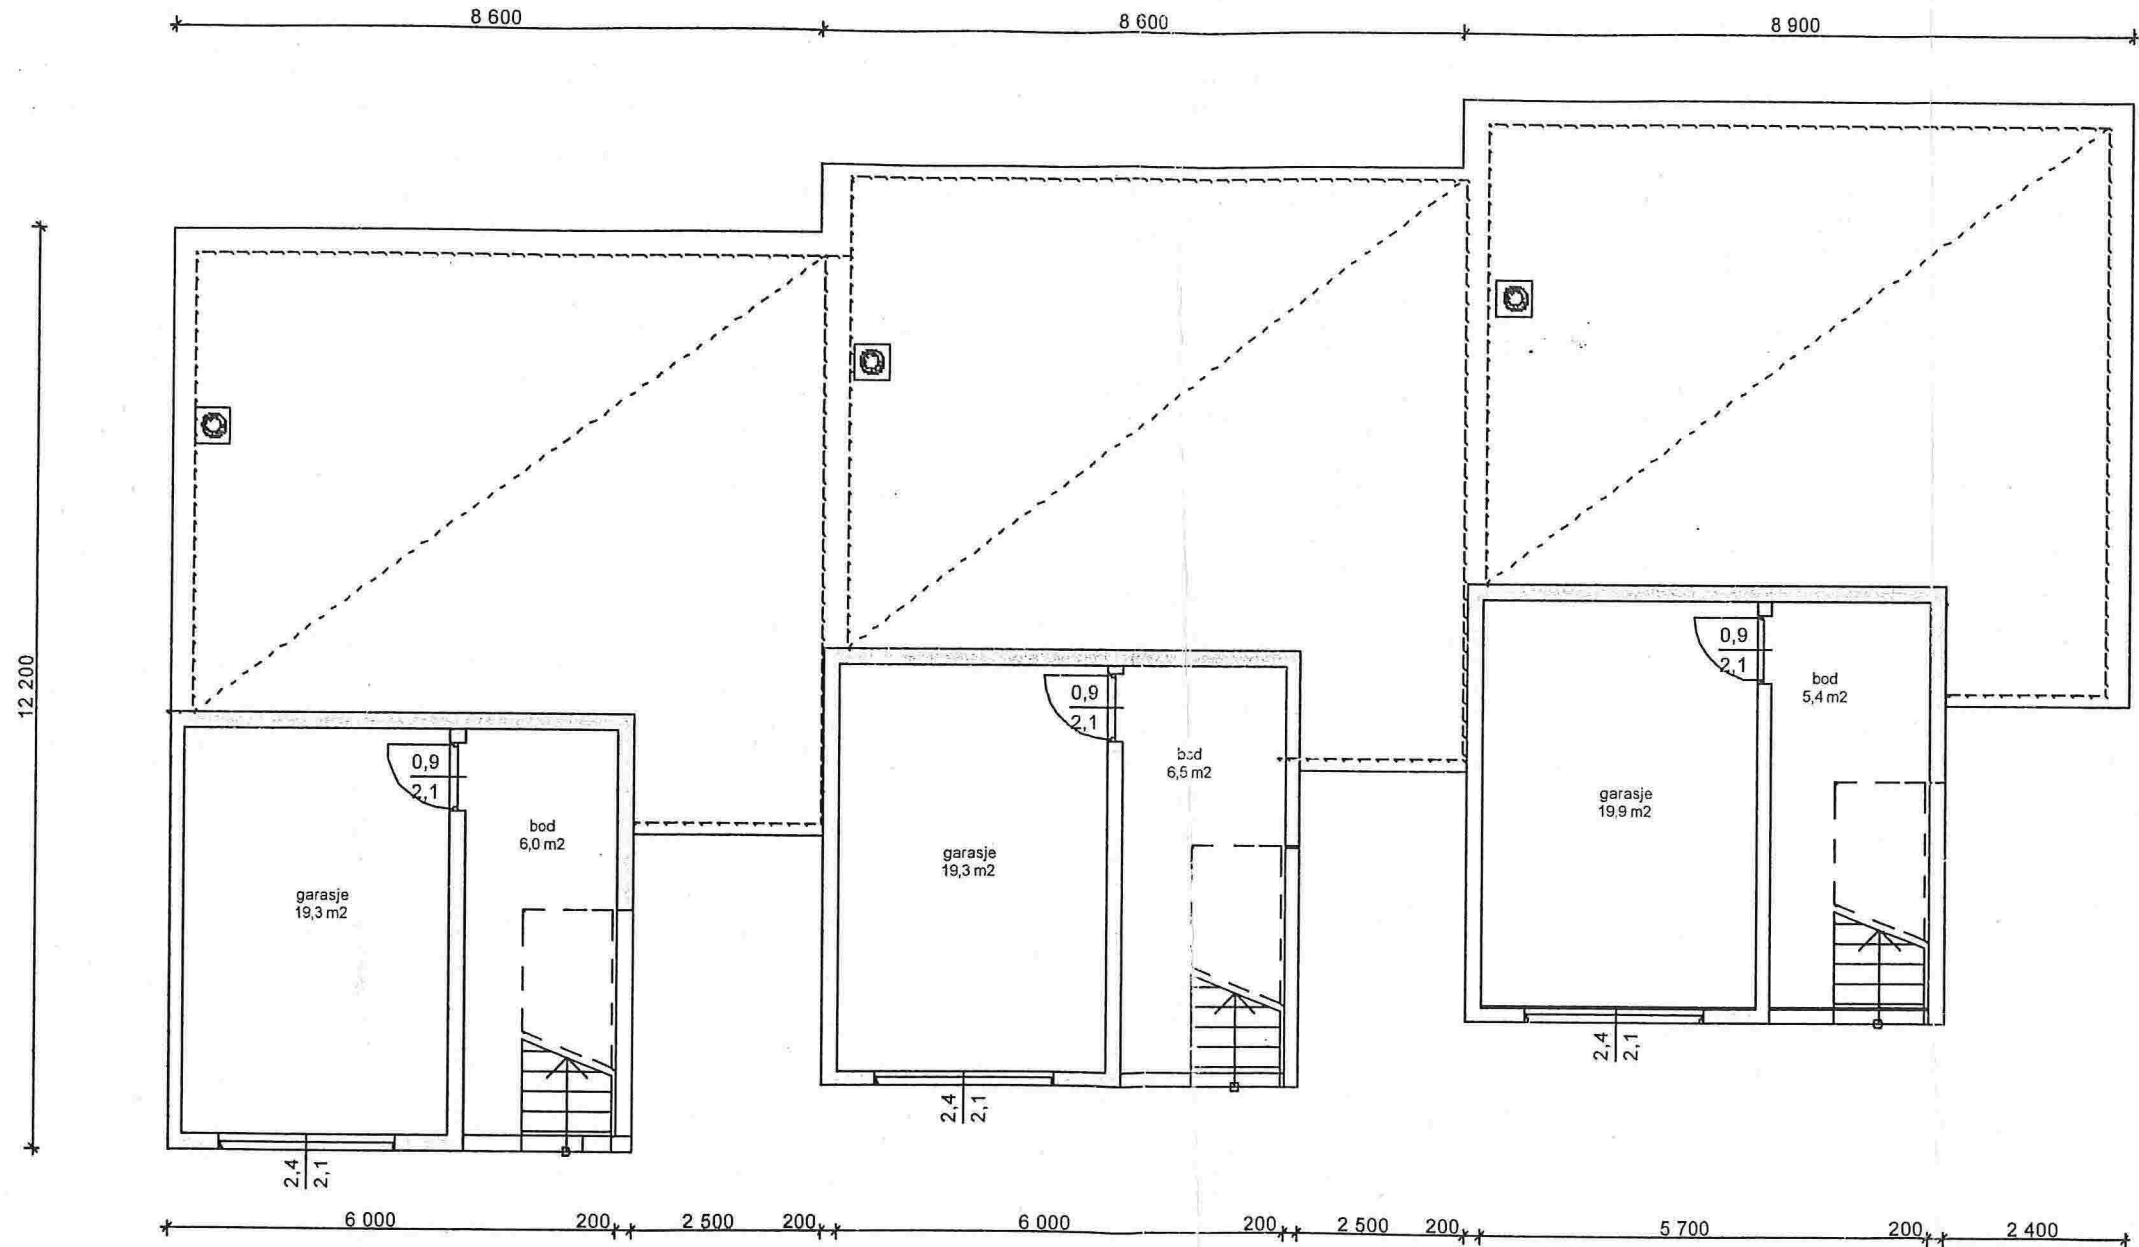
05/1859 15739/05
LH



TIL TAKSHAVER: Oppdragsgiver		STATUS: Anmeldesestegninger		SIGN:	DATE:
BYGGEFIRMA: Hindenes Hus		PROSJEKT: JUVIKSTØLEN B10 A		TEGN AV: AMS	DATE: 27.01.05
TEGNINGEN VISER: C Plan 1 etg		GR FL: 84 m²		KONTR AV:	DATE:
BRA: 108,8 m² + 26,8		BA: 82 m²		GÖDKJ AV:	DATE:
BYA: 756 m² 27%		MÅLESTOKK: 1:100			
		 IDECON AS PB 161 7223 MELHUS Tlf: 72856900 www.norghus.no		G. NR: BR. NR: PROSJEKTNR.: 04-278 TEGNING. NR.: IC-214 REV.:	
TEGNINGEN ER BESKYTTET ETTER LOV OM OPPHÅVSRETT OG SKAL IKKE BENYTTES UTEN VÅR TILLATELSE. TEGNINGEN GJELDER IKKE SOM ARBEIDSTEGNING.					

FOR

185/317

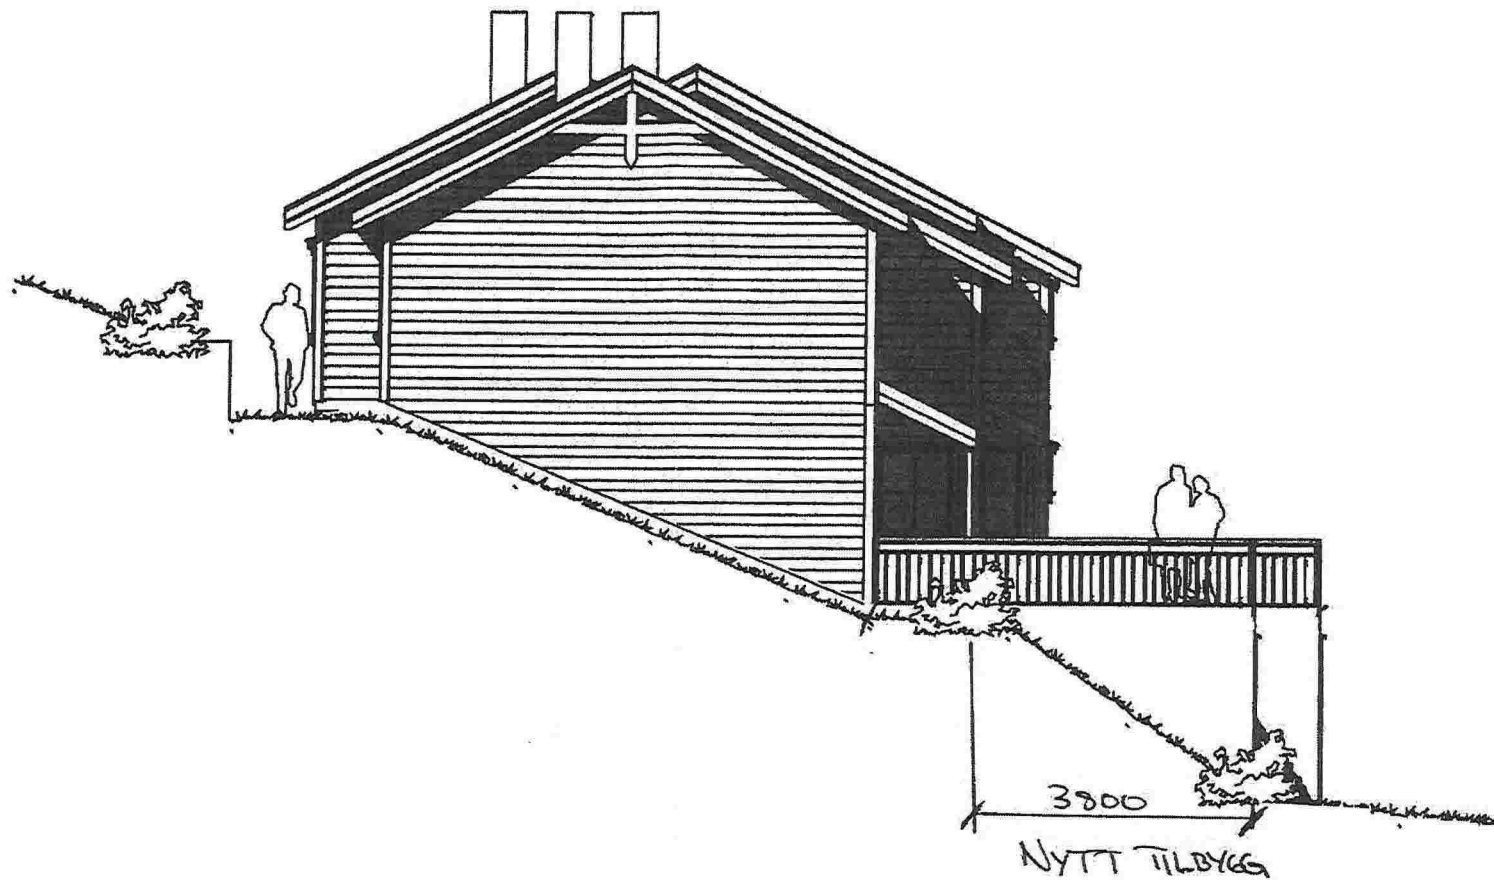
05/1859 15739/05
LH



TILTAKSHAVER: Oppdragsgiver		STATUS: Anmeldesestegninger		SIGN.:	DATO.:
BYGGEFIRMA: Hindenes Hus		PROSJEKT: JUVIKSTØLEN B10 A		TEGN. AV. AMS	DATO. 27.01.05
TEGNINGEN VISER: C Plan 0 etg		GR.FL: 84 m ²		KONTR. AV.	DATO.:
BRA: 108,8 m ² + 26,8		BA: 82 m ²		GODKJ. AV.	DATO.:
BYA: m ²		BYA: m ² 27%		MÅLESTOKK: 1:100	
				G. NR.:	
www.norgeshus.no		PB 161 7223 MELHUS Tlf: 72856900		BR. NR.:	
TEGNINGEN ER BESKYTTET ETTER LOV OM OPPHavsRETT OG SKAL IKKE BENYTTES UTEN VÅR TILLATELSE. TEGNINGEN GJELDER IKKE SOM ARBEIDSTEGNING.		PROSJEKTNR.: 04-278		TEGNING.NR.: IC-213	
		REV.:		REV.:	

05/18:
LJA

ETTER





E-5

TILTAKSHAVER:	Oppdragsgiver	REV. INDEKS	ANT.	ENDRINGEN GJELDER:
BYGGEFIRMA:		STATUS:	Anmeldesestegninger	
		PROSJEKT:	JUVIKSTØLEN B10 A	
		TEGNINGEN VISER:	A Fasader nordvest	

ETTER

185/317
 10 SEPT
 05/1859 15739/05
 L/H

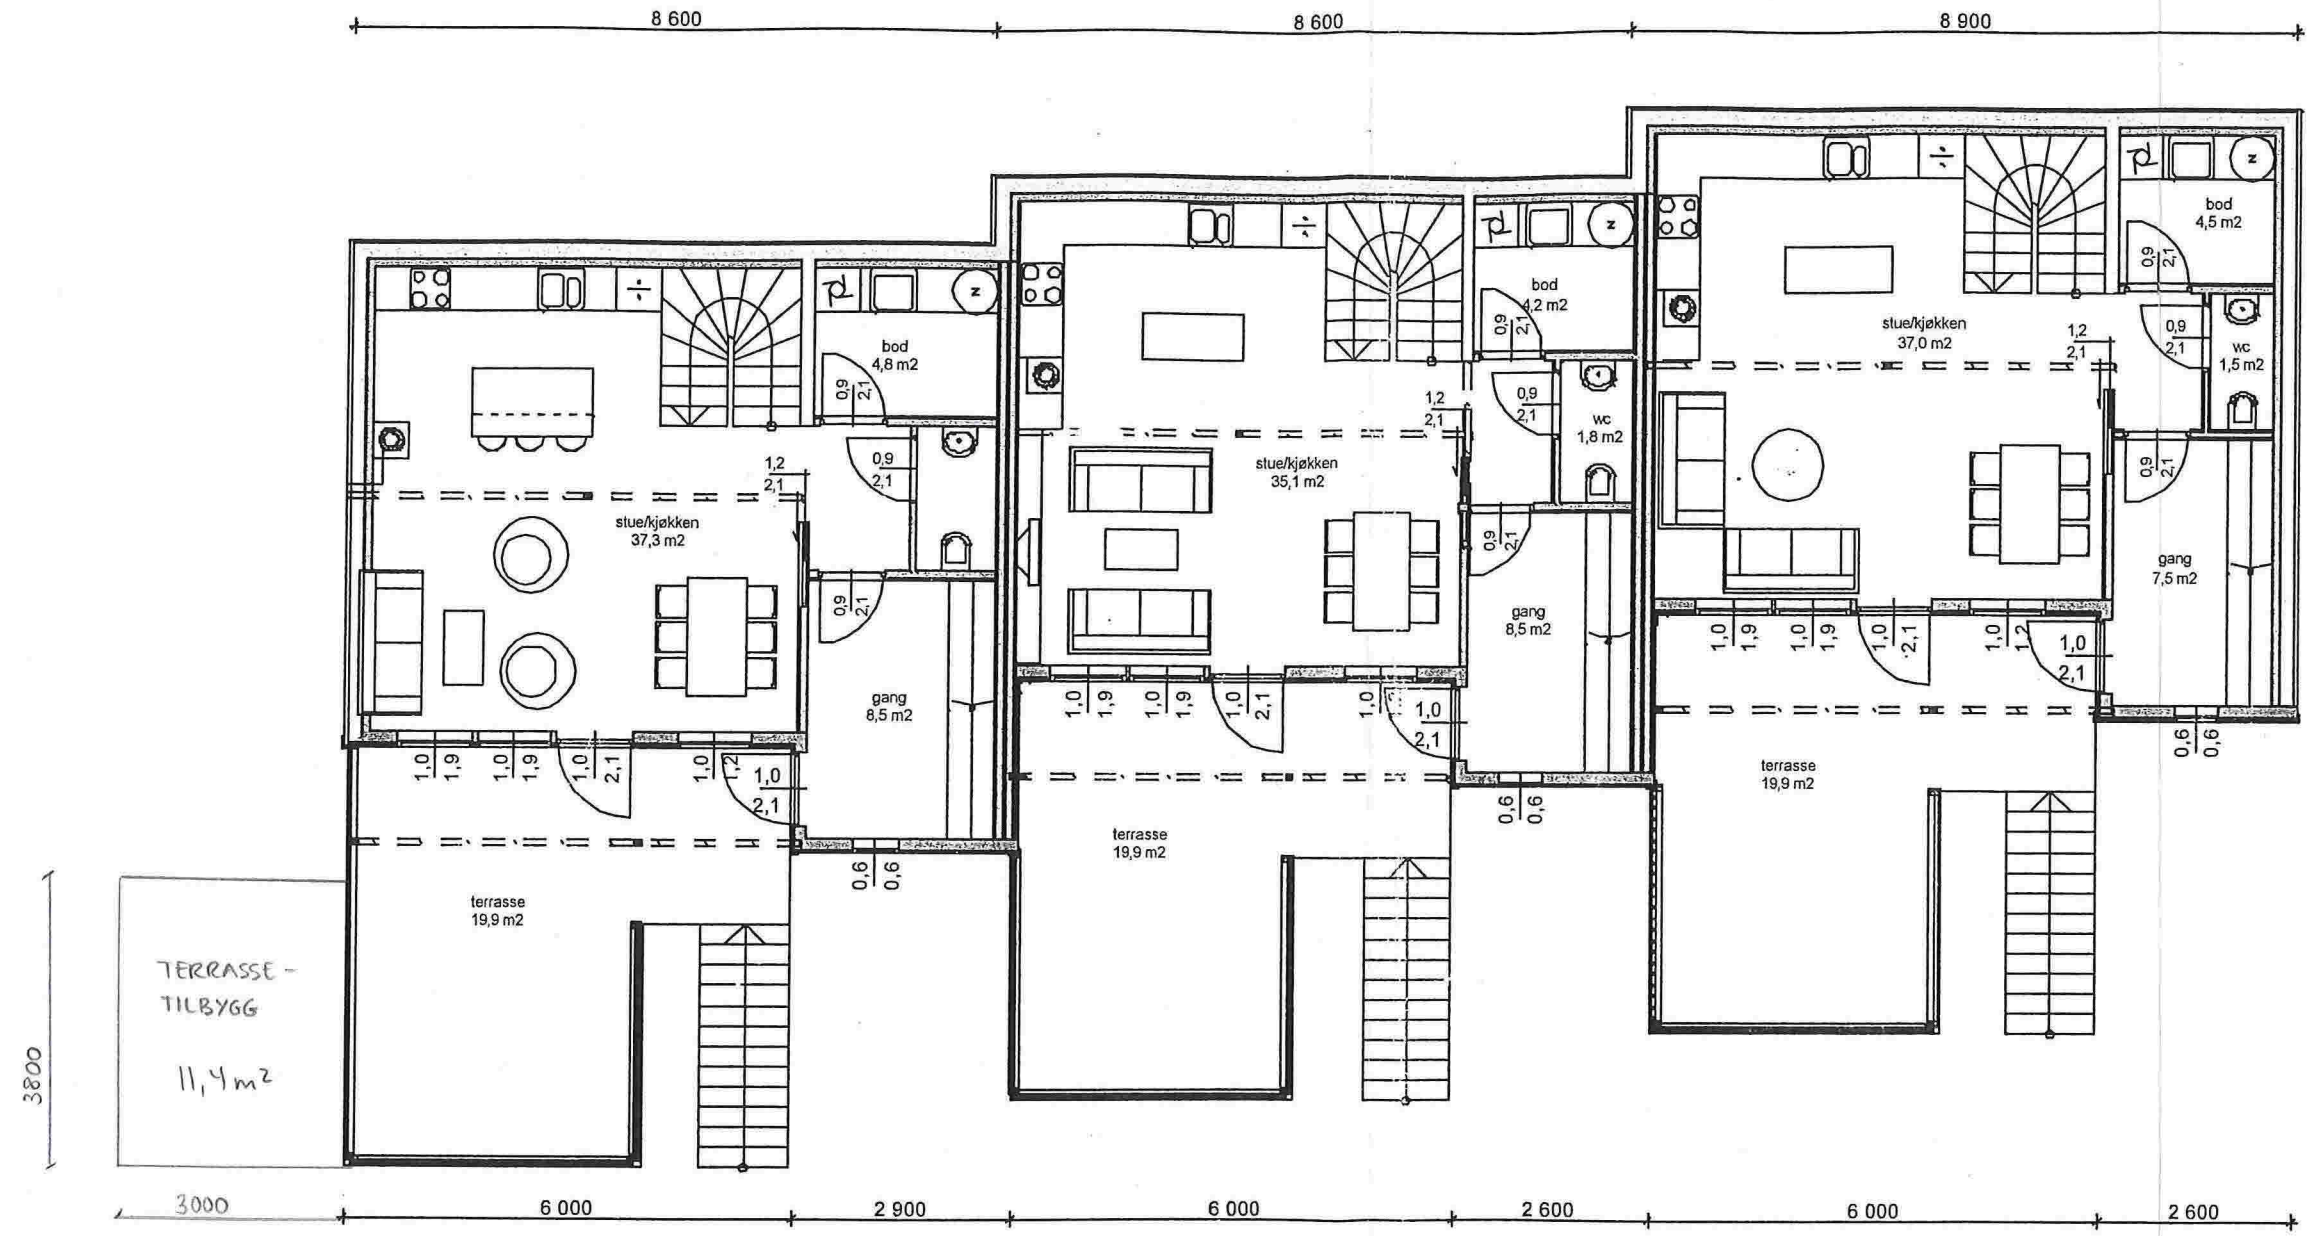




TILTAKSHAVER: Oppdragsgiver		STATUS: Anmeldesestegninger		SIGN.:	DATO:
BYGGEFIRMA: Hindenes Hus		PROSJEKT: JUVIKSTØLEN B10 A		TEGN. AV: AMS	DATO: 27.01.05
TEGNINGEN VISER: C Fasade sørvest		GR.FL: 84 m ²		KONTR. AV:	DATO:
BRA: 108,8 m ² + 26,8		BA: 82 m ²		GODKJ. AV:	DATO:
BYA: 756m ² 27%		MÅLESTOKK: 1:100		G. NR:	
				BR. NR:	
PB 161 7223 MELHUS Tlf: 72856900 www.norghus.no		PROSJEKTNR.: 04-278		TEGNING.NR.: IC-216	
TEGNINGEN ER BESKYTTET ETTER LOV OM OPPHAVSRETT OG SKAL IKKE BENYTTES UTEN VÅR TILLATELSE. TEGNINGEN GJELDER IKKE SOM ARBEIISTEGNING.					

ETTER

185/317

05/1859 15739/05
LH



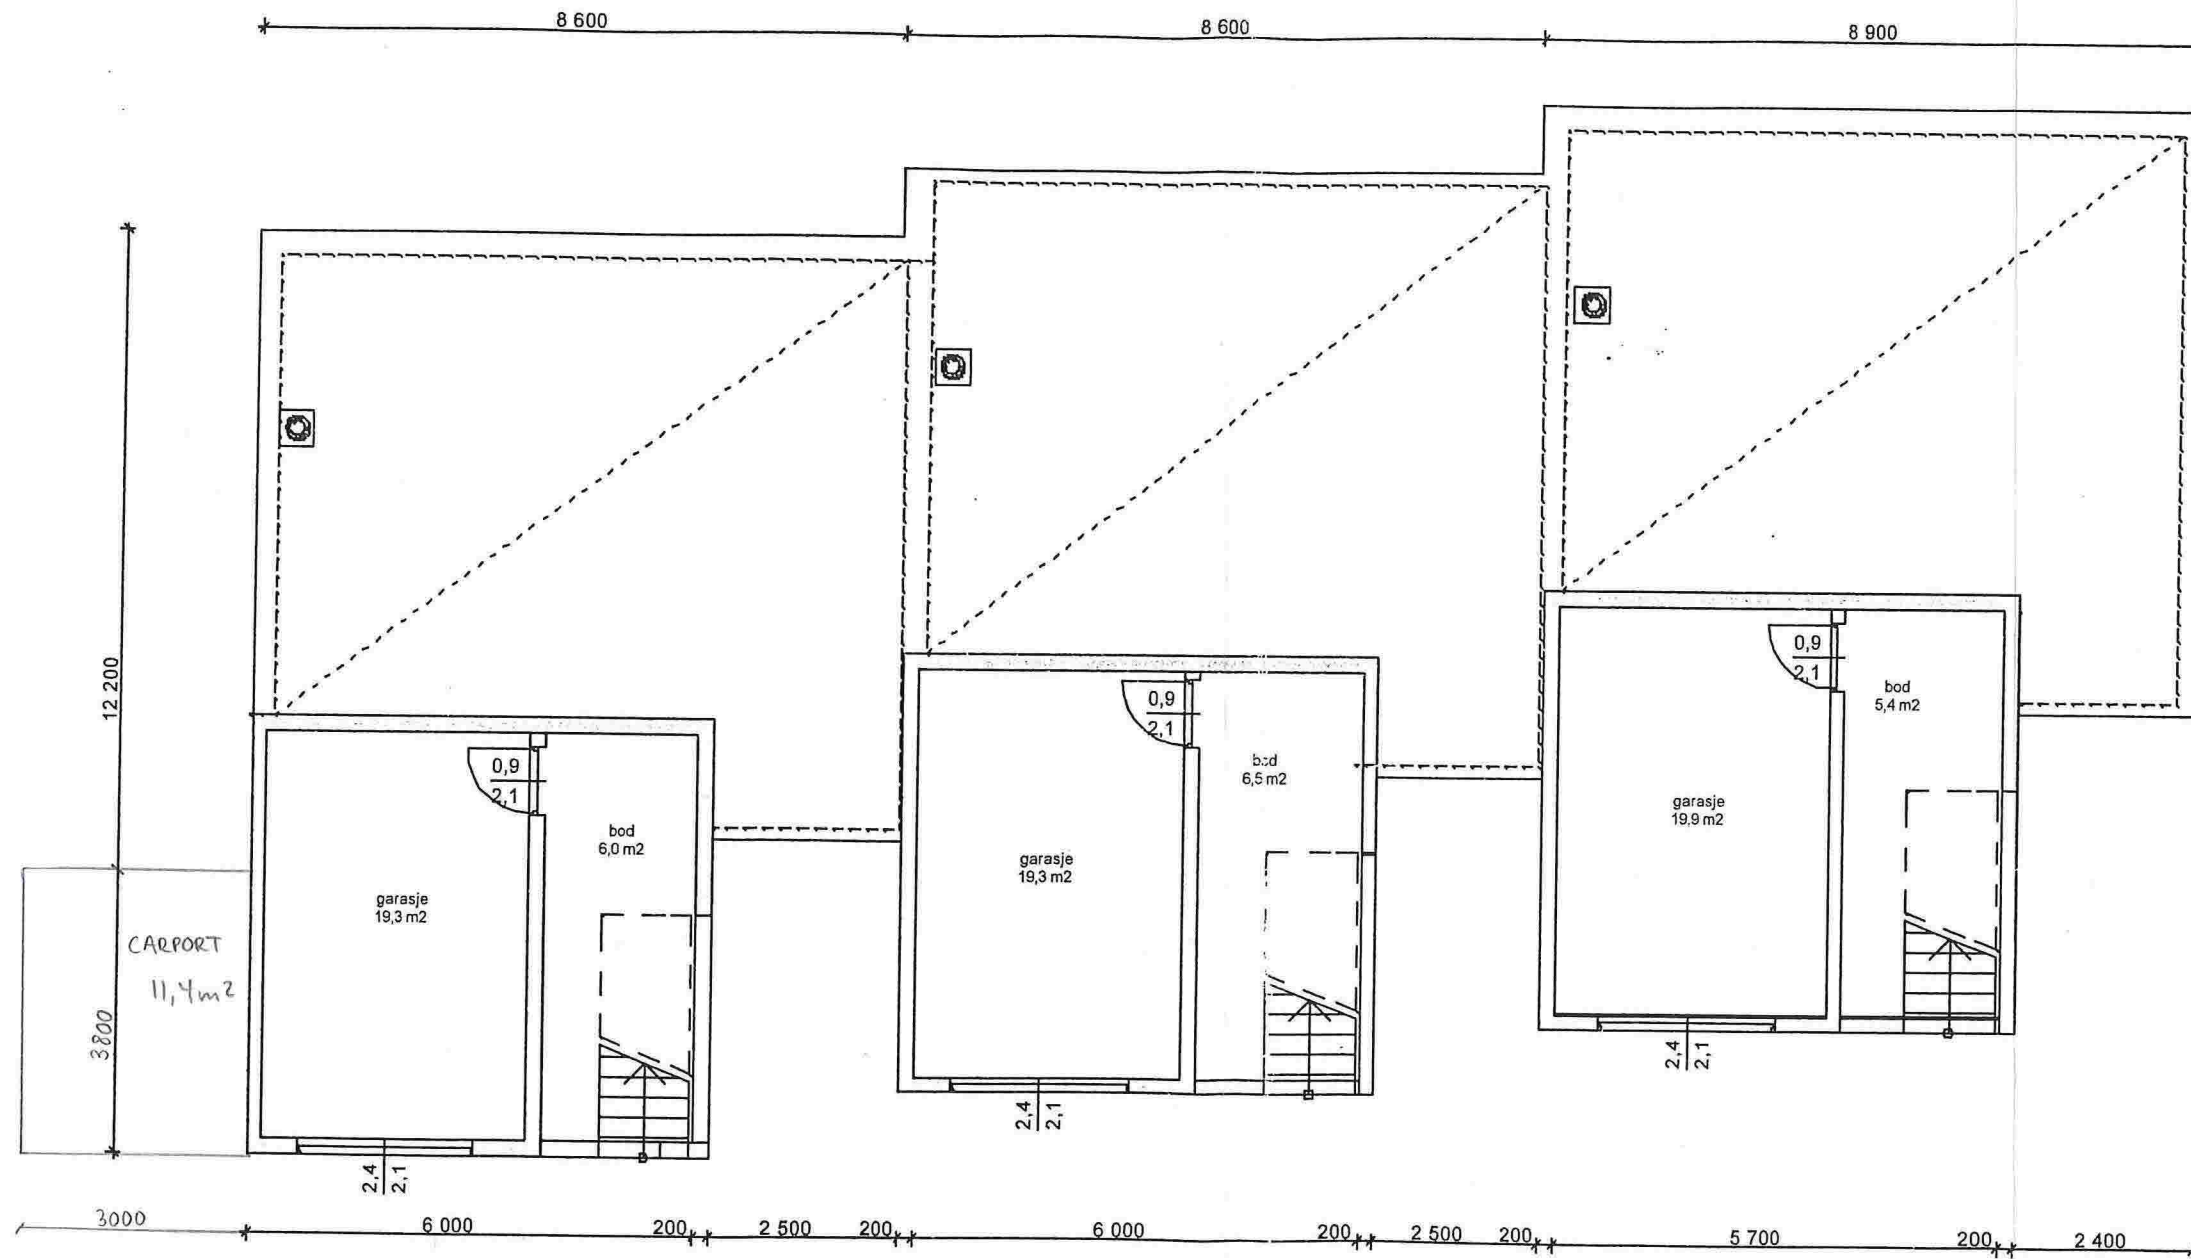
TILTAKEHAVER: Oppdragsgiver	STATUS: Anmeldesestegninger	REV. INDEKS	ANT.:	ENDRINGEN GJELDER:	SIGN.:	DATO:
BYGGEFIRMA: Hindenes Hus	PROSJEKT: JUVIKSTOLEN B10 A	TEGNINGEN VISER: C Plan 1 etg	GR FL:	BRA:	BA:	BYA: m²
		84 m²	108,8 m² + 26,8	82 m²	756m² 27%	MÅLESTOKK: 1:100
	PB 161 7223 MELHUS Tlf: 72856900 www.norgeshus.no				G. NR.:	Alle mål i millimeter
					BR. NR.:	
					PROSJEKTNR.:	TEGNING.NR.:
					04-278	IC-214
					REV.:	



TEGNINGEN ER BESKYTTET ETTER LOV OM OPPHAVSRETT OG SKAL IKKE BENYTTES UTEN VÅR TILLATELSE. TEGNINGEN GJELDER IKKE SOM ARBEIDSTEGNING.

ETTER

185/317

05/1859 15739/05
LH



TILTAKSHAVER: Oppdragsgiver		REV. INDEKS	ANT.:	ENDRINGEN GJELDER:	SIGN.:	DATO.:
BYGGEFIRMA: Hindenes Hus		STATUS: Anmeldesestegninger		TEGN AV: AMS	DATO: 27.01.05	
		PROSJEKT: JUVIKSTØLEN B10 A		KONTR. AV:	DATO:	
		TEGNINGEN VISER: C Plan 0 etg		GØDKJ. AV:	DATO:	
GR. FL.: 84 m²	BRA: 108,8 m² + 26,8	BA: 82 m²	BYA: m² 756m² 27%	MÅLESTOKK: 1:100		
		PB 161 7223 MELHUS Tlf: 72856900		Alle mål i millimeter		
		www.norgeshus.no		G NR:	BR NR:	TEGNING NR.:
TEGNINGEN ER BESKYTTET ETTER LOV OM OPPHAVSRETT OG SKAL IKKE BENYTTES UTEN VÅR TILLATELSE. TEGNINGEN GJELDER IKKE SOM ARBEIDSTEGNING.		04-278		IC-213		