


Arkivnummer	A-253
Dato	02.10.2018
Prosjekt	184020
Navn	Bjørnvoll, Kenneth
Oppdragsleder	Kenneth Bjørnvoll
HT113	
NORDLYS	

Lifting på loftet
LINDAS KON G
SANITZEL
25/10-18

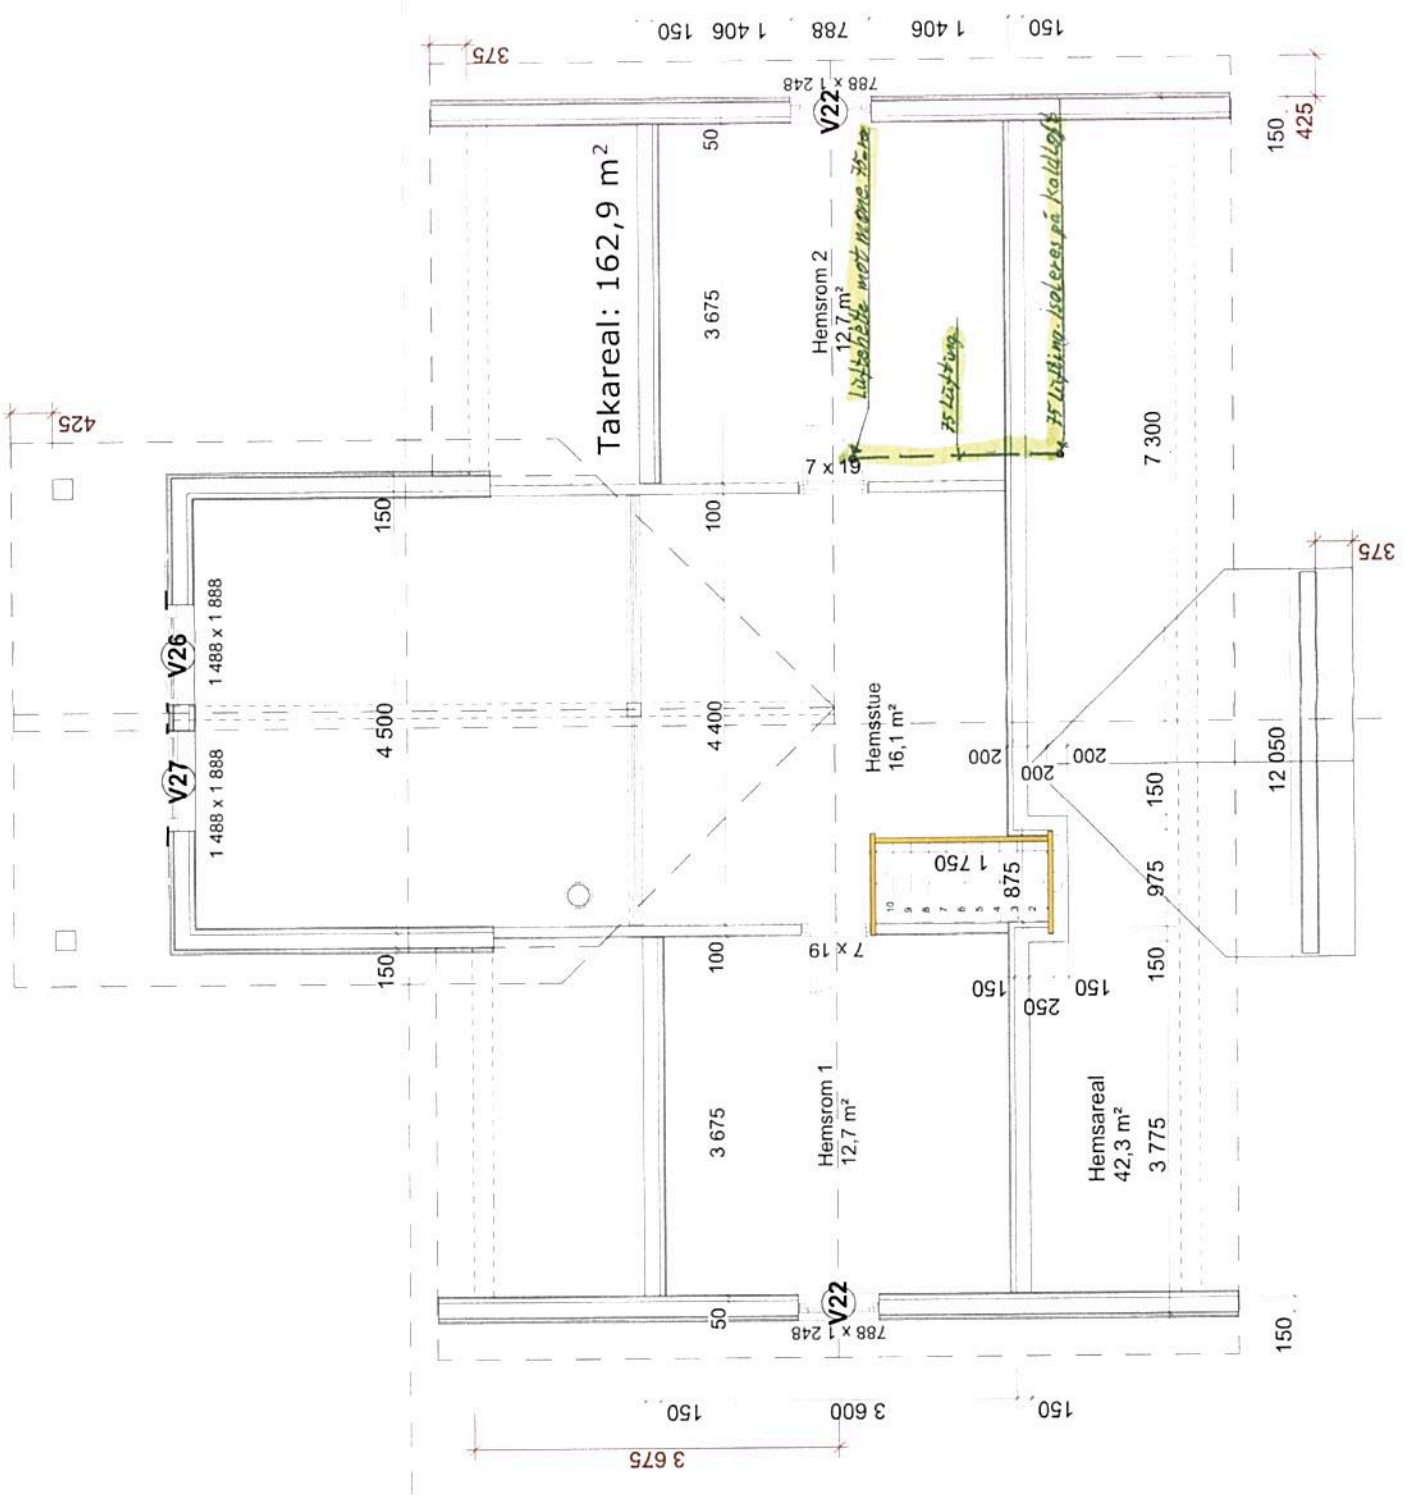

D3

