


1

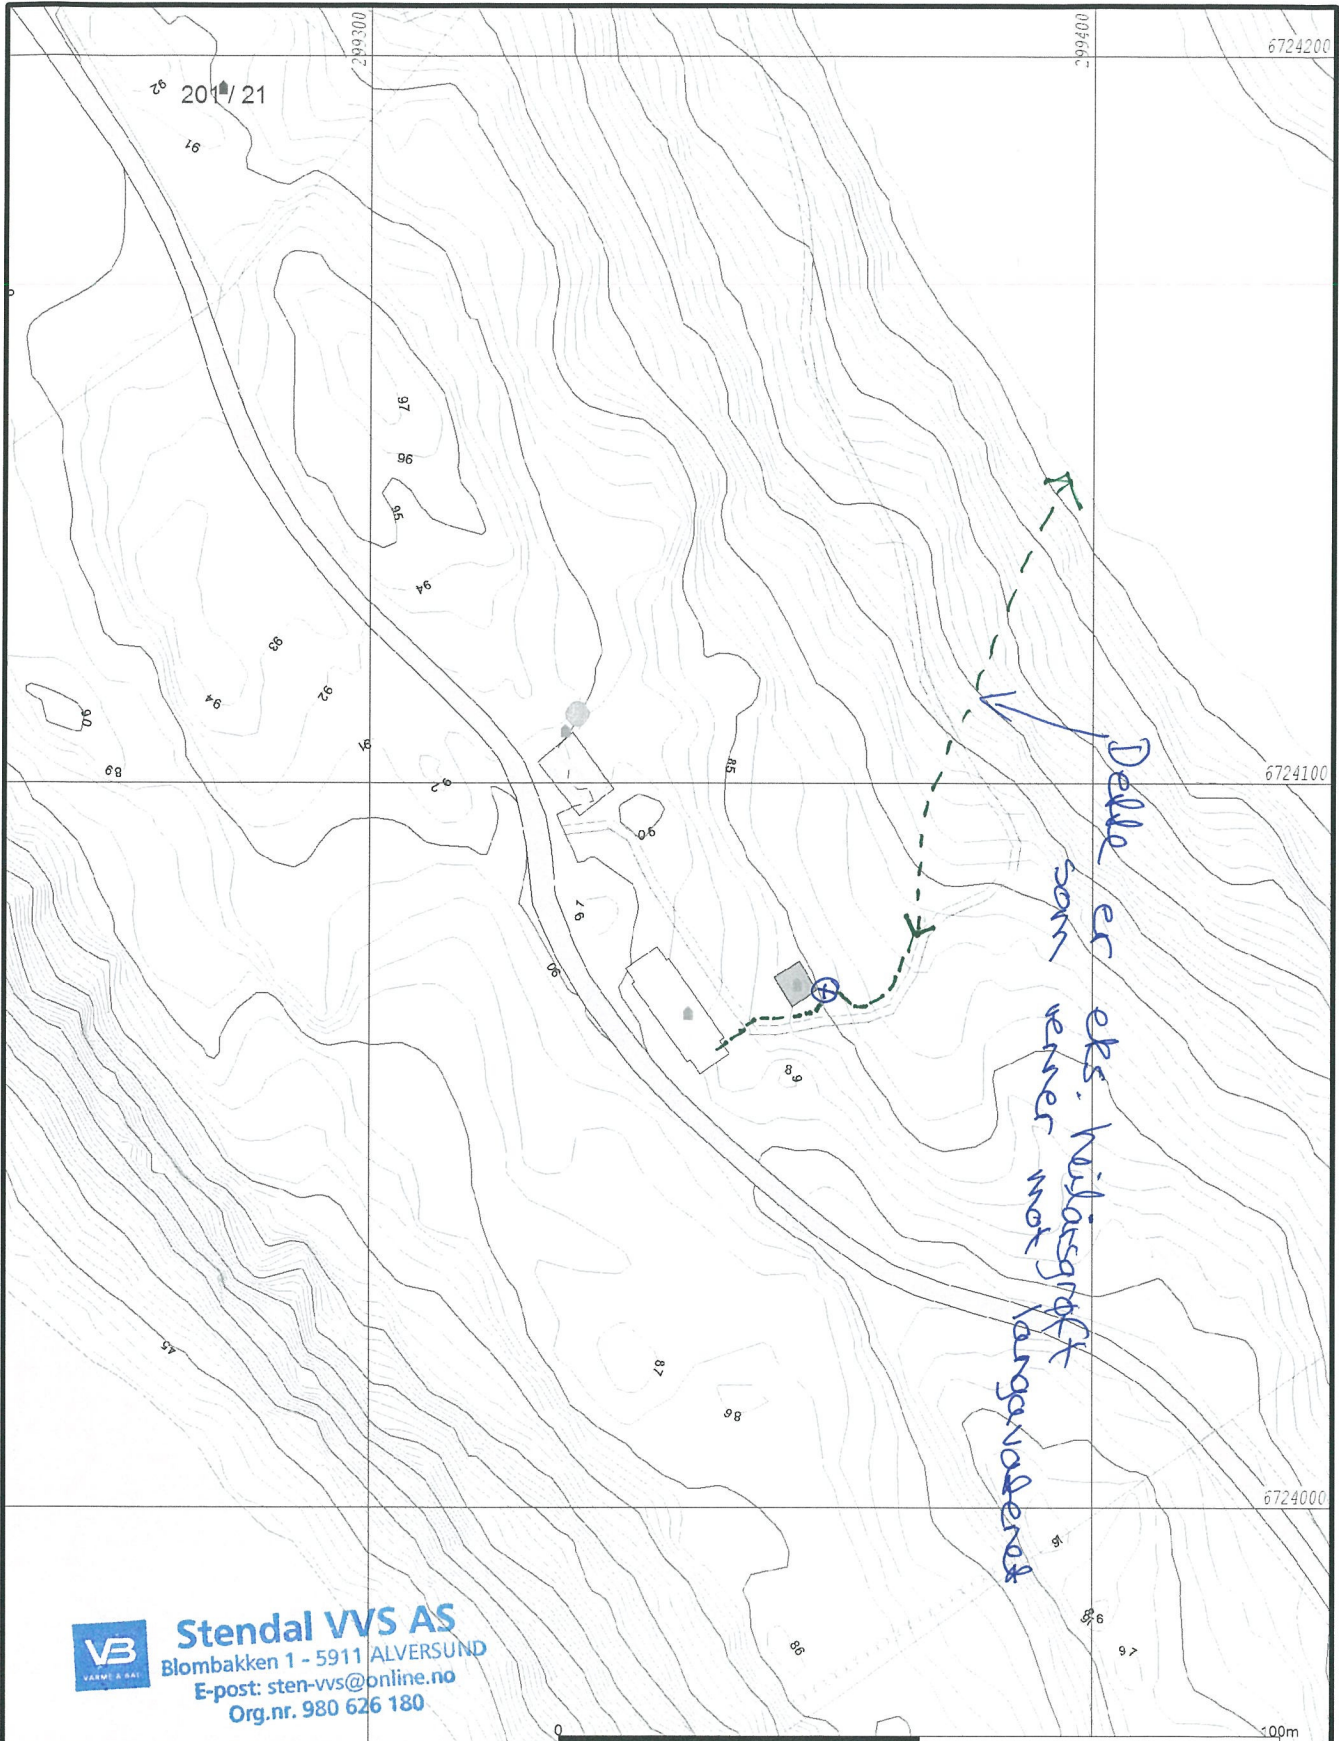

VB Stendal VVS AS
 VÅRME & KØL
 Blombakken 1 - 5911 ALVERSUND
 E-post: sten-vvs@online.no
 Org.nr. 980 626 180

	Målte Grenser		Større bustader
	Registrerte Grenser		Hytte feriehus
	Udefinert grenser		Garasje uthus
	Terrengmålte greise		Industri lager
	Konstruert grensepunkt		Andre bygg
	Bolig		
	Bustad m leilighet		
	Våningshus		



Lindås kommune
 Geodata avdeling



Dato: 2014.08.04
 Sign: liam

Grunnkart gbnr 201-4

Målestokk
 1:1000

Beliggenhet og høyder må oppfattes som orienterende.

201/21 00

Herfra så er de eks. grøft

VB Stendal VVS AS
Blombakken 1 - 5911 ALVERSUND
E-post: sten-vvs@online.no
Org.nr. 980 626 180

Bustadbygging	Andre typer nærmere angitt	Spredt bustadbygging
Fritidsbustader	Grav og urnelund	Spredt Fritidsbustder
Sentrumformål	Komb bebyggelse og Nærrn	Spredt Næringsbygging
Off. privat tenesteyting	Veg	Bruk og vern av sjo og vassdr
Fritids- og turistforenål	Hamn	Småbåthavn
Råstoffutnyttng	Grossstruktur	Fiske
Næringsbebyggelse	Friområde	Akvakultur
Idrettsanlegg	Parkområde	



Lindås kommune
Geodata avdeling



Dato: 2014.08.05
Sign: liam

Kommuneplan gbnr 201/4

Målestokk
1:1000

Beliggenhet og høyder må oppfattes som orienterende.

100m