



- TEGNFORKLARING
- Prosjektgrense
  - Eiendomsgrense
  - Formålsgrense
  - Ny situasjon bue


Rev.	Dato	Revisjon gjelder	Tegnet av	ARB	ARB
A	14.05.19	Ny plassering av bue over nedkjøringsramme	S.JI	ARB	ARB

Tiltakshaver  
**Region Nordhordland Helsehus IKS**  
 Isdalstata 5902  
 Kaigaten 5, 5015 Bergen - Tlf: 77 75 27 00

REGION **NORDHORDLAND**  
**CONSTO**  
 Dreggsalmen 10/12, 5835 Bergen  
 Tlf: 55 57 34 00

ARK	ARK, LARK og IARK LINK arkitektur AS - Team Bergen & Team Landskap	Dreggsalmen 10/12, 5835 Bergen Tlf: 55 57 34 00
RIV	Riaku, RIBR, RIV (ventilasjon og rør) og RIG Multiconsult AS	Nesttunbrekka 99, 5221 Nesttun Tlf: 55 62 37 00
RIB	H2 Byggeteknikk AS	Conrad Mohrsvei 23A, 5892 Bergen Tlf: 55 28 68 20
RIE	Sønnico AS	Jonstadveien 6, 5146 Fyllingsdalen Tlf: 04090
Sprink.	Sprinkler Tore Eide Ingeniørfirma AS	Spelhaugen 8, 5147 Fyllingsdalen Tlf: 55 17 54 40

Tegningsstatus  
**Detaljprosjekt FORELØPIG**  
 Prosjektnummer / Prosjektnavn  
**62035 / Region Nordhordland Helsehus**

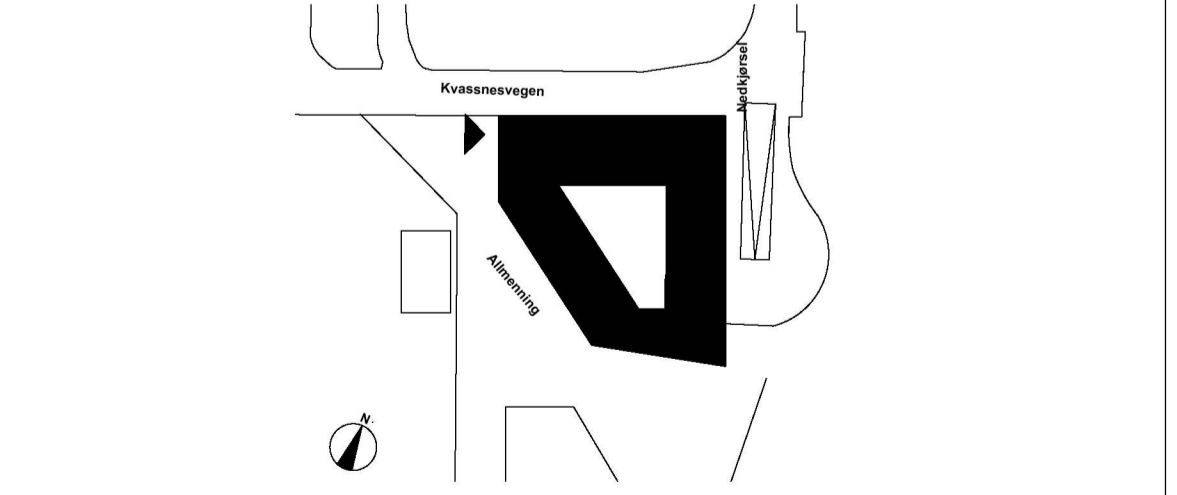

Grunnlagstegning / Indeks:  
**LINK ARKITEKTUR**  
 Team Bergen  
 Dreggsalmenningen 10/12  
 5003 Bergen  
 Telefon: +47 55 57 34 00  
 E-post: bergen@linkarkitektur.no  
 Org.nr.: 975 999 726

Tegning:  
**RNH - LANDSKAPSPLAN**  
 Mål: 1:200 Tegnet: AKA Godkj.: ARB Tegnr.:  
 Dato: 12.02.2019 Kontr.: ARB Ansv.: GH **L-10-00-02**  
 fag: **LARK**  
 Indeks **X**

