

EIGENKONTROLL AV SANITÆRINSTALLASJONER

Skjemaet skal fyllast ut av utførande røyrleggjar og skal sendast Lindås kommune for arkivering saman med godkjent søknad om tilknytning.

BYGGJEPLASS: *Middgård* GNR.: *196* BNR.: *153* TOMT NR.:

Eigar av sanitæranlegget:

Ing. Toule AS

Adresse:

Prøven gjeld:

Prøvetrykk:

Dato og sign. av røyrll.:

Utv. vassleidning

mvs. i min.

Utv. spillvassleidn.

mvs. i min.

Bunnleidning:

1,1 mvs. i *2* min.

Heidi Meland

Innv. spillvassleidn.

mvs. i min.

Innv. vassleidn.

mvs. i min.

.....

mvs. i min.

.....

mvs. i min.

Teknisk etat skal varslast for kontroll før tildekking.

Prøvetrykk for spillvassleidning er 1.1 m.v.s.

Prøvetrykk for vassleidning er 50% over driftstrykk.

Anlegget teke i bruk/overlevert den: *20/10-2014*

Merknader:

.....

.....

Utførande røyrleggjar stadfestar at sanitæranlegg er utført i samsvar med "Normalreglementet" (tidlegare NKF-Norm-8).




Stendal VVS AS

Blombakken 1 - 5911 ALVERSUND

E-post: sten-vvs@online.no

Org.nr. 980 626 180

Stempel/sign. røyrleggjarfirma

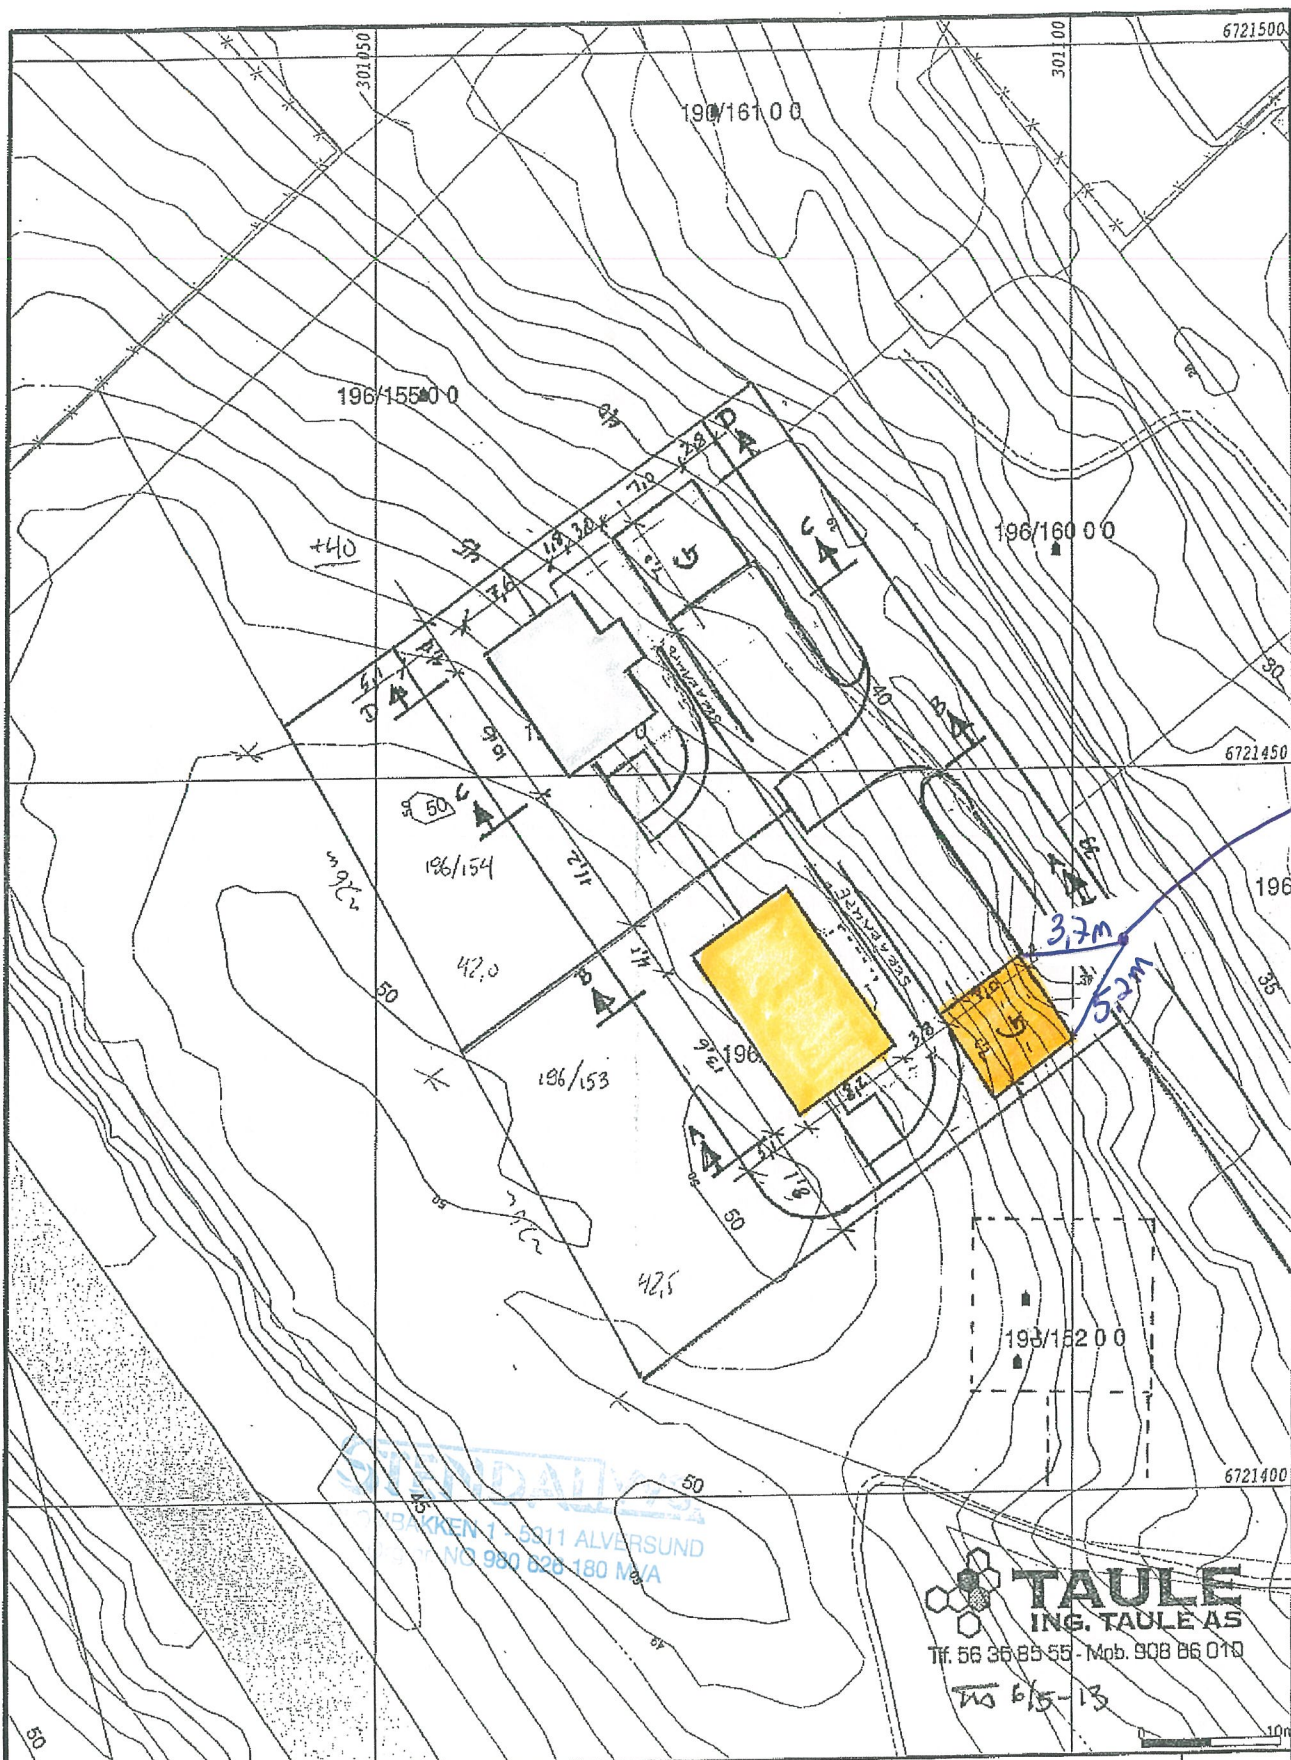

udv.
stoppe-
kran

SPINDAL
BÅKKEN 1 - 3911 ALVERSUND
Tlf. 980 626 180 N/A

TAULE
ING. TAULE AS
Tlf. 56 36 83 55 - Mob. 908 86 010
TAS 6/5-13

- - Målte Grenser
- Registrerte Grenser
- Udefinert grenser
- Terrengmålte grense
- Konstruert grensepunkt
- Bolig
- Bustad m/leilighet
- Våningsbus
- Større bustader
- Hytte/feriehut
- Garasje/uthus
- Industri/lager
- Andre bygg



Lindås kommune
Geodata avdeling



Dato: 2013.03.11
Sign: eir

Gnr 196 bnr 153 og 154

Målestokk
1:500

Beliggenhet og høyder må oppfattes som orienterende.