

Utskriftsdato: 26.06.2019 15:02:57

Brukernavn: H63TER

Eiendomsregisteret

Kilde og behandlingsansvarlig: EVRY Norge AS

Grunndata

Du har søkt på: Knr.: 1263 Gnr.: 137 Bnr.: 818 Fnr.: Snr.:

Registreringsenhet:

Statens Kartverk

Oppdatert per: 26.06.2019 kl.
15.02


**2019/734809-1/200 REGISTRERING AV GRUNN
26.06.2019 14:48**

Denne matrikkelenhet utskilt fra: KNR:
1263 GNR: 137 BNR: 690
ELEKTRONISK INNSENDT

----- UTSKRIFT SLUTT -----

Matrikkelført	
26 JUN 2019	
Lindås kommune	
Løpenr.:	Signatur: <i>B. R.</i>

B. R.
Lindås kommune

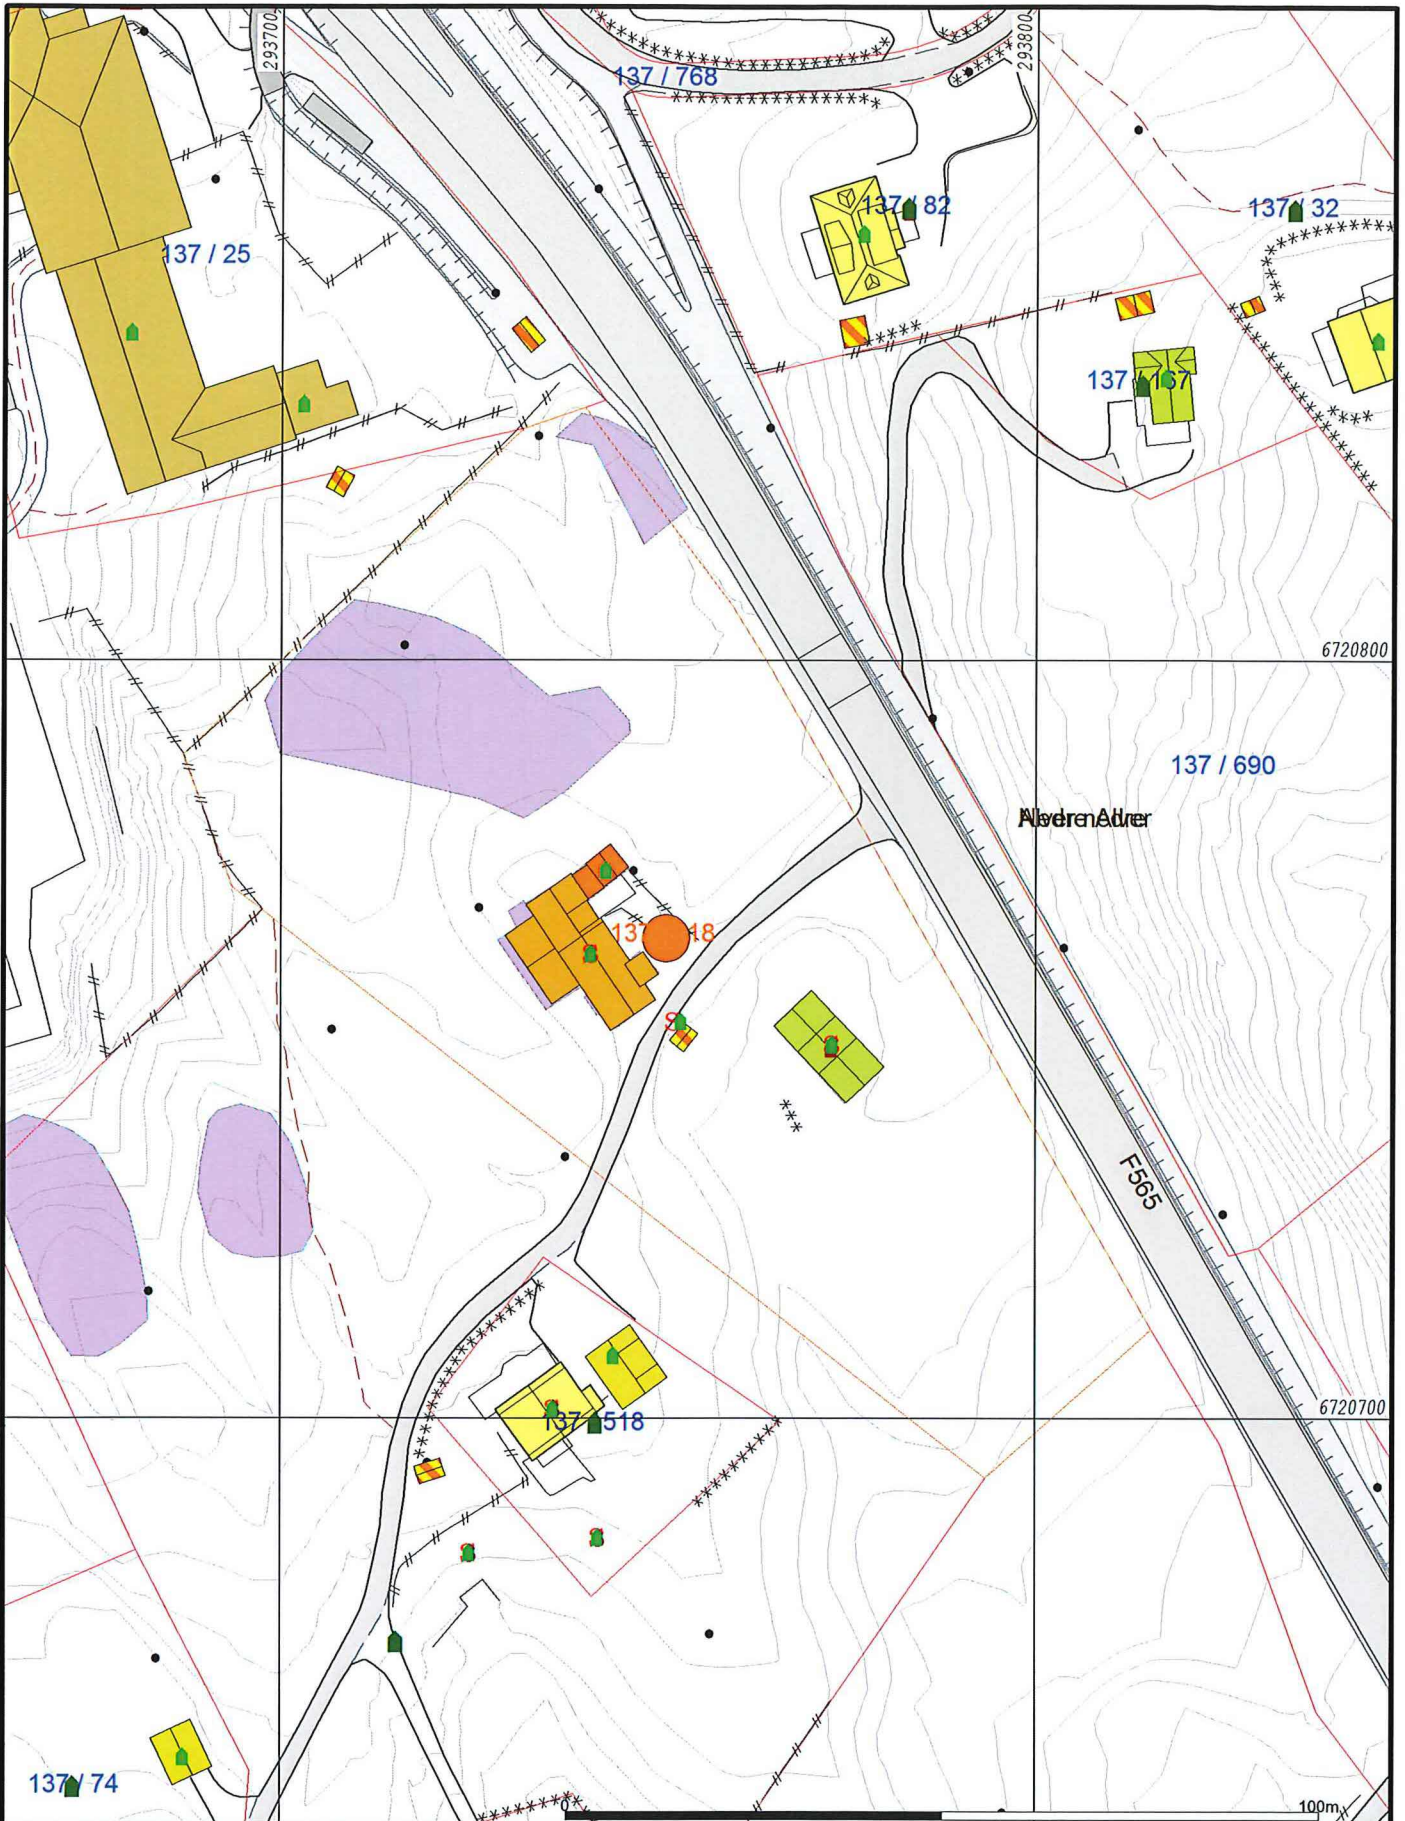

<ul style="list-style-type: none"> — Målte Grenser - - - Registrerte Grenser Udefinert grense Terrengmålte grense Konstruert grensepunkt Bolig Bustad m/leilighet 	<ul style="list-style-type: none"> Våningshus Større bustader Hytte/feriehus Garasje/uthus Industri/lager Andre bygg 	 <p>Lindås kommune Geodataavdeling</p> <p>Oppdatert kart</p>	<p>N</p> 	
<p>Beliggenhet og høyder må oppfattes som orienterende. Koordinatsystem: UTM(EUREF89) - SONE 32 (EPSG:32632) Høydesystem: (EPSG:)</p>		<p>Dato: 2019.06.26 Sign: liei</p>	<p>Gnr 137 bnr 818</p>	<p>Målestokk 1:1000</p>


Prosjekt: H:\Gemini\Survey\Work\137-23 og 137-690.gmi
Koordinatsystem: EUREF89 - SONE 32 / NN 2000 høyder

20.06.2019

PunktID	Tema	N-koord.	Ø-koord.	Høyde	Geoide H	Status
H03		6 720 679,579	293 796,128	59,112		K
H04		6 720 690,996	293 792,061	58,549		K
H05		6 720 706,549	293 775,041	58,253		K
H06		6 720 706,549	293 775,038	58,238		K
H07		6 720 706,528	293 775,046	58,228		K
✓H08		6 720 711,729	293 815,351	58,963		K
✓H09		6 720 711,743	293 815,351	58,998		K
✓H10		6 720 711,722	293 815,343	58,938		K
H11		6 720 767,073	293 697,360			K
G36		6 720 706,505	293 775,057	58,276		K
✓G03		6 720 711,727	293 815,314	58,556		K
✓G04		6 720 711,721	293 815,304	58,571		K
✓G05		6 720 711,723	293 815,306	58,561		K
G06		6 720 706,523	293 775,042	57,802		K
G100		6 720 706,483	293 775,065			K

Krausk 26.06.19

Len Ryge
Lindås kommune

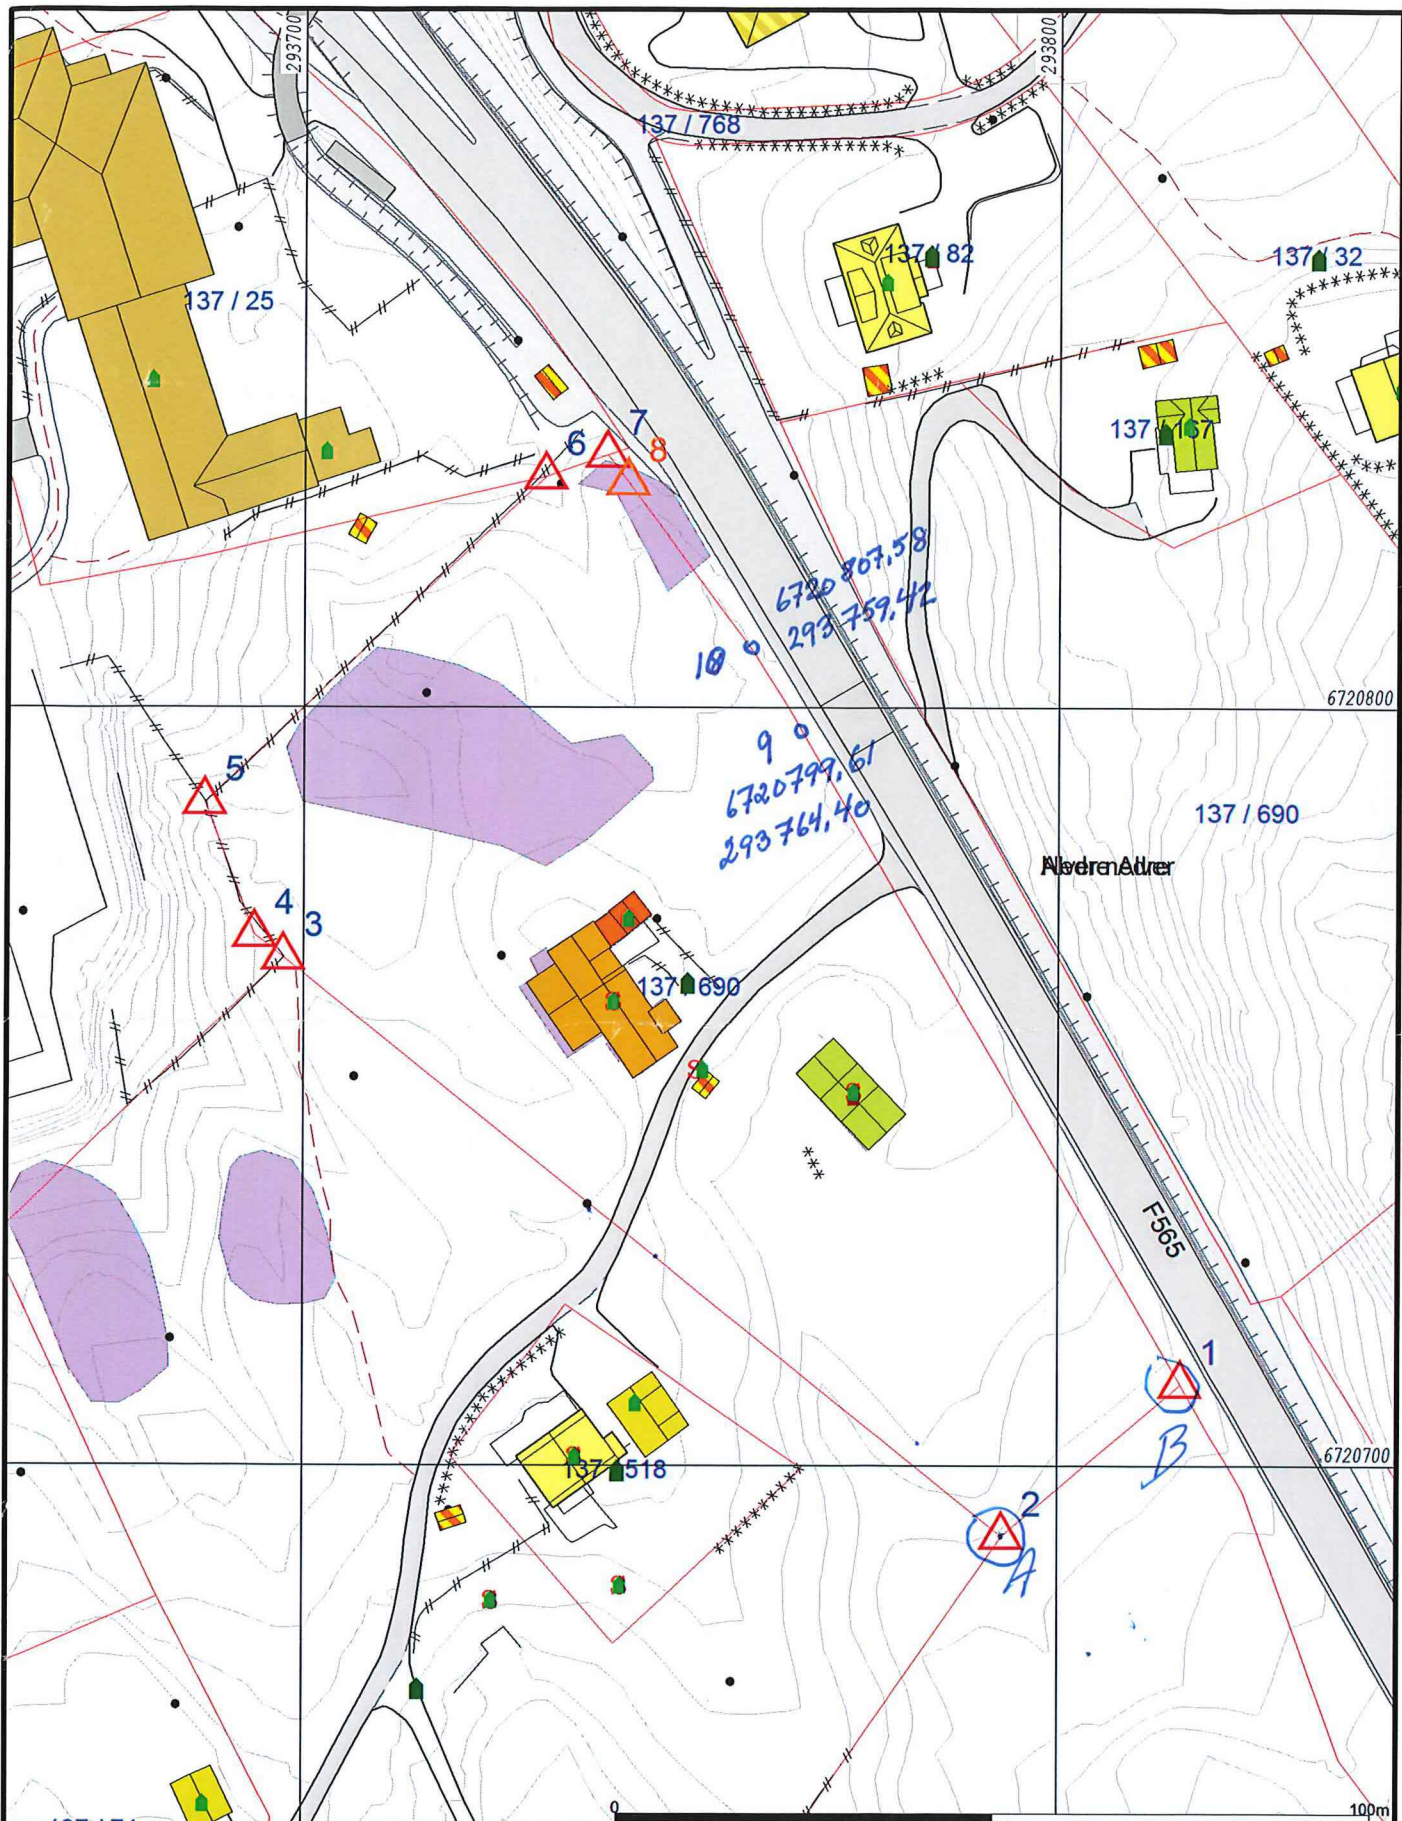

	Måte Grenser		Våningshus
	Registrerte Grenser		Større bustader
	Udefinert grense		Hytte/feriehus
	Terrengmålte grense		Garasje/uthus
	Konstruert grensepunkt		Industri/lager
	Bolig		Andre bygg
	Bustad m/leilighet		

Beliggenhet og høyder må oppfattes som orienterende.
 Koordinatsystem: EUREF89 - SONE 32 (EPSG:25832)
 Høydesystem: NN 2000 høyder (EPSG:5941)



Lindås kommune
 Geodataavdeling



Dato: 2019.06.17
 Sign: liei

Målestokk
 1:1000