


N673228, Ø301610 +

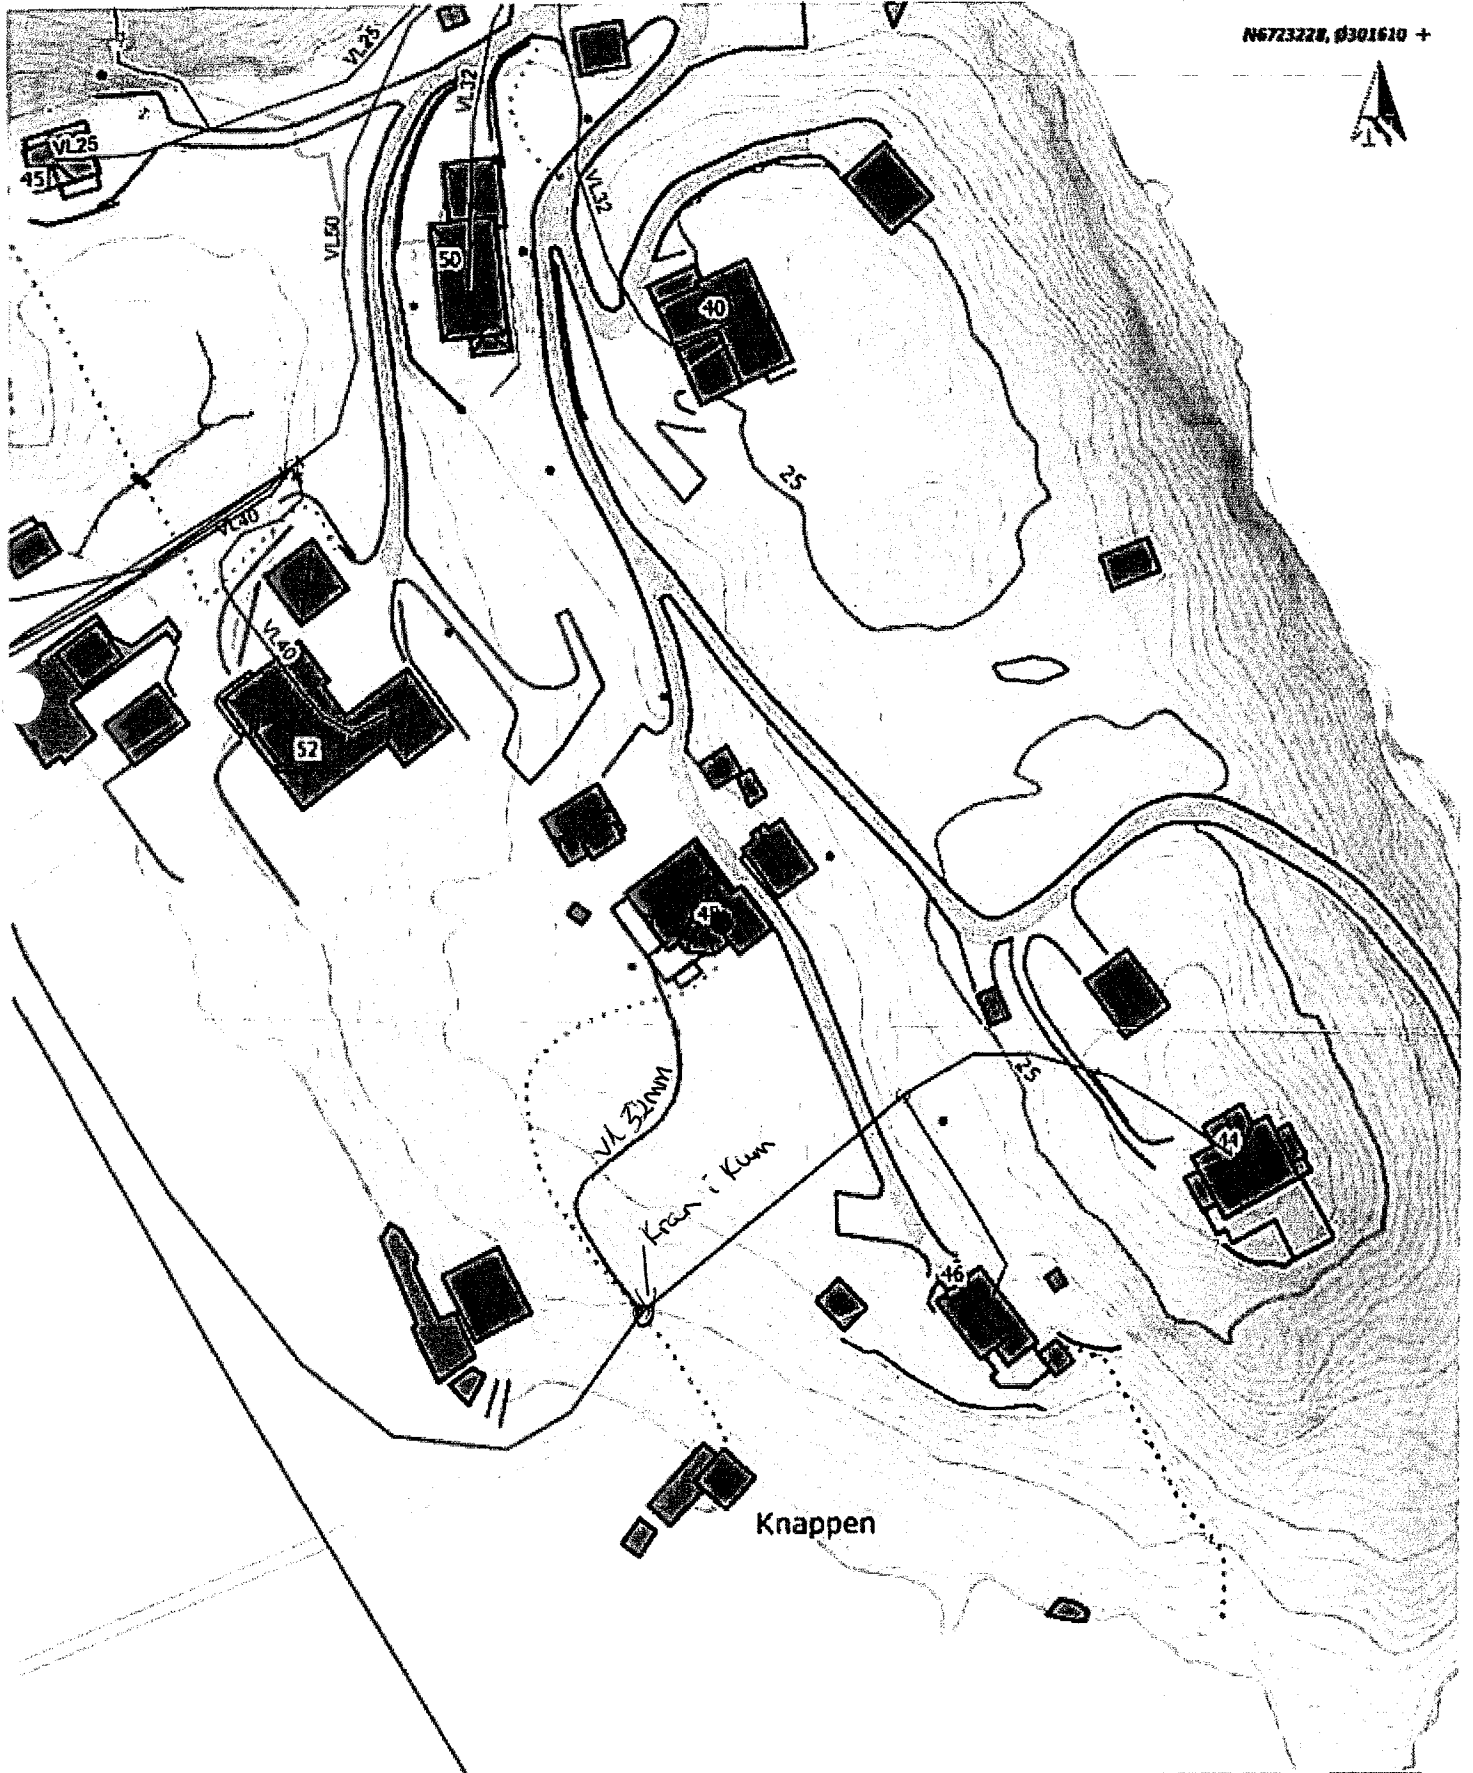

Situasjonskart -



Stendal VVS AS
Blombakken 1 - 5911 ALVERSUND
E-post: sten-vvs@online.no
Org.nr. 980 626 180

Nhdigi.no

Dato: 12-04-2019

Målestokk: 1:1 000

←→ 30m

N672294, Ø301410

Data fra Kartverket, Norge Digitalt og Nordhordland digitalt