

EIGENKONTROLL AV SANITÆRINSTALLASJONER

Skjemaet skal fyllast ut av utførande røyrleggjar og skal sendast Lindås kommune for arkivering saman med godkjent søknad om tilknytning.

BYGGJEPLASS: *Middgård* GNR.: *196* BNR.: *154* TOMT NR.:

Eigar av sanitæranlegget:
Ing. Taule AS

Adresse:

Prøven gjeld:

Prøvetrykk:

Dato og sign. av røyr1.:

Utv. vassleidning

mvs. i min.

Utv. spillvassleidn.

mvs. i min.

Bunnleidning:

1,1 mvs. i *2* min.

Heidi Meland

Innv. spillvassleidn.

mvs. i min.

Innv. vassleidn.

mvs. i min.

.....

mvs. i min.

.....

mvs. i min.

Teknisk etat skal varslast for kontroll før tildekking.
Prøvetrykk for spillvassleidning er 1.1 m.v.s.
Prøvetrykk for vassleidning er 50% over driftstrykk.

Anlegget teke i bruk/overlevert den: *12/9-2014*

Merknader:


.....

.....

Utførande røyrleggjar stadfestar at sanitæranlegg er utført i samsvar med "Normalreglementet" (tidlegare NKF-Norm-8).

Stempel/sign. røyrleggjarfirma

Stempel/sign. røyrleggjarfirma

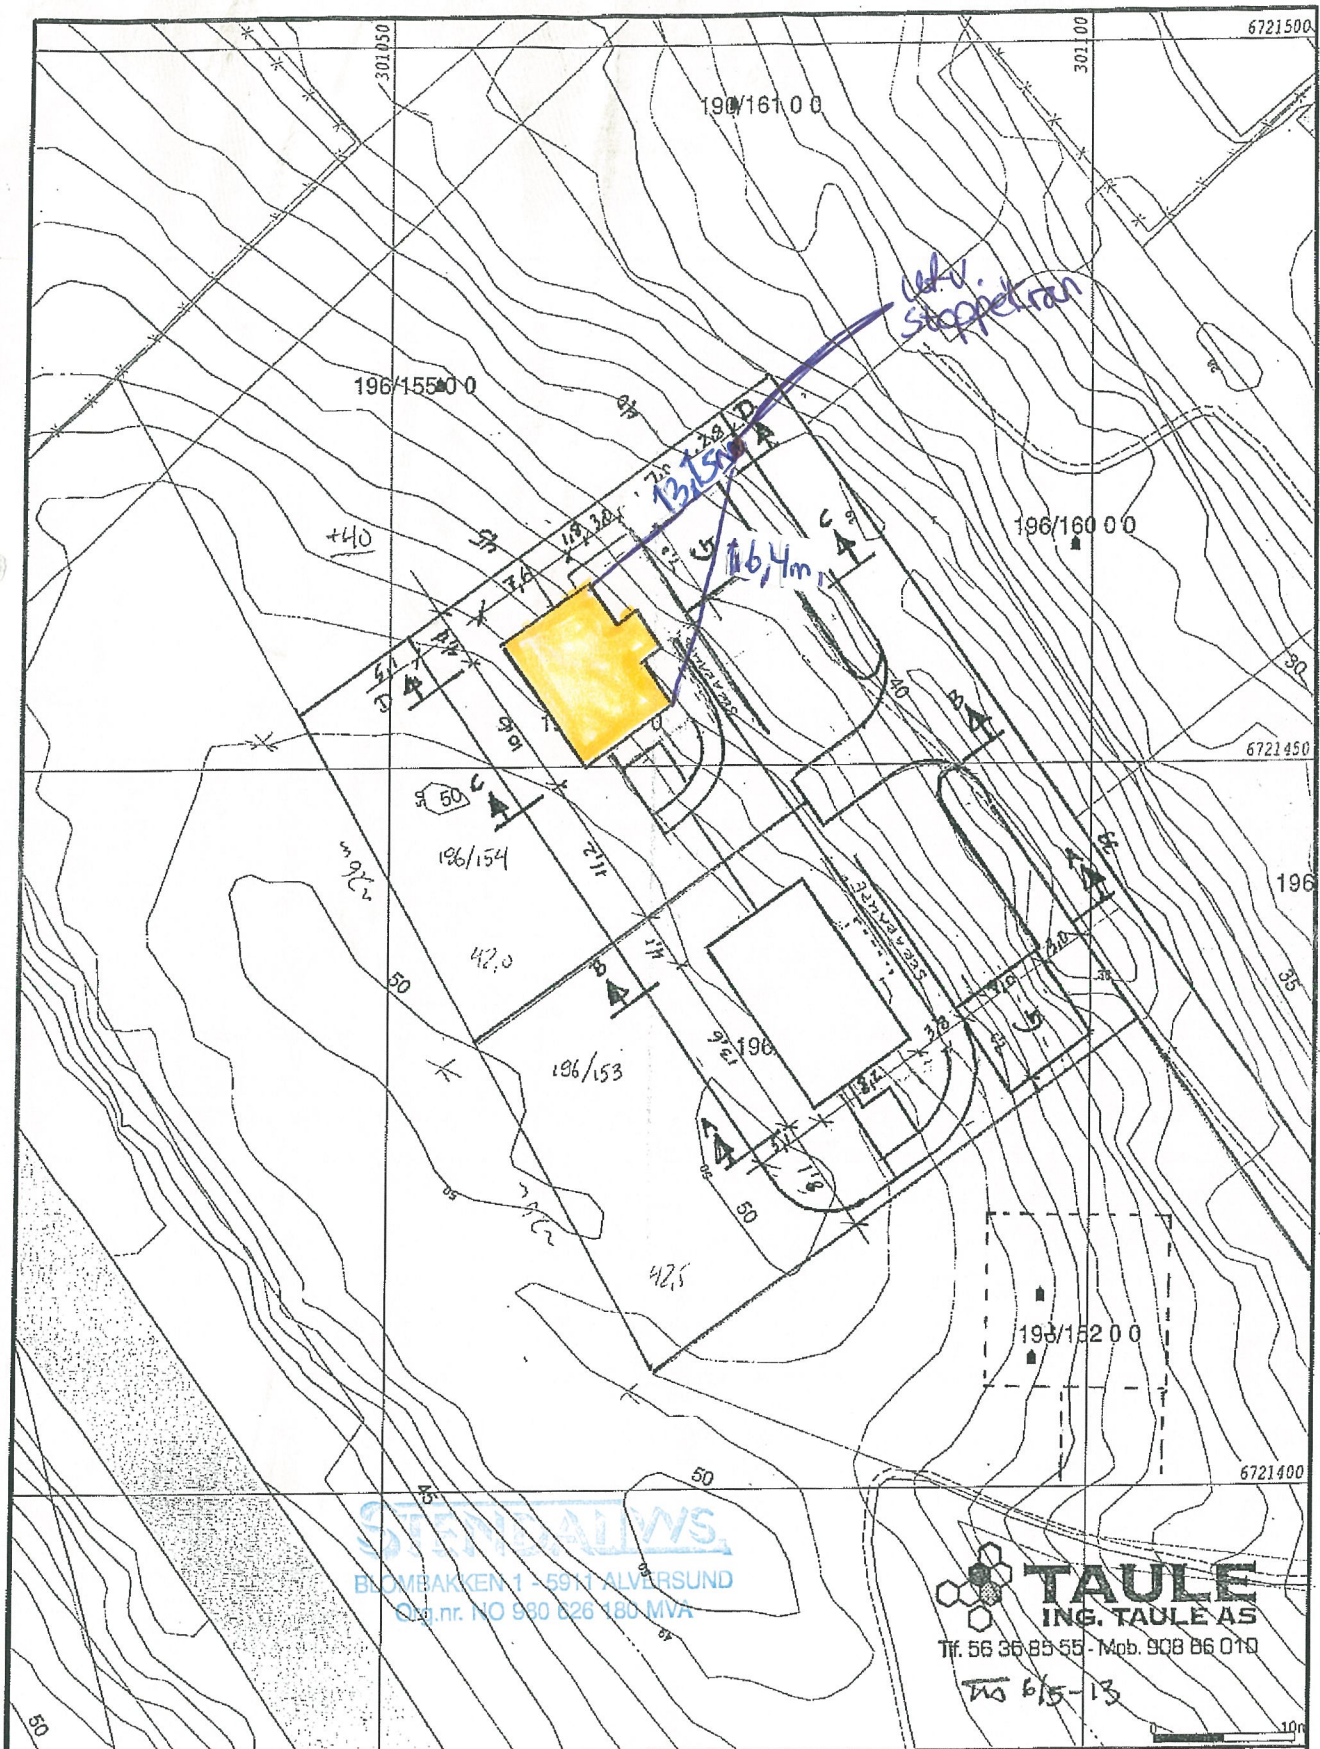

STERNALIVS
 BLOMBAKKEN 1 - 5911 ALVERSUND
 Cpr. nr. NO 980 626 180 MVA

TAULE
 ING. TAULE AS
 Tlf. 56 36 85 55 - Mob. 908 86 010
 TNS 6/5-13

- Målte Grenser
- Registrerte Grenser
- Udefinert grenser
- Terrengmålte greise
- Konstruert grensepunkt
- Bolig
- Bustad n/leilighet
- Våningsbuis
- Større bustader
- Hytte/feriehus
- Garasje/uthus
- Industri/lager
- Andre bygg



Lindås kommune
 Geodata avdeling



Dato: 2013.03.11
 Sign: eir

Gnr 196 bnr 153 og 154

Målestokk
 1:500

Beliggighet og høyder må oppfattes som orienterende.