


Situasjonskart -

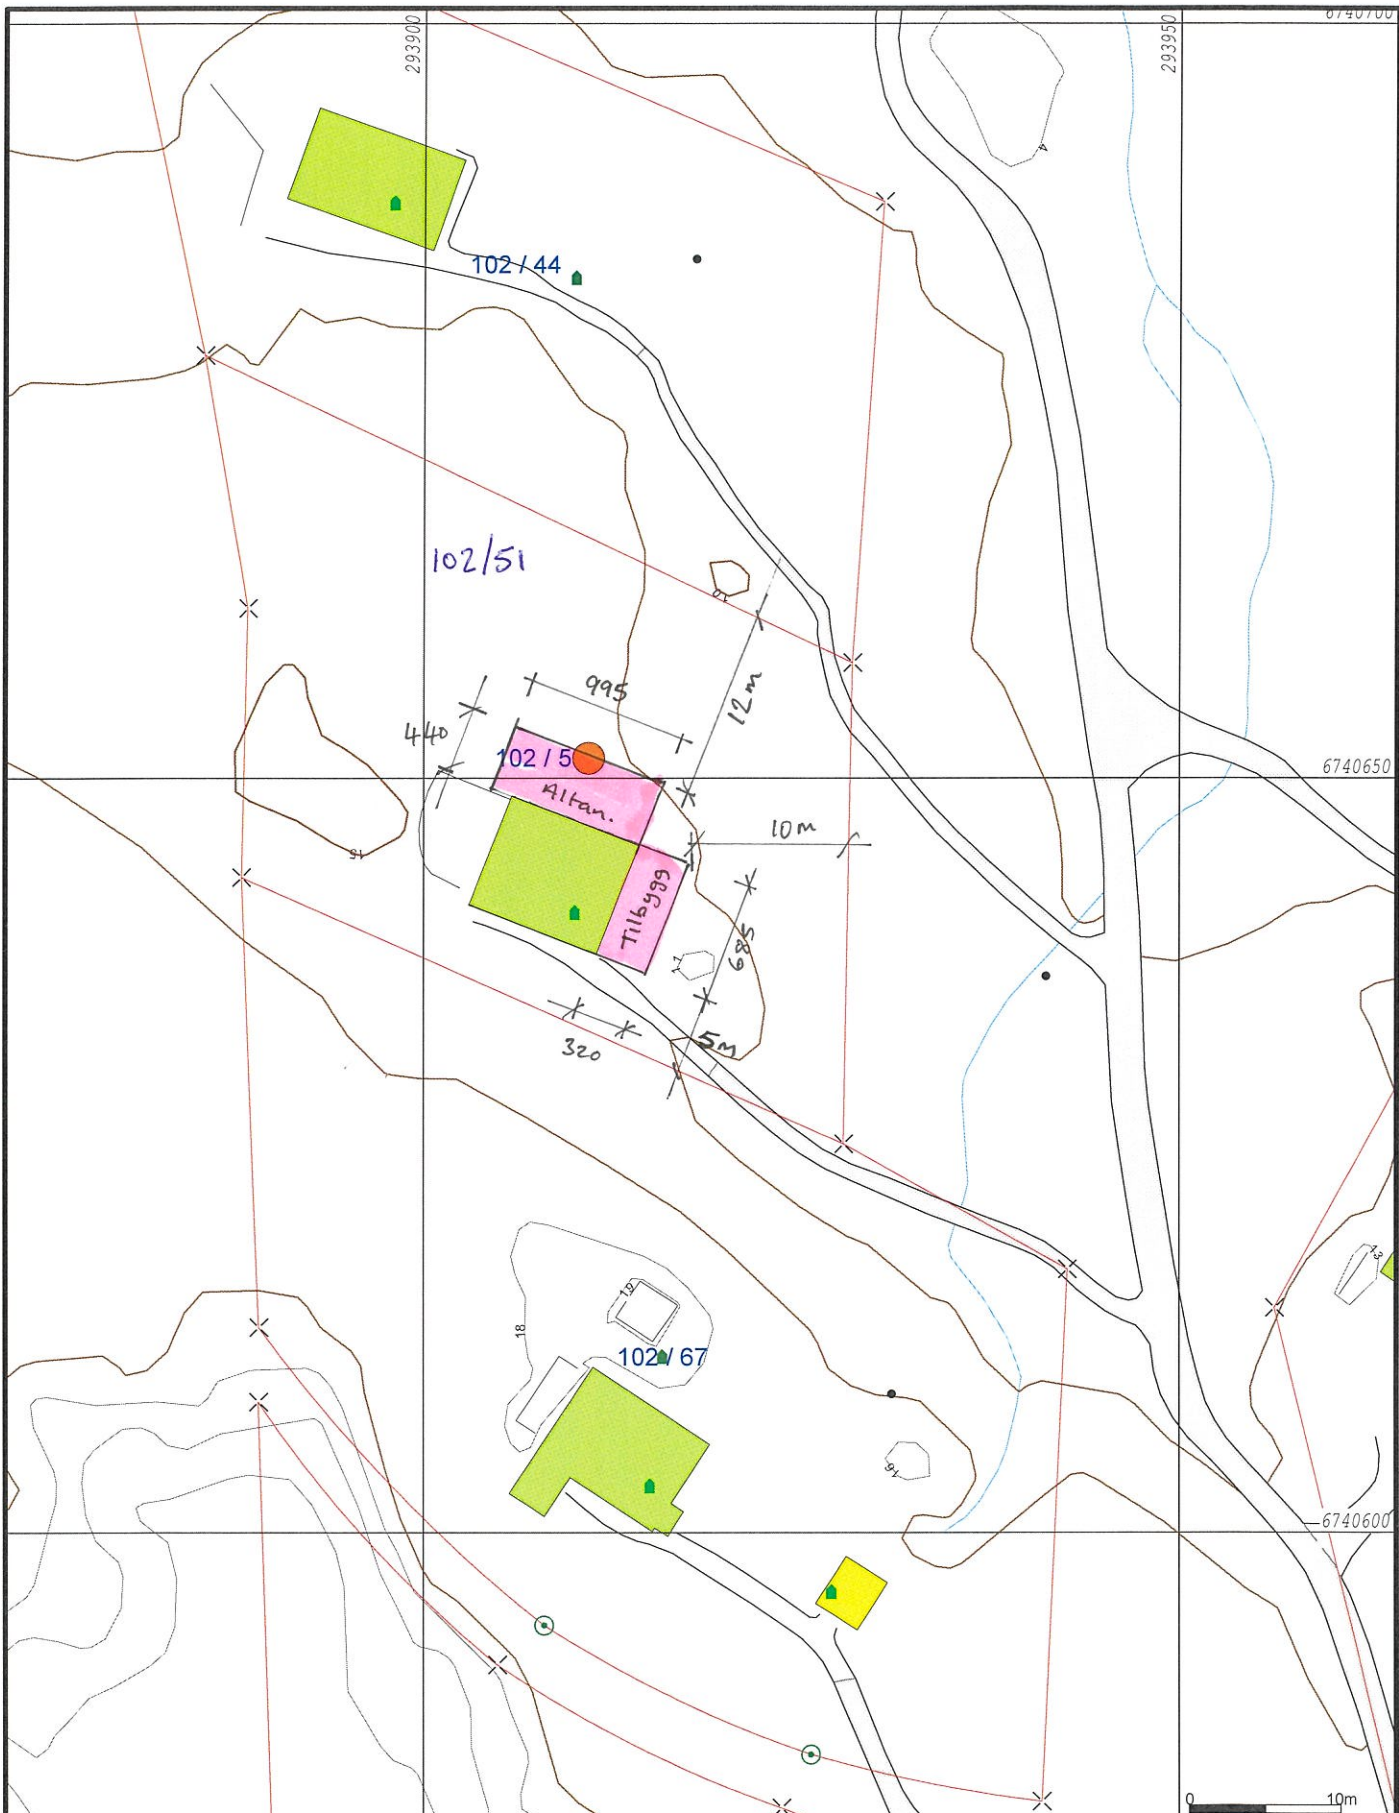

Dato: 08-07-2019

Målestokk: 1:1 000



| | | | |
|--|------------------------|--|-----------------|
| | Målte Grenser | | Storre bustader |
| | Registrerte Grenser | | Hytte/feriehus |
| | Udefinert grenser | | Garasje/uthus |
| | Terrengmålte grense | | Industri/lager |
| | Konstruert grensepunkt | | Andre bygg |
| | Bolig | | |
| | Bustad m/leilighet | | |
| | Våningshus | | |



Dato: 2014.04.25
Sign: liei

Lindås kommune
Geodata avdeling

Gnr 102 bnr 51



Målestokk
1:500

Beliggenhet og høyder må oppfattes som orienterende.