



Stendal vvs as
Blombakke 1
5911 ALVERSUND

Referanser:

Dykkar: Ref.:ZB2DFH-
Skjemanr.:3934

Vår: 19/1877 - 19/19989

Saksbehandlar:

Bente Førland

Bente.Forland@lindas.kommune.no

Dato:

24.06.2019



615.2

Vedk. røyrleggjarmelding - gbnr 131/98 Remme

Vedlagt følger VA kart som vi ber Dykk bruka som situasjonskart der ein viser rørføring fram til offentleg leidning.

Med helsing

Bente Førland
saksbehandlar

Dette dokumentet er elektronisk godkjent og har difor ingen signatur.

Vedlegg:

VA-kart til gbnr. 131/98

Mottakarar:

Stendal vvs as

Blombakke 1

5911

ALVERSUND

Post

postmottak@lindas.kommune.no
Dokumentsenteret
Kvernhusmyrane 20, 5914 Isdalstø

Kontakt

www.lindas.kommune.no
Telefon +47 56 37 50 00
Telefaks +47 56 37 50 01


Konto 3201.05.89311
Org.nr. 935 084 733



Stendal VVS AS
 Blombakken 1 - 5911 ALVERSUND
 E-post: sten-vvs@online.no
 Org.nr. 980 626 180



615#3509:086e5e97-ce75-4163-bef8-5fb795690e9d:5

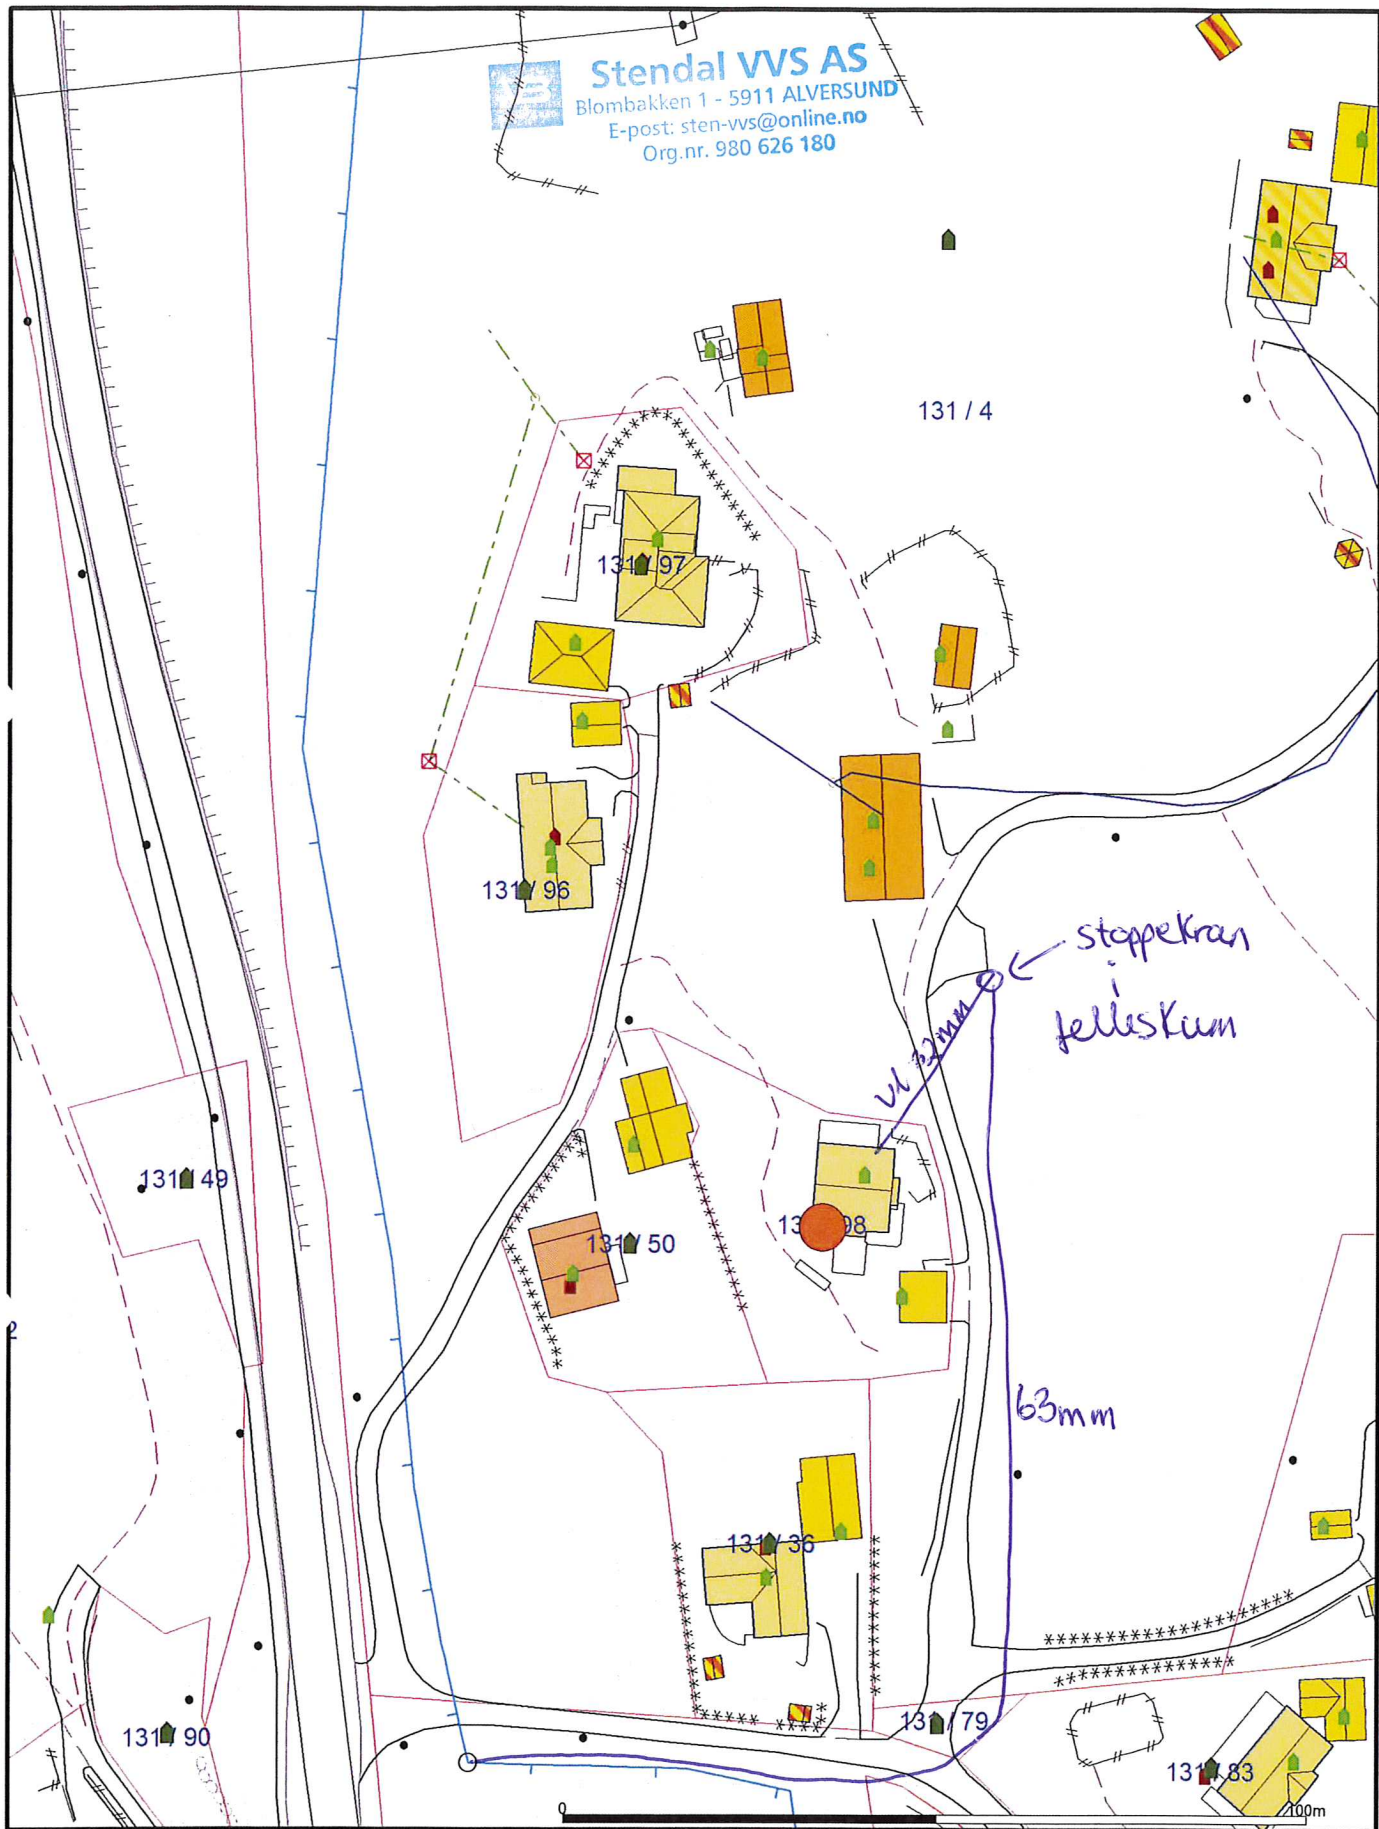

— Målte Grenser	■ Våningshus
— Registrerte Grenser	■ Større bustader
- - Udefinert grenser	■ Hytte/feriehus
⋈ Terrengmålte grense	■ Garasje/uthus
⊕ Konstruert grensepunkt	■ Industri/lager
■ Bolig	■ Andre bygg
■ Bustad m/leilighet	

Beliggenhet og høyder må oppfattes som orienterende.
 Koordinatsystem: UTM(EUREF89) - SONE 32 (EPSG:32632)
 Høydesystem: (EPSG:)

Powel AS

gbr. 131/97 -Remme



Dato: 2019.06.24
 Sign.: libe

Oppdragsgiver:
 Adresse:
 Postnr./sted:

Målestokk
 1:1000
 Gemini