

• = utfø bakkekran
80 cm fra 315
kcm

Stendal VVS AS
Blombakken 1 - 5911 ALVERSUND
E-post: sten-vvs@online.no
Org.nr. 980 626 180

Situasjonskart -


124 / 24

Dato: 16-07-2019



Målestokk: 1:350



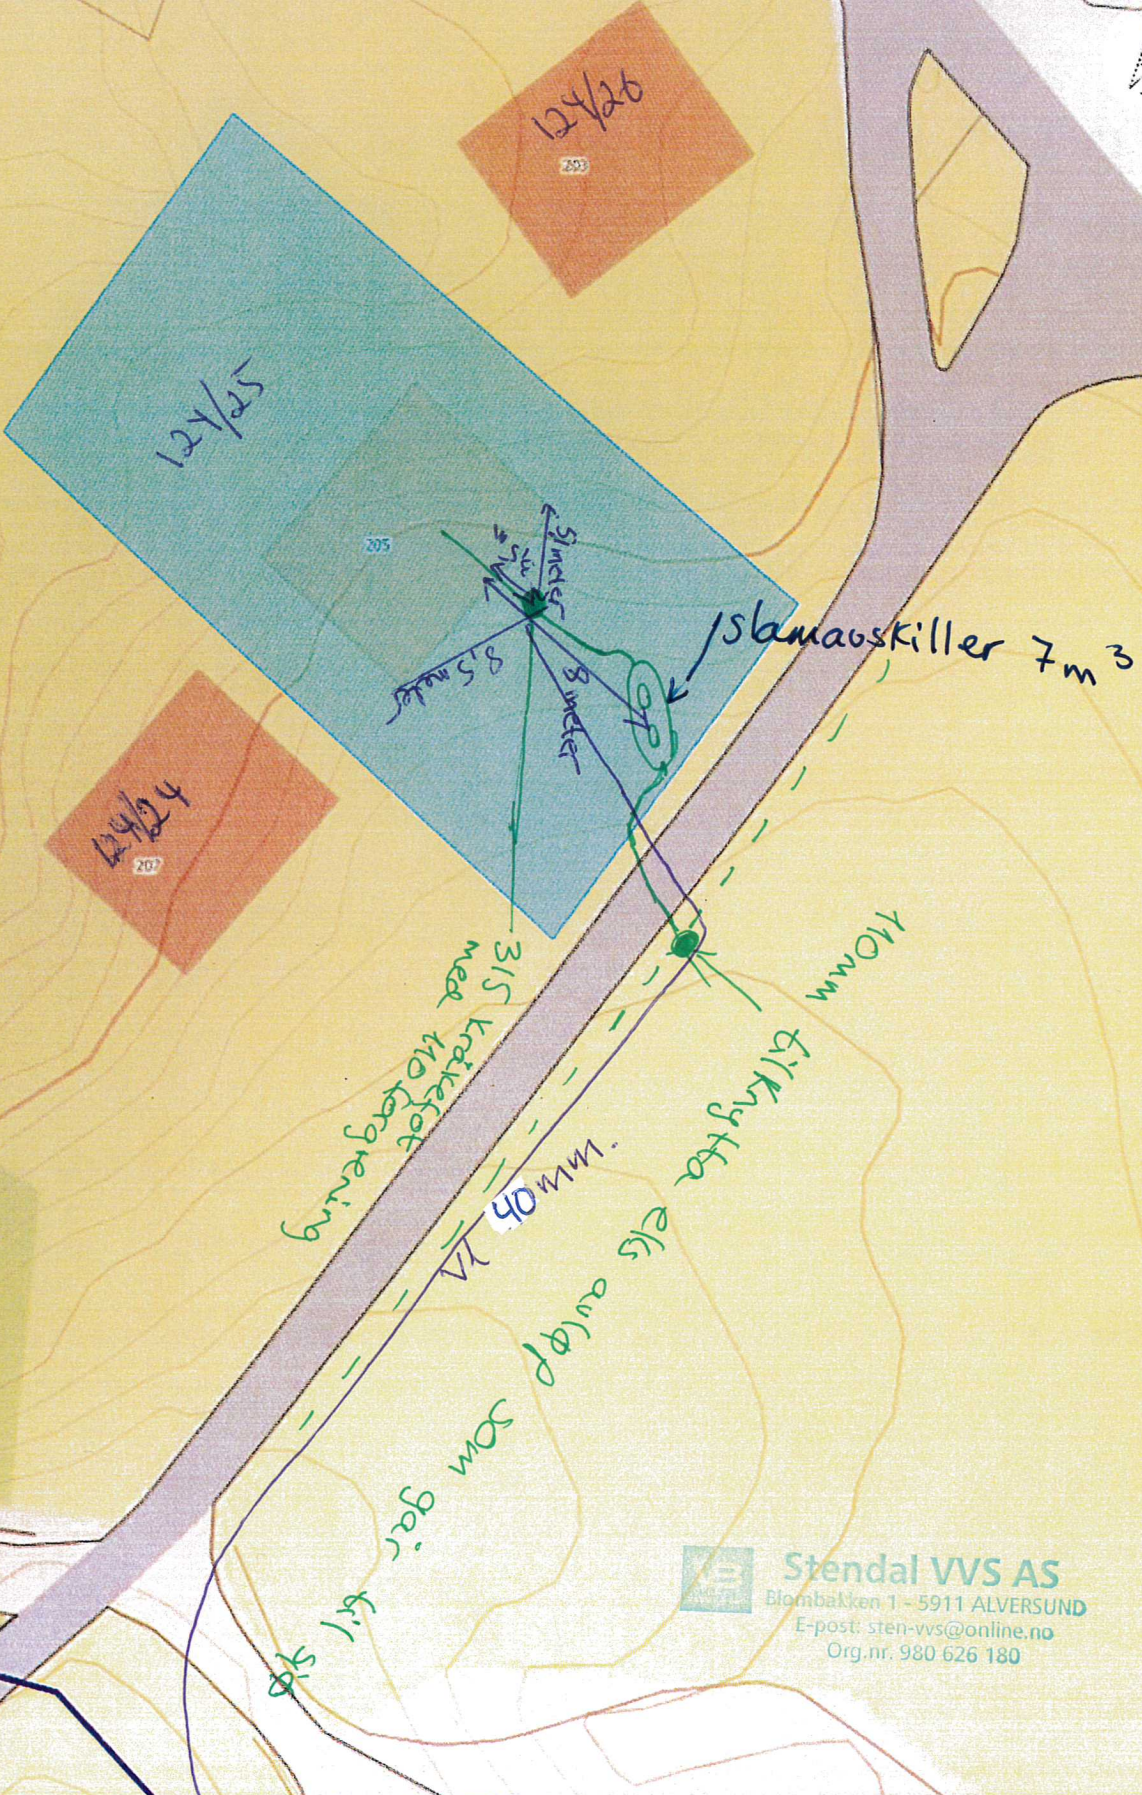

Stendal VVS AS
 Blombakken 1 - 5911 ALVERSUND
 E-post: sten-vvs@online.no
 Org.nr. 980 626 180


Situasjonskart - gnr
 124 / 24, 25 og 26
 felles avløp og
 vann.



Dato: 16-07-2019

Målestokk: 1:350



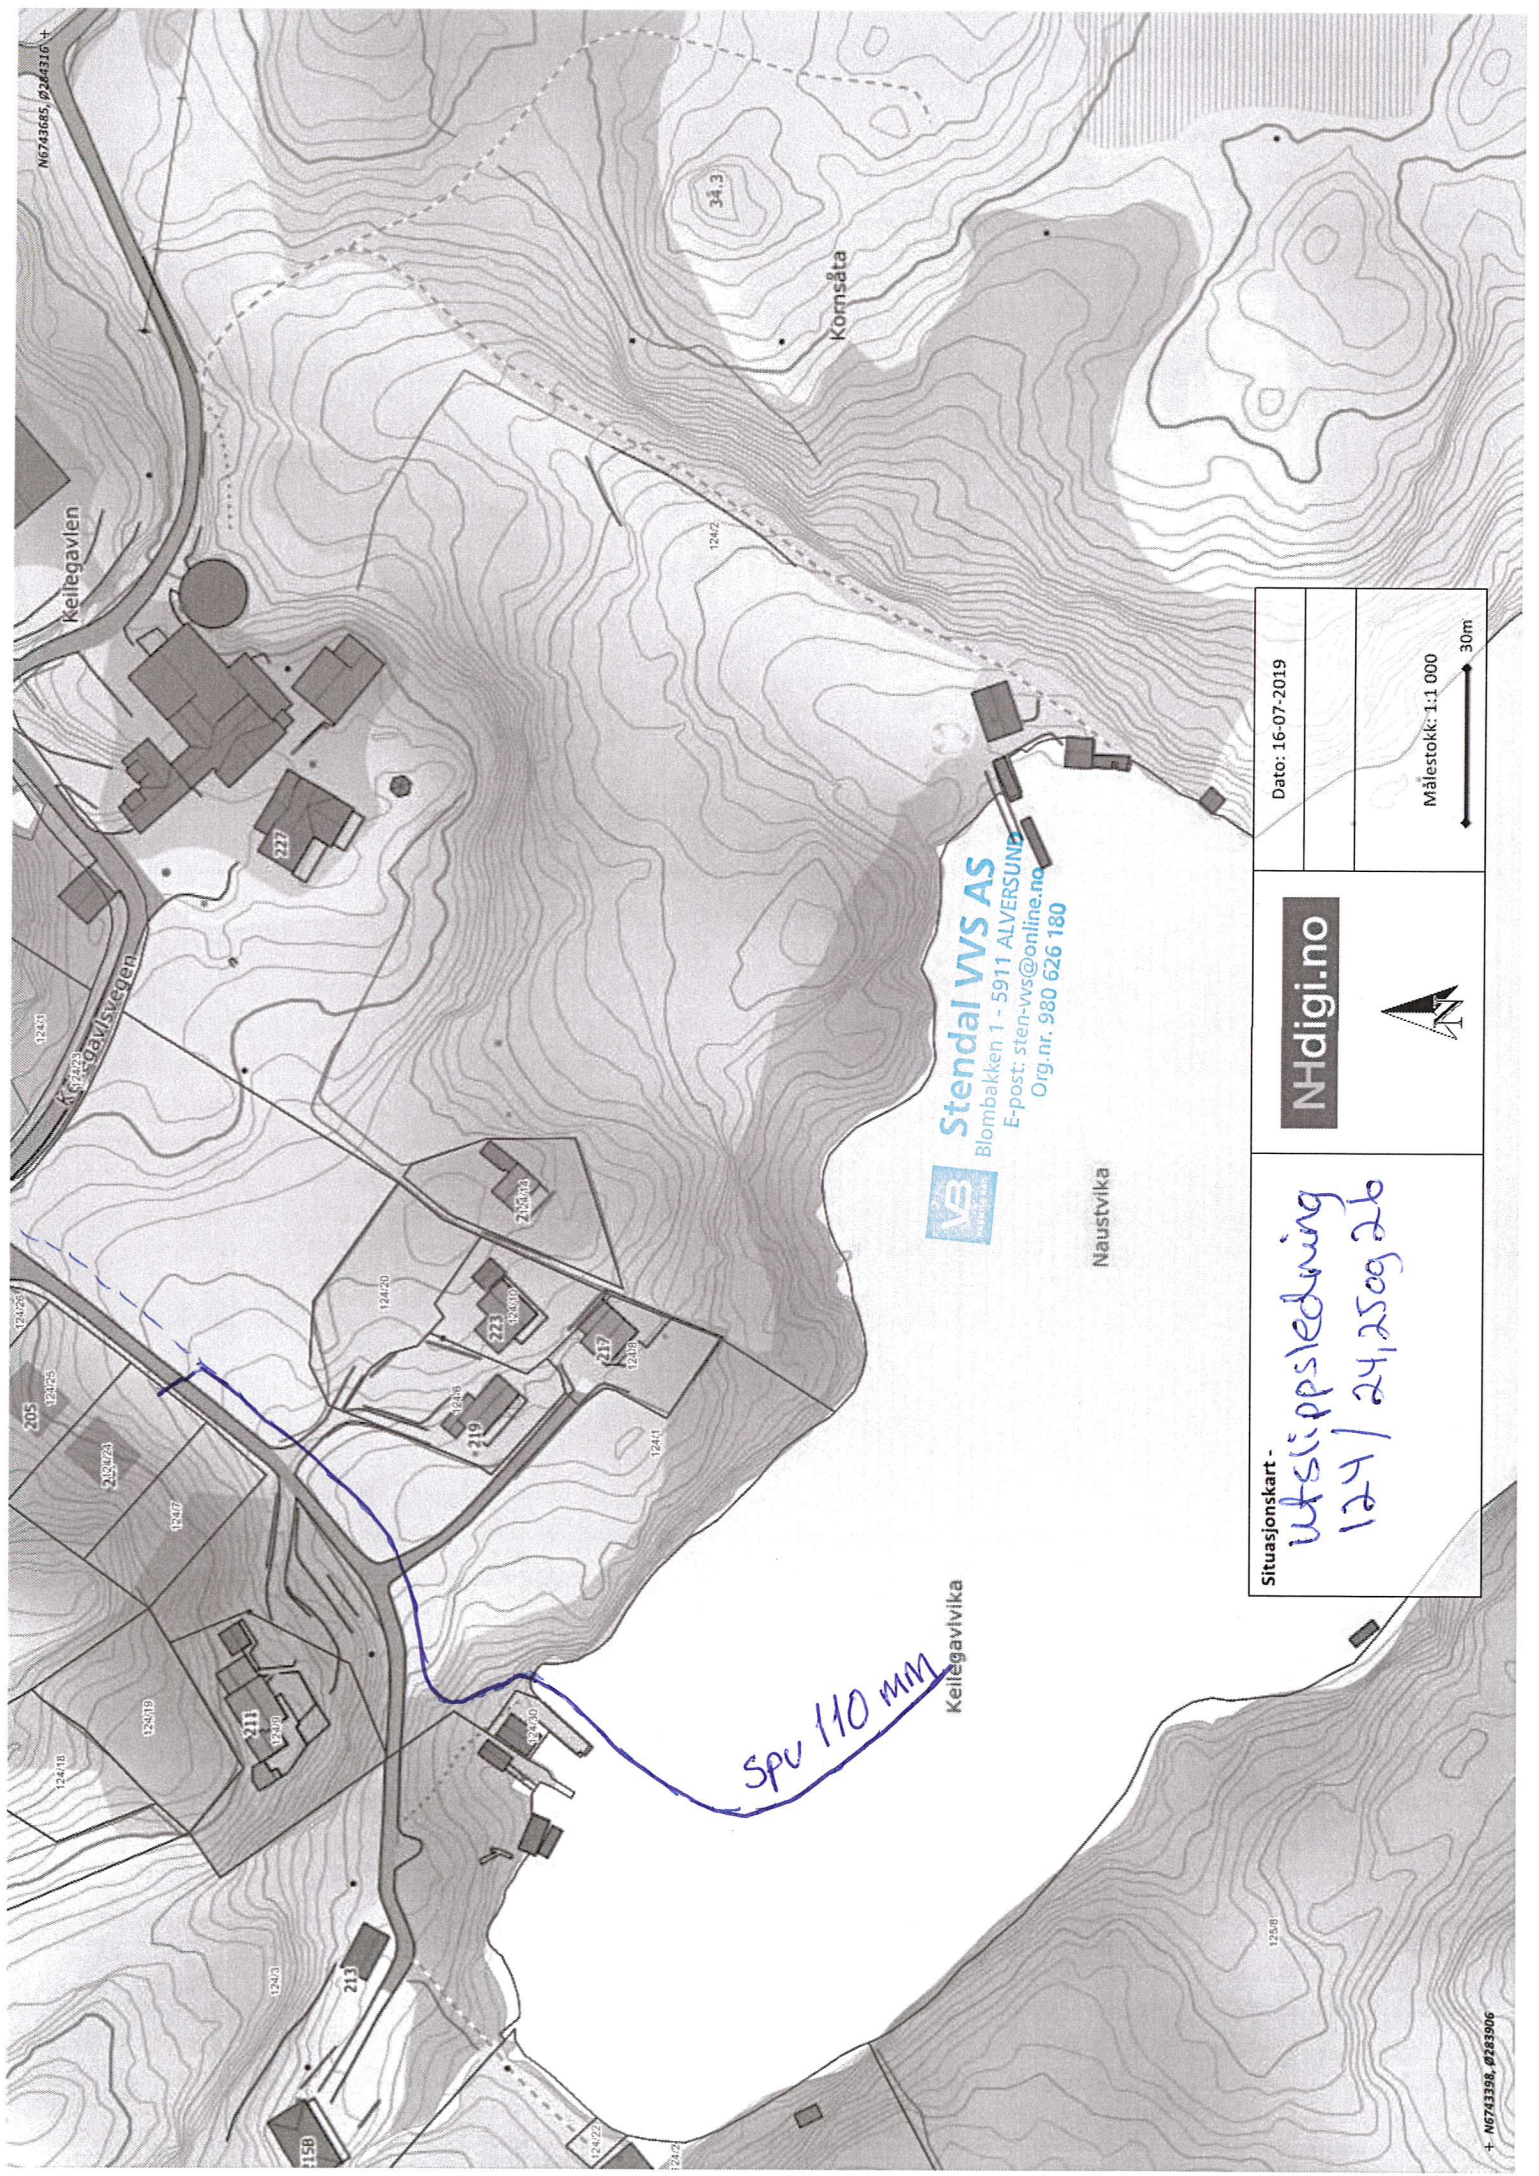

N6743685, 0244316 +

Keilegavlven

Keilegavlsvegen

Kornsåta

Stendal VVS AS
Blombakken 1 - 5911 ALVERSNUNG
E-post: sten-vvs@online.no
Org.nr. 980 626 180



Naustvika

Keilegavlven

SPV 110 mm

Dato: 16-07-2019

Målestokk: 1:1 000
30m

NHdigi.no

Situasjonskart -
Wtsi, oppsledning
124 / 24, 25 og 26