


Search for content in selected sources



Gårds og bruks nummer : 102 / 8  
Lindås kommune : 1263

Ny seksjon.  
Lengde 12 meter  
Samme bredde og samme fabrikkat som  
eksisterende 12 meter seksjon.

Godkjent kartutsnitt for  
tillatelse til utlegging av  
flytebrygge - gnr-bnr 102-8,  
Lindås kommune  
25.07.2019 Silje Eide

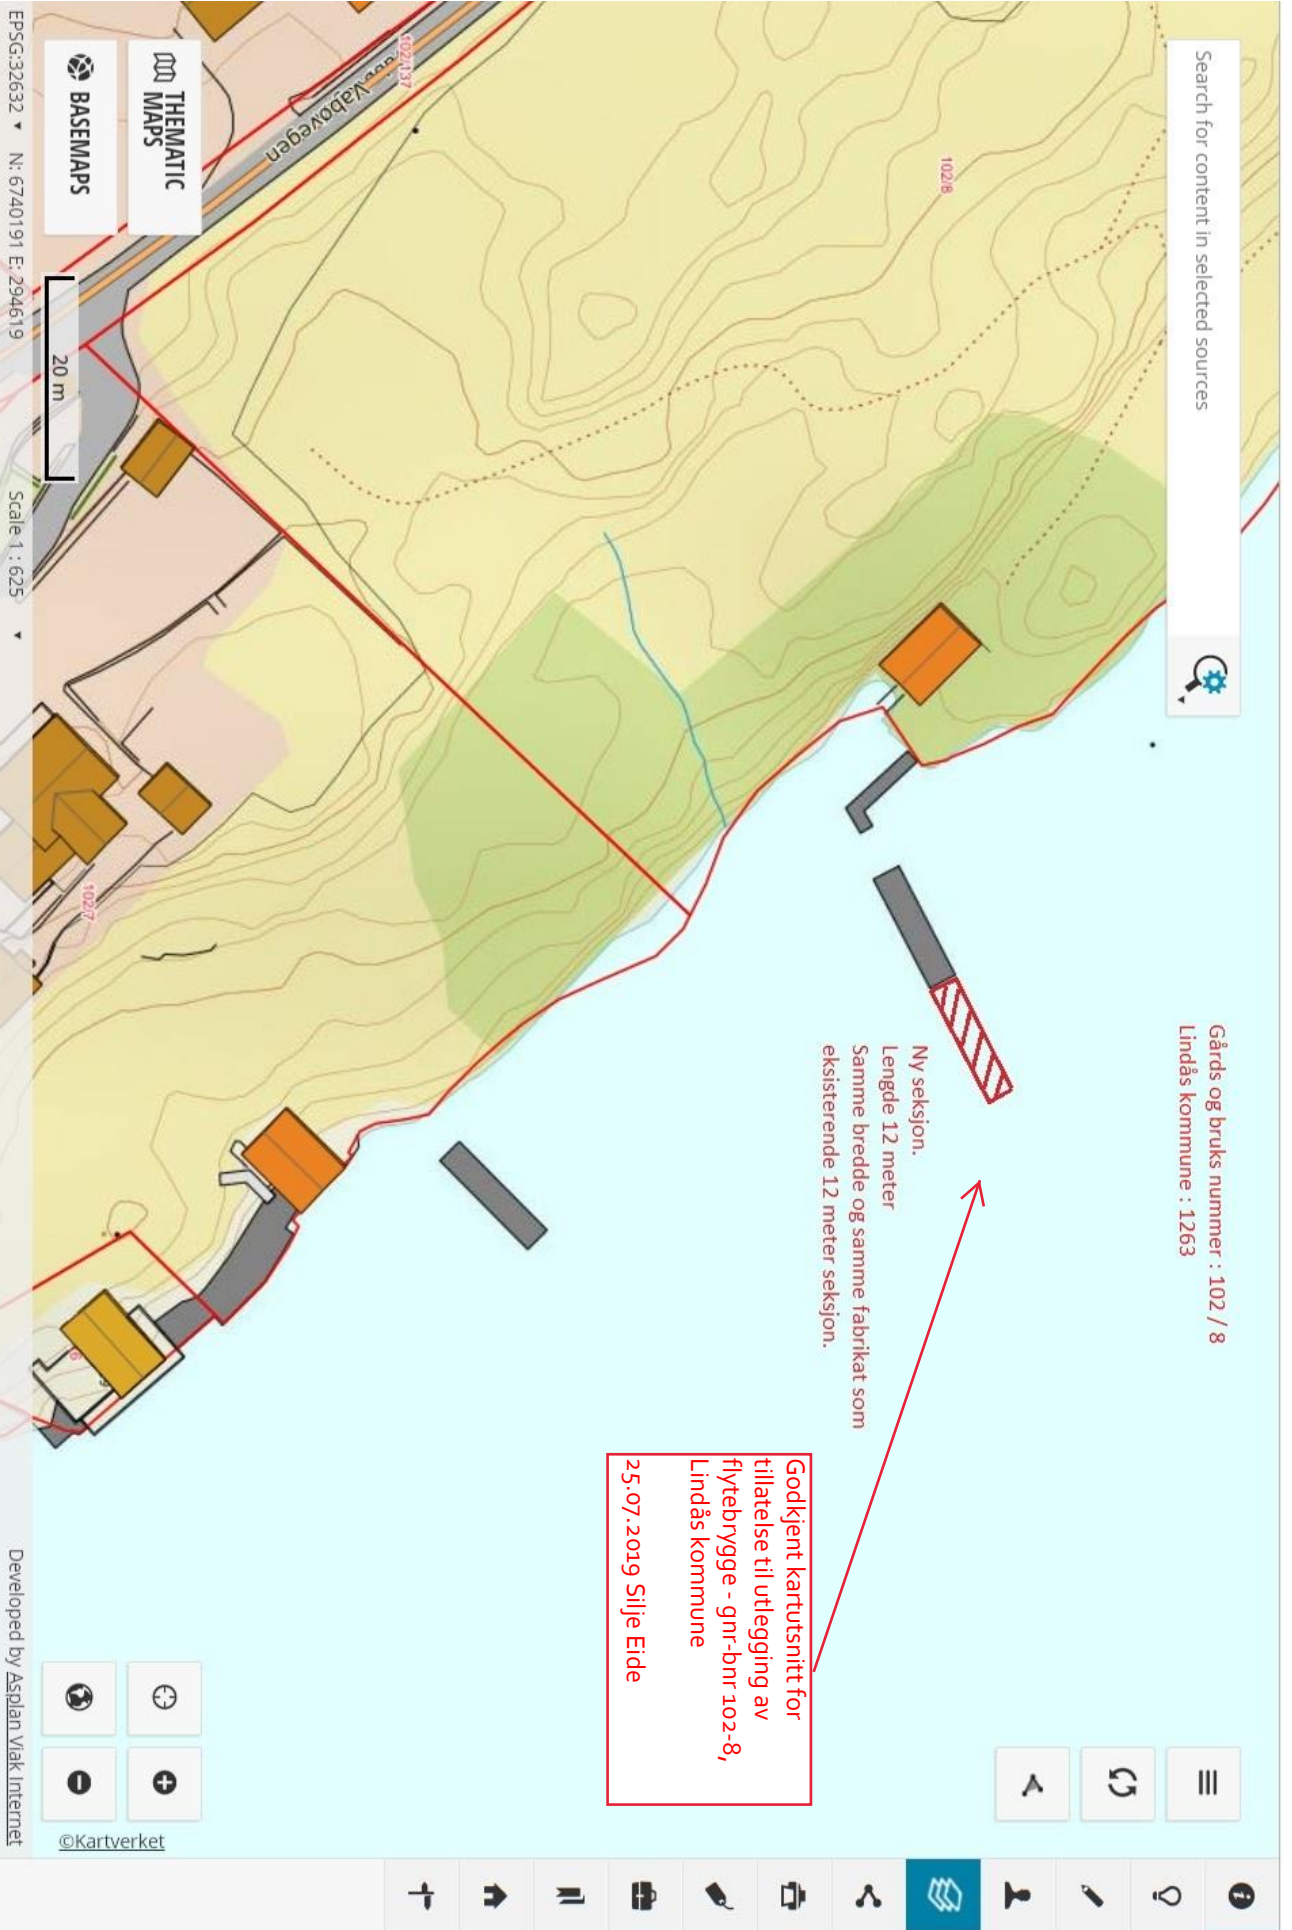

THEMATIC  
MAPS

BASEMAPS

20 m

Scale 1 : 625

EPSG:32632 N: 6740191 E: 294619

Developed by Asplan Viak Internet

©Kartverket

