


VEDLEGG D1

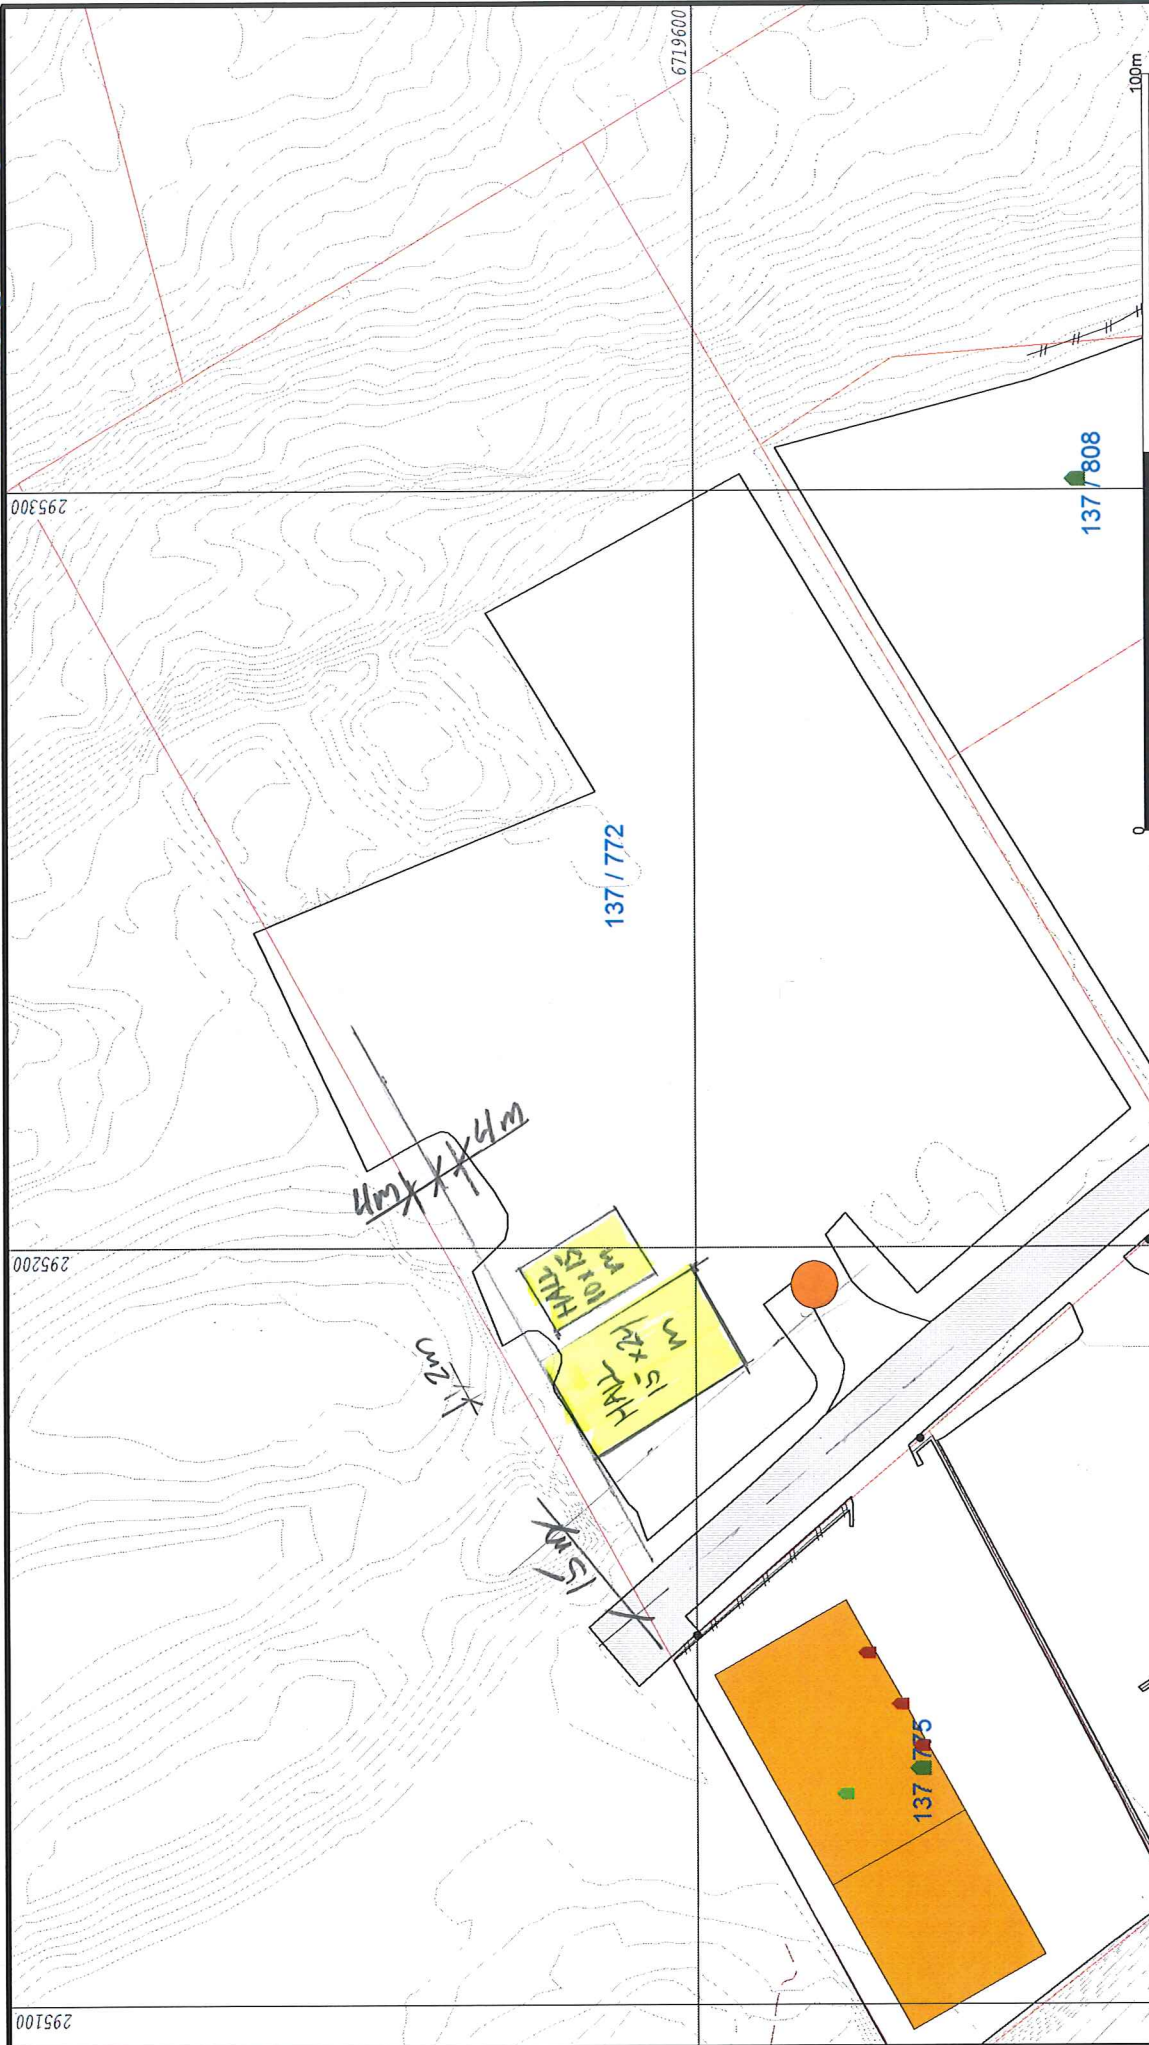

	Lindås kommune Geodataavdeling	
	Date: 2019.06.25 Sjgm: liei	Gnr 137 bnr 772
<p>Måle Grenser</p> <ul style="list-style-type: none"> — Registrerte Grenser - Udefinert grenser • Terrengmålte grense • Konstruert grensepunkt • Bolig • Bustad m/leilighet 		
<p>Våningshus</p> <ul style="list-style-type: none"> • Større bustader • Hytte/feriehus • Garasje/uthus • Industri/lager • Andre bygg 		
<p>Beliggenhet og høyder må oppfattes som orienterende. Koordinatsystem: UTM(EUREF89) - SONE 32 (EPSG:32632) Høydesystem: (EPSG:)</p>		



Målestokk
1:1000

100m

137/808

137/772

137/775

295300

295200

295100

6719600