

Utrendige ledninger for 4 stk. eneboliger for Sjøkanten eiendom AS.
1/2. og Sigmund Østremestø.




Lindås kommune
Geodata avdeling

Dato: 2009.01.30
Sign: eir

Gnr. 137 bnr. 172

Målestokk 1:500

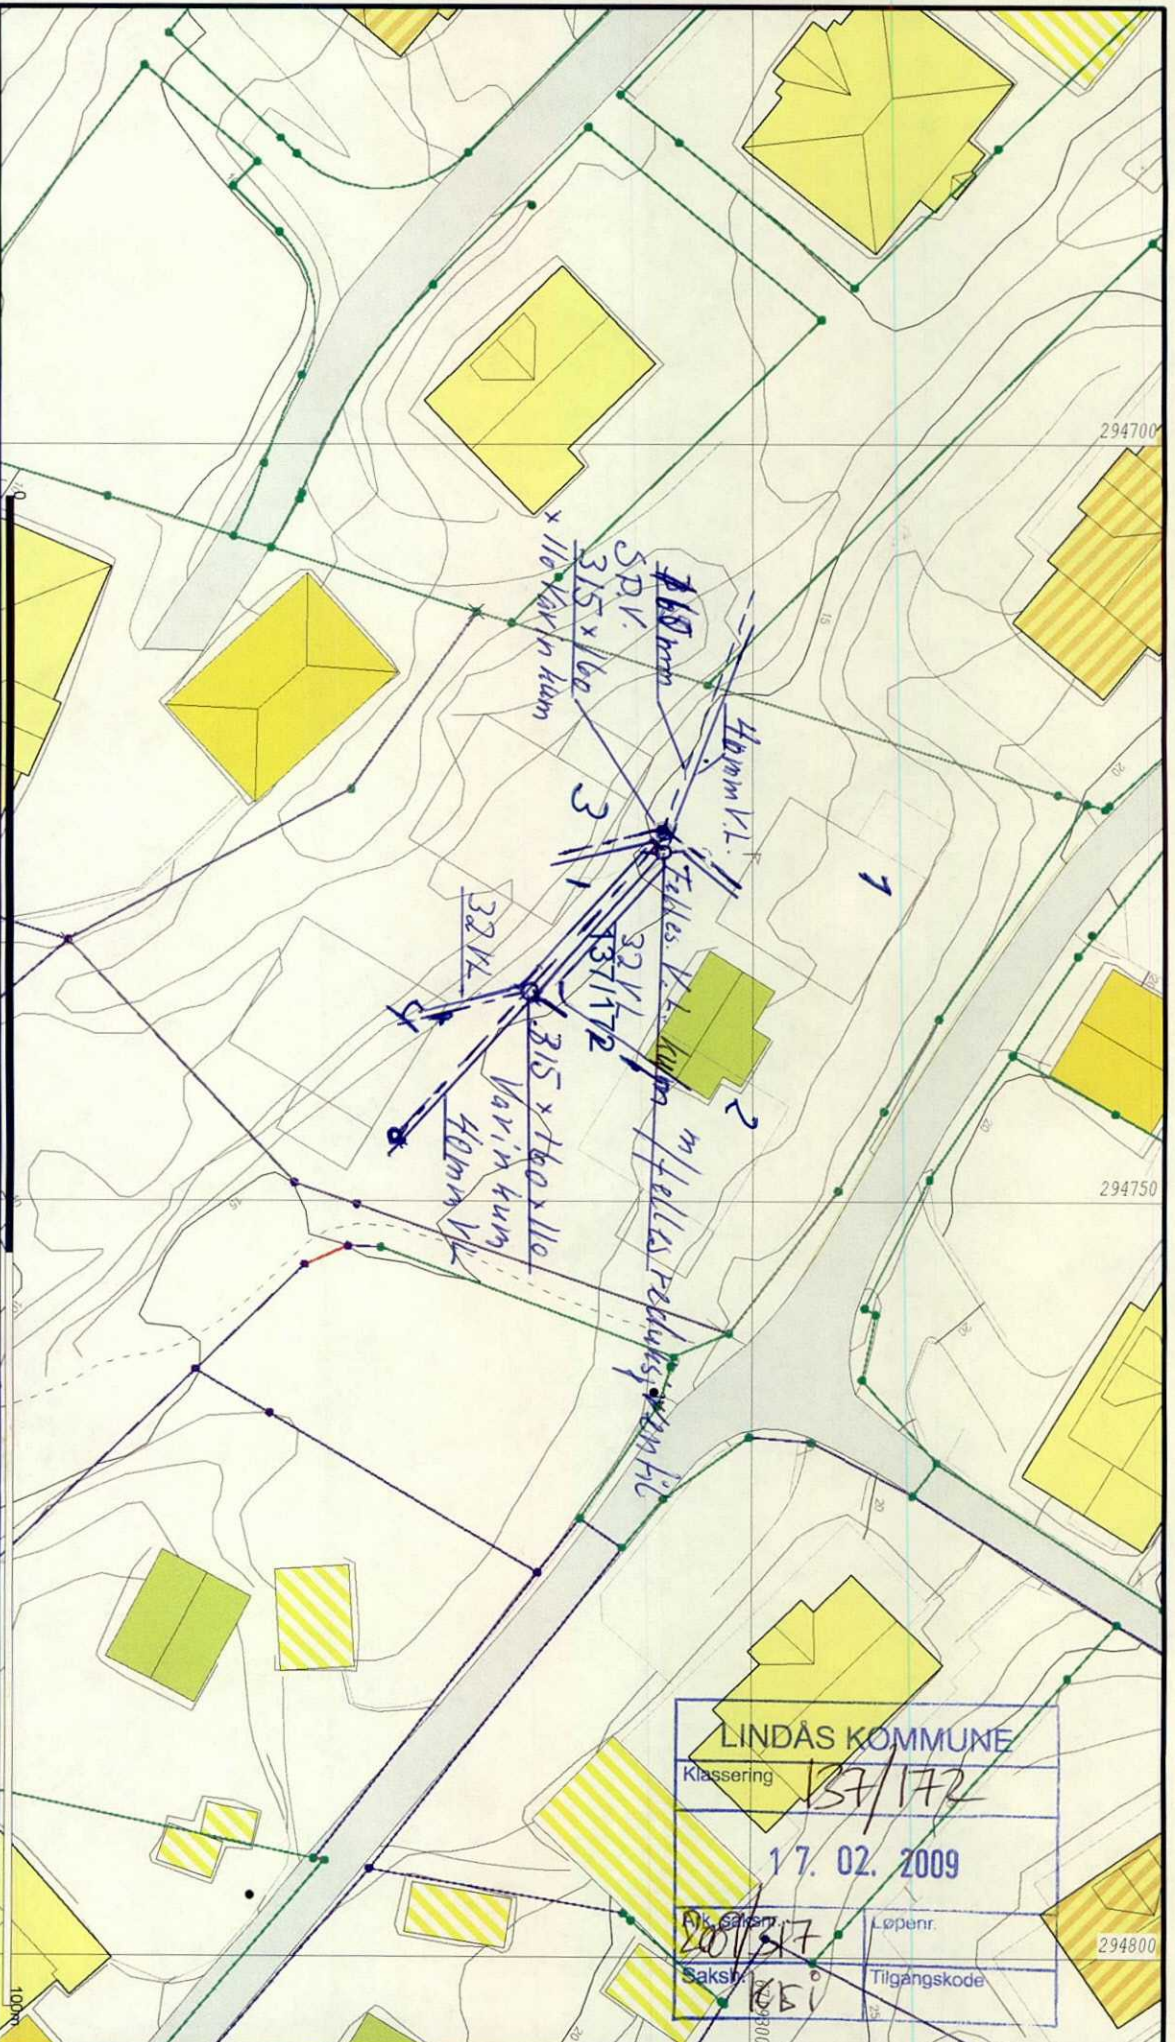

Beliggenhet og høyder må oppfattes som orienterende.

- Målte Grenser
- Registrerte Grenser
- Udefinert grenser
- Terrenglinje grense
- Konstruert grensepunkt
- Bolig
- Industribygg
- Andre bygg