

Lindås Kommune 16/8-2019.


Vedkomande gårdnr 53- Br. 9 og 12.

Rettes opp matrikkelen i henhold
til vedlagt kart.

Grunneigar: Terje Vabø

LINDÅS KOMMUNE	
Klassering	
19 AUG 2019	
Ark. saknr. 19/2315	Løpenr.
Saksh.	Tilgangskode

Tvoreklumpen

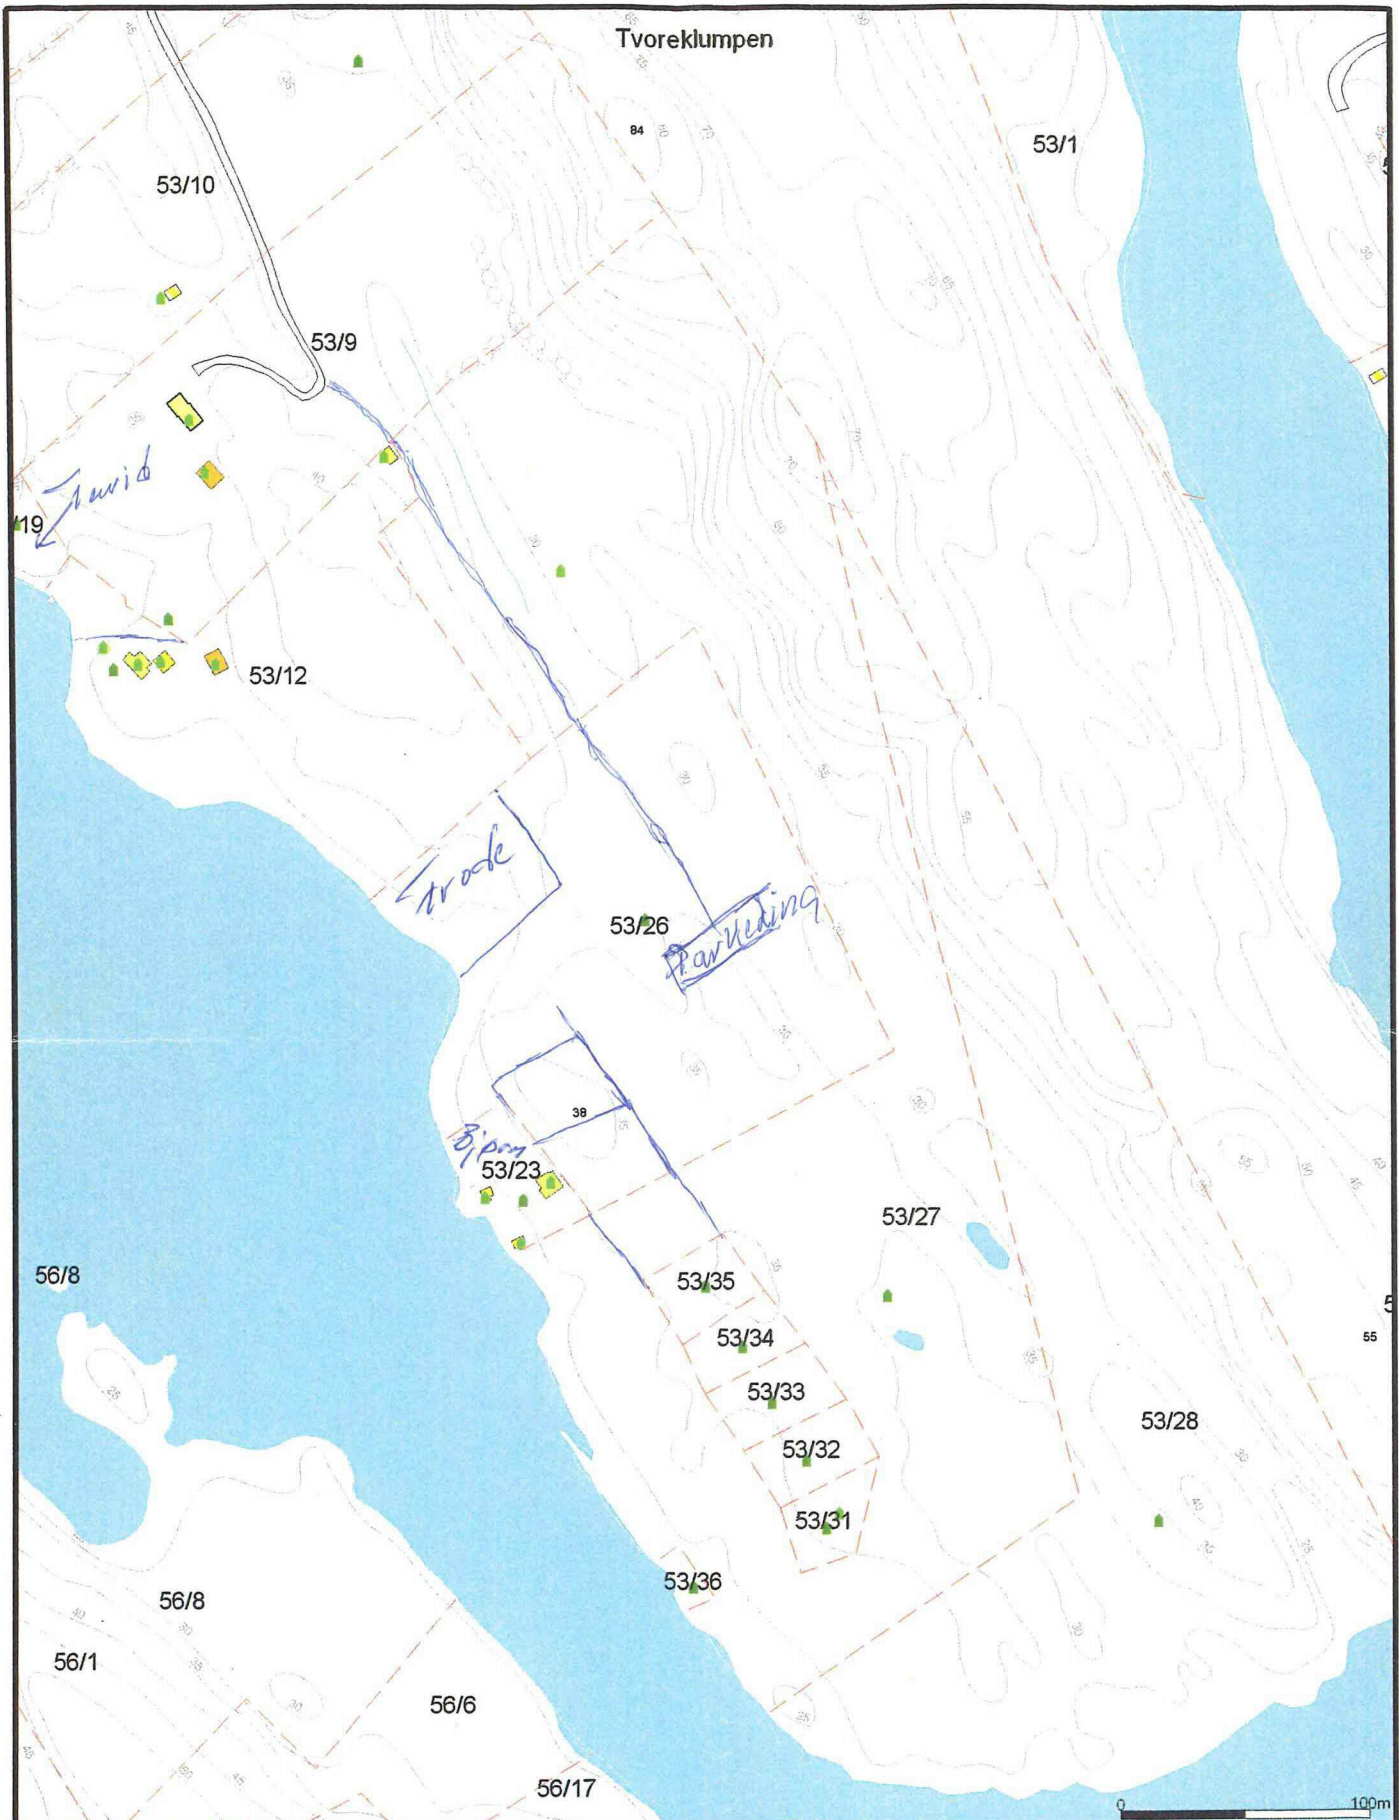

- Målte Grenser
- Registrerte Grenser
- Udefinert grenser
- Terengmålte grense
- Konstruert grensepunkt
- Bolig
- Bustad m leilighet
- Vanningshus
- Stone bustader
- Hytte feriehuis
- Garasje uthus
- Industri lager
- Andre bygg

Beliggenhet og høyder må oppfattes som orienterende.




Lindås kommune
Areal- og Miljøavdelinga



Dato: 2008.06.20
Sign: nik

Høstetilt:
1:3000

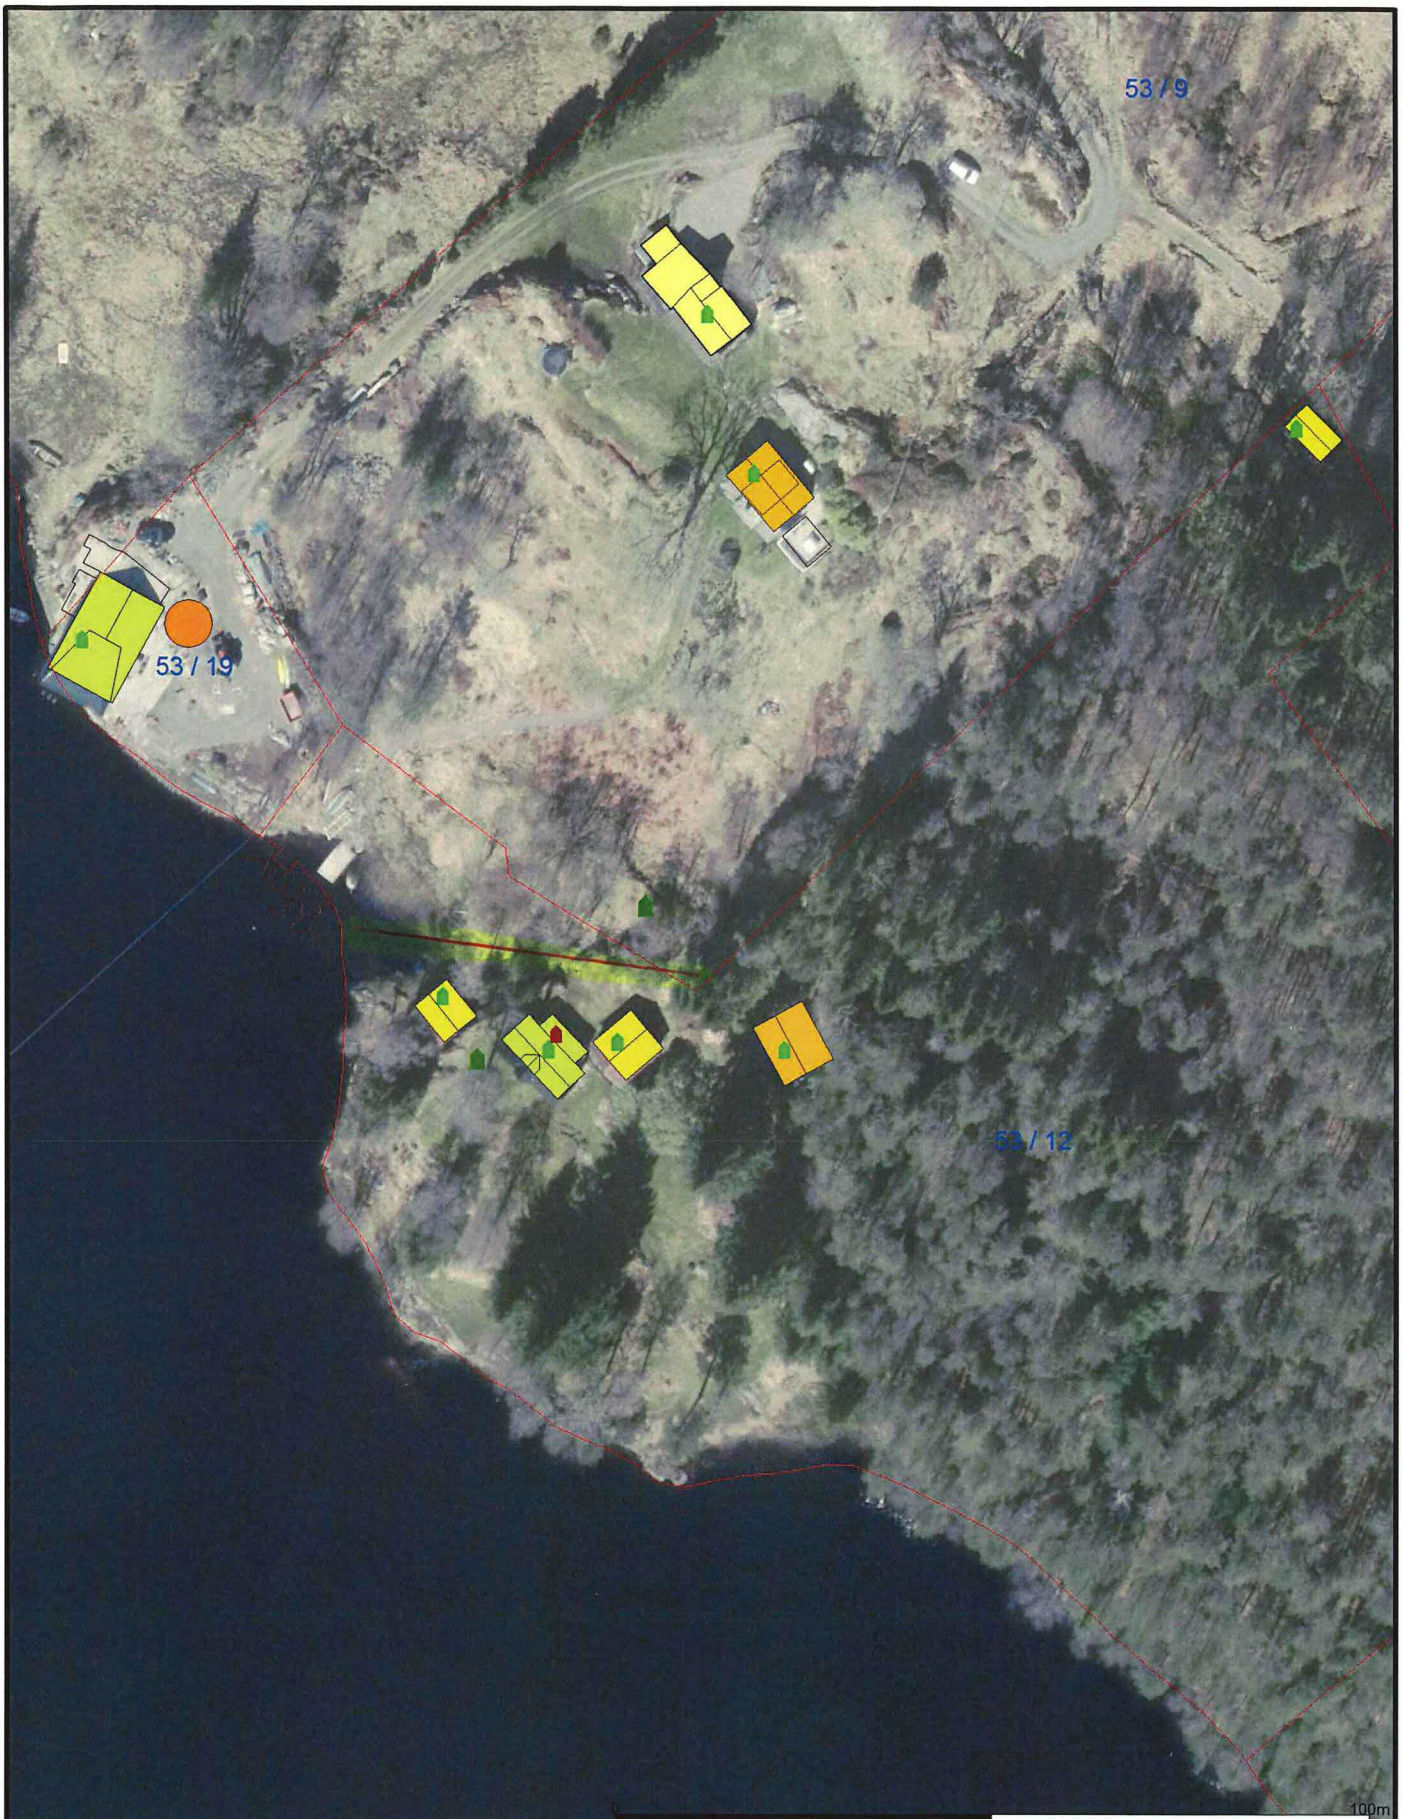

- | | |
|---------------------|-----------------|
| Målte Grenser | Våningshus |
| Registrerte Grenser | Større bustader |
| Udefinert | Hytte/feriehus |
| Terrengmålt | Garasje/uthus |
| Konstruert | Industri/lager |
| Bolig | Andre bygg |
| Bustad m/leilighet | |
- Beliggenhet og høyder må oppfattes som orienterende.
 Koordinatsystem: UTM(EUREF89) - SONE 32 (EPSG:32632)
 Høydesystem: (EPSG:)



Lindås kommune
 Geodtaavdeling

Ortofoto 2018.

Dato: 2019.08.16
 Sign: SSO

G.nr. 53, b.nr. 12.



Målestokk
 1:1000