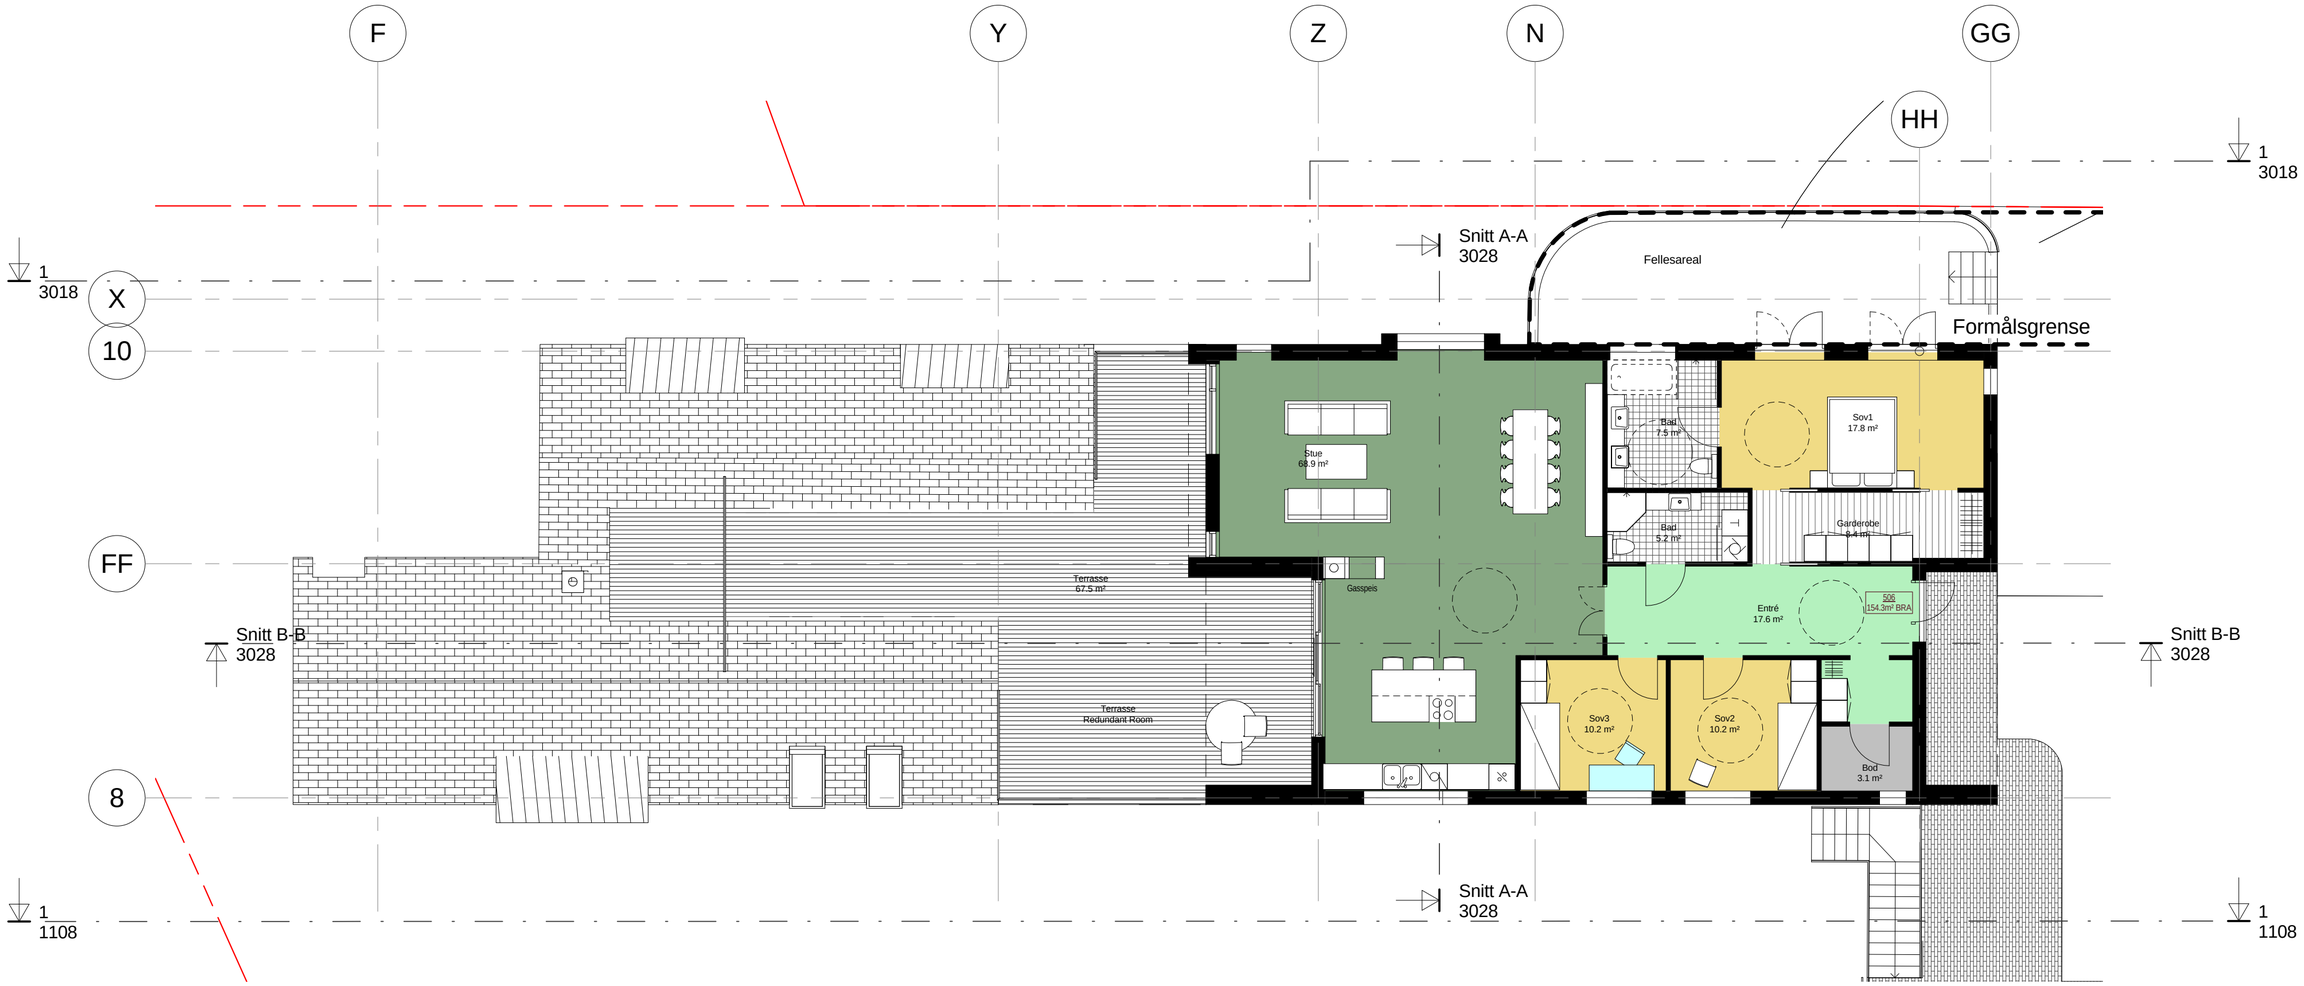

A	Visualisert formålsgrense	23.10.2014	kdf

Nr	Beskrivelse	Dato	Av
	Revisjoner		

SØKNAD OM RAMMETILLATELSE

BO Eiendom
Alvær Brygge
Hus B, 5. etg

MÅLESTOKK	1 : 100	PROSJEKT NR	TEGN NR	REVISJON
TEGNET AV	sn	1952	3023	A
KONTROLLERT AV	aca			
DATO	24.06.2013			
SIGNATUR				

N

ARKITEKTER MNAL NPA - LANDSKAPSARKITEKTER MNLA - INTERIØRARKITEKTER NIL

Forum Arkitekter AS Damsgårdsveien 16 5008 Bergen
Tlf.: 55 95 59 00 Fax.: 55 18 67 60 E-post.: info@forumarkitekter.no

FORUM ARKITEKTER