




MULTICONSUULT
22/8-19 · 16

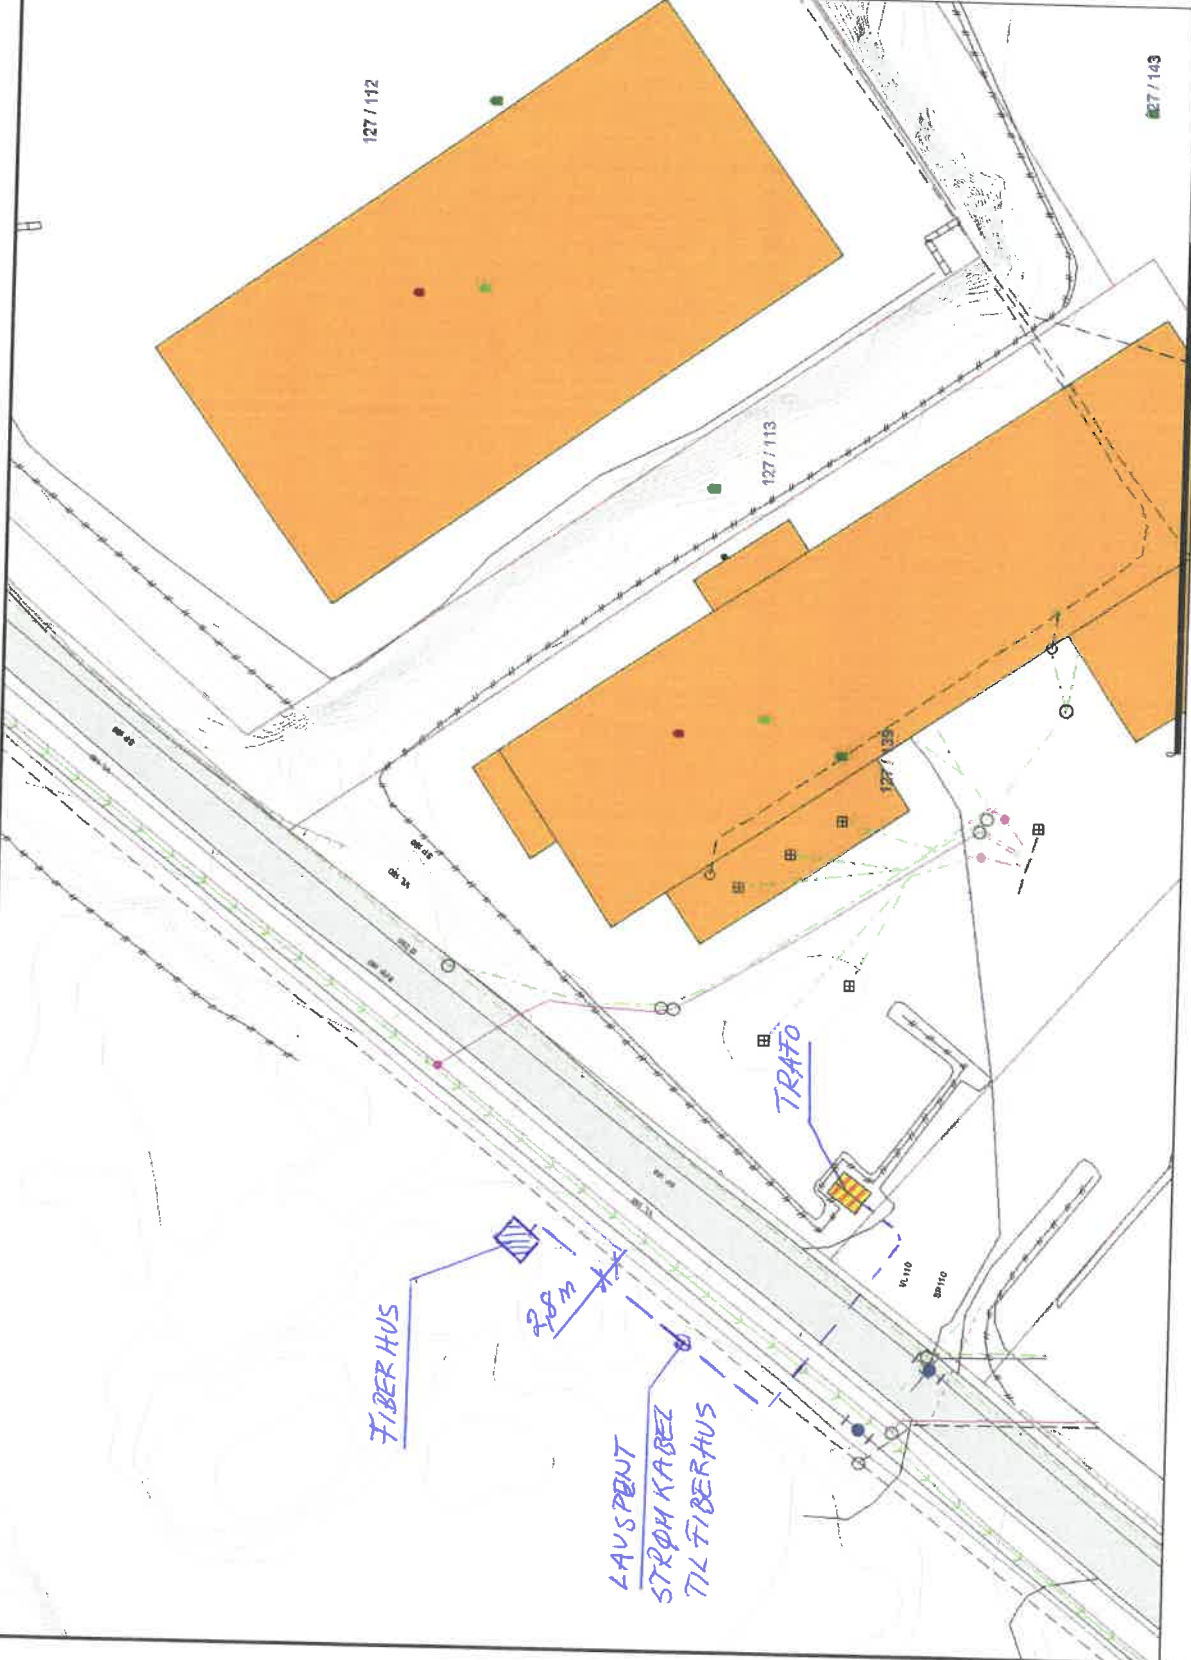

Lindås kommune
VVA-avdeling




