


# Situasjonskart

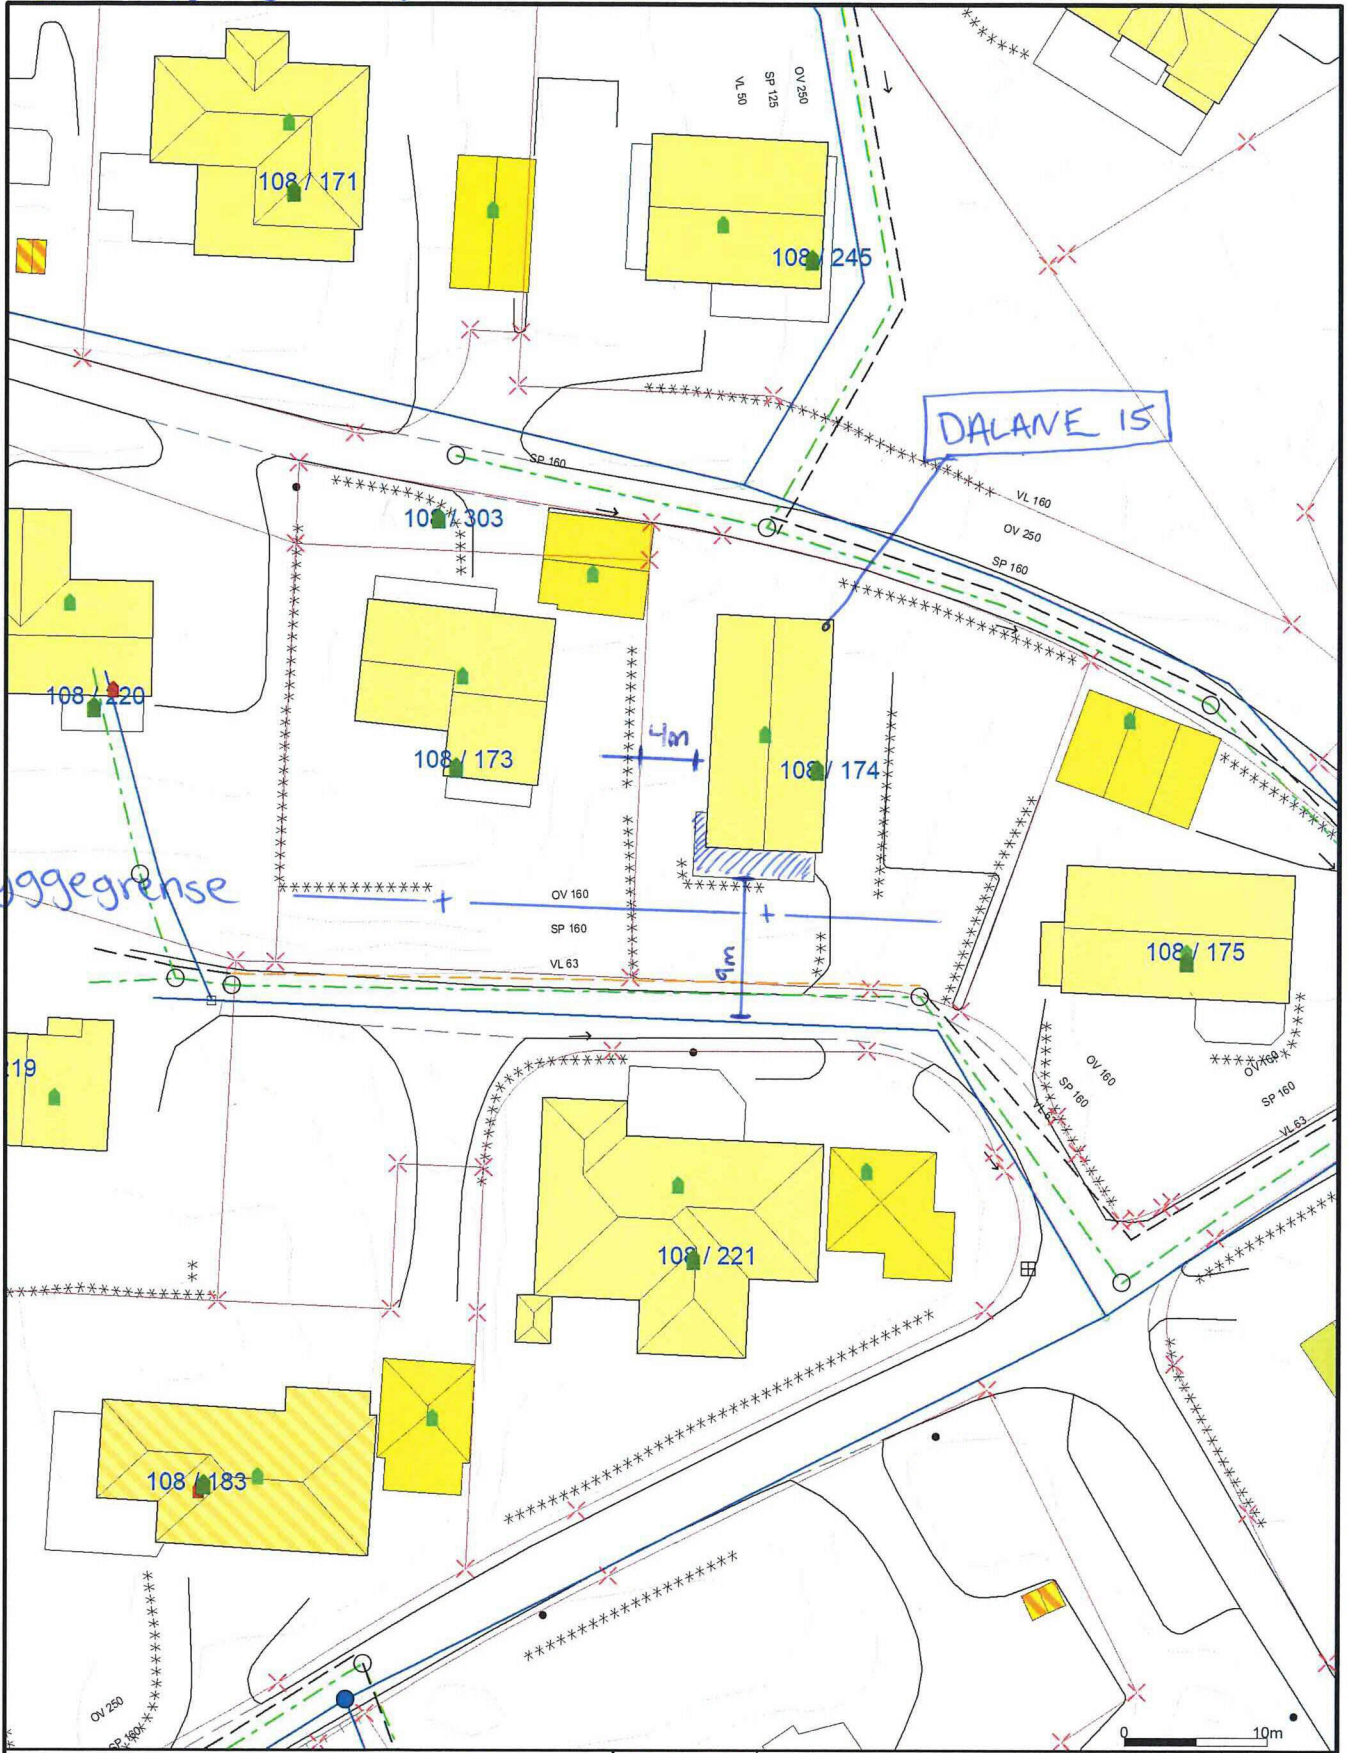

\* Byggegrense

DALANE 15

- - Avløp felles	Udefinert grenser	Hytte/feriehus
- - Drenslledning	Terrengmålte grense	Garasje/uthus
- - Overvann	Konstruert grensepunkt	Industri/lager
→ Pumpeledning spillvann	Bolig	Andre bygg
→ Pumpeledning vann	Bustad m/leilighet	
→ Spillvann	Våningshus	
→ Vannledning	Større bustader	

Beliggenhet og høyder må oppfattes som orienterende.  
 Koordinatsystem: UTM(EUREF89) - SONE 32 (EPSG:32632)  
 Høydesystem: (EPSG:)



Lindås kommune  
Byggesak



Dato: 2019.04.30  
Sign: lito

Situasjonskart - gbnr 108\_174

Målestokk  
1:500

\* Byggegrense: Fra situasjonskart i vedtak 10.06.1975 i sak 1975/692.