


D-1

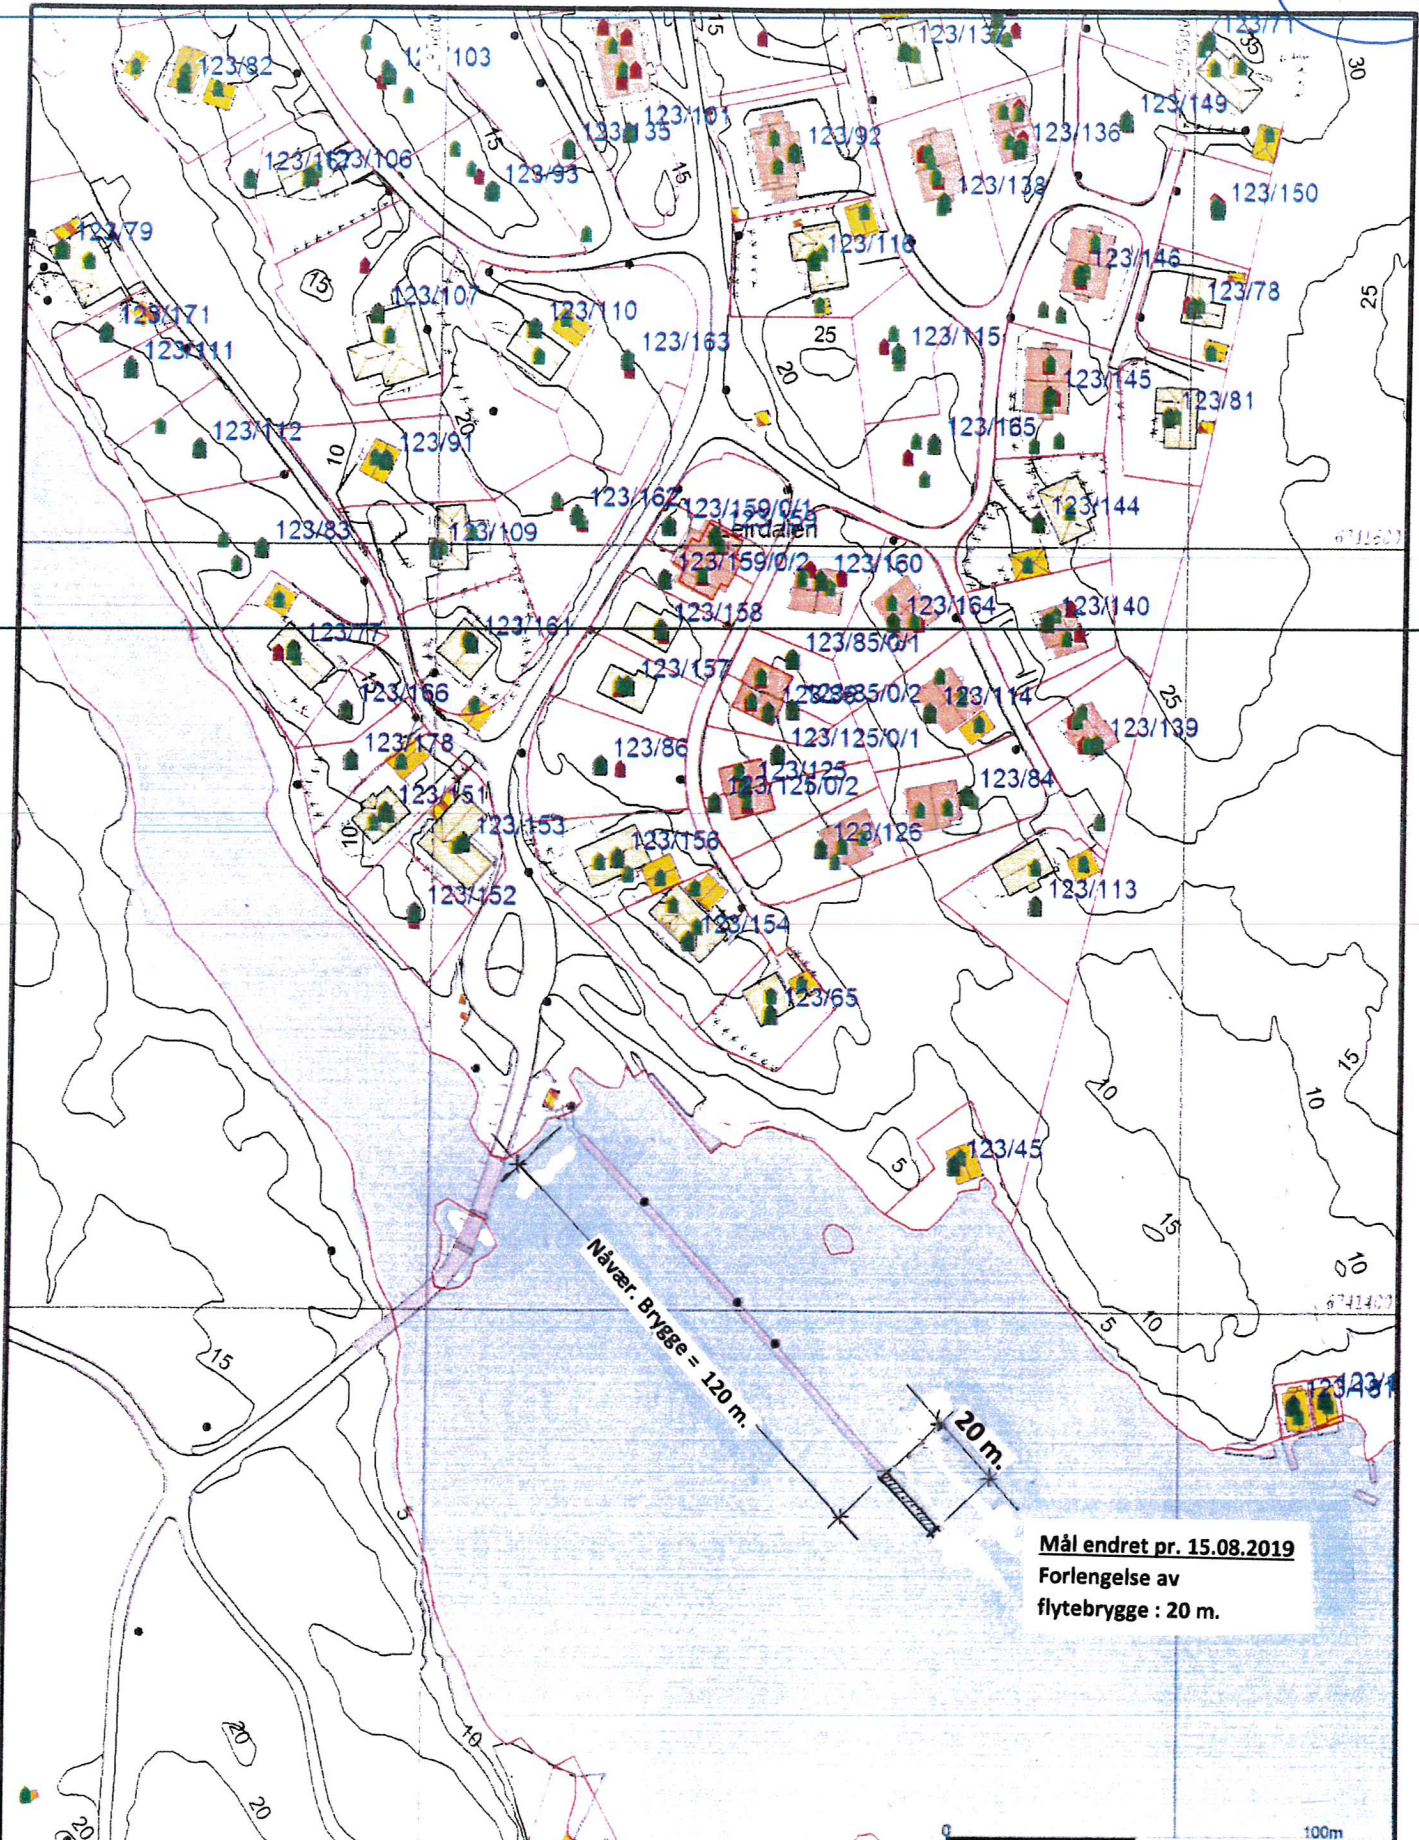

Målte Grenser	Storke hussteder
Registrerte Grenser	Flotte Garerhus
Felleier Grenser	Industrihus
Forretningsgrenser	Industri lager
Kommunegrenser	Andre bruk
Bølg	
Bakgrunnsfarge	
Vannlinjer	

Beliggenhet og høyder må oppfattes som orienterende.



Lindås kommune
 Geodata avdeling
 Rossasjøen Bad Marina
Rettet : 15.08.2019 , KWI

N

1:2000

100m