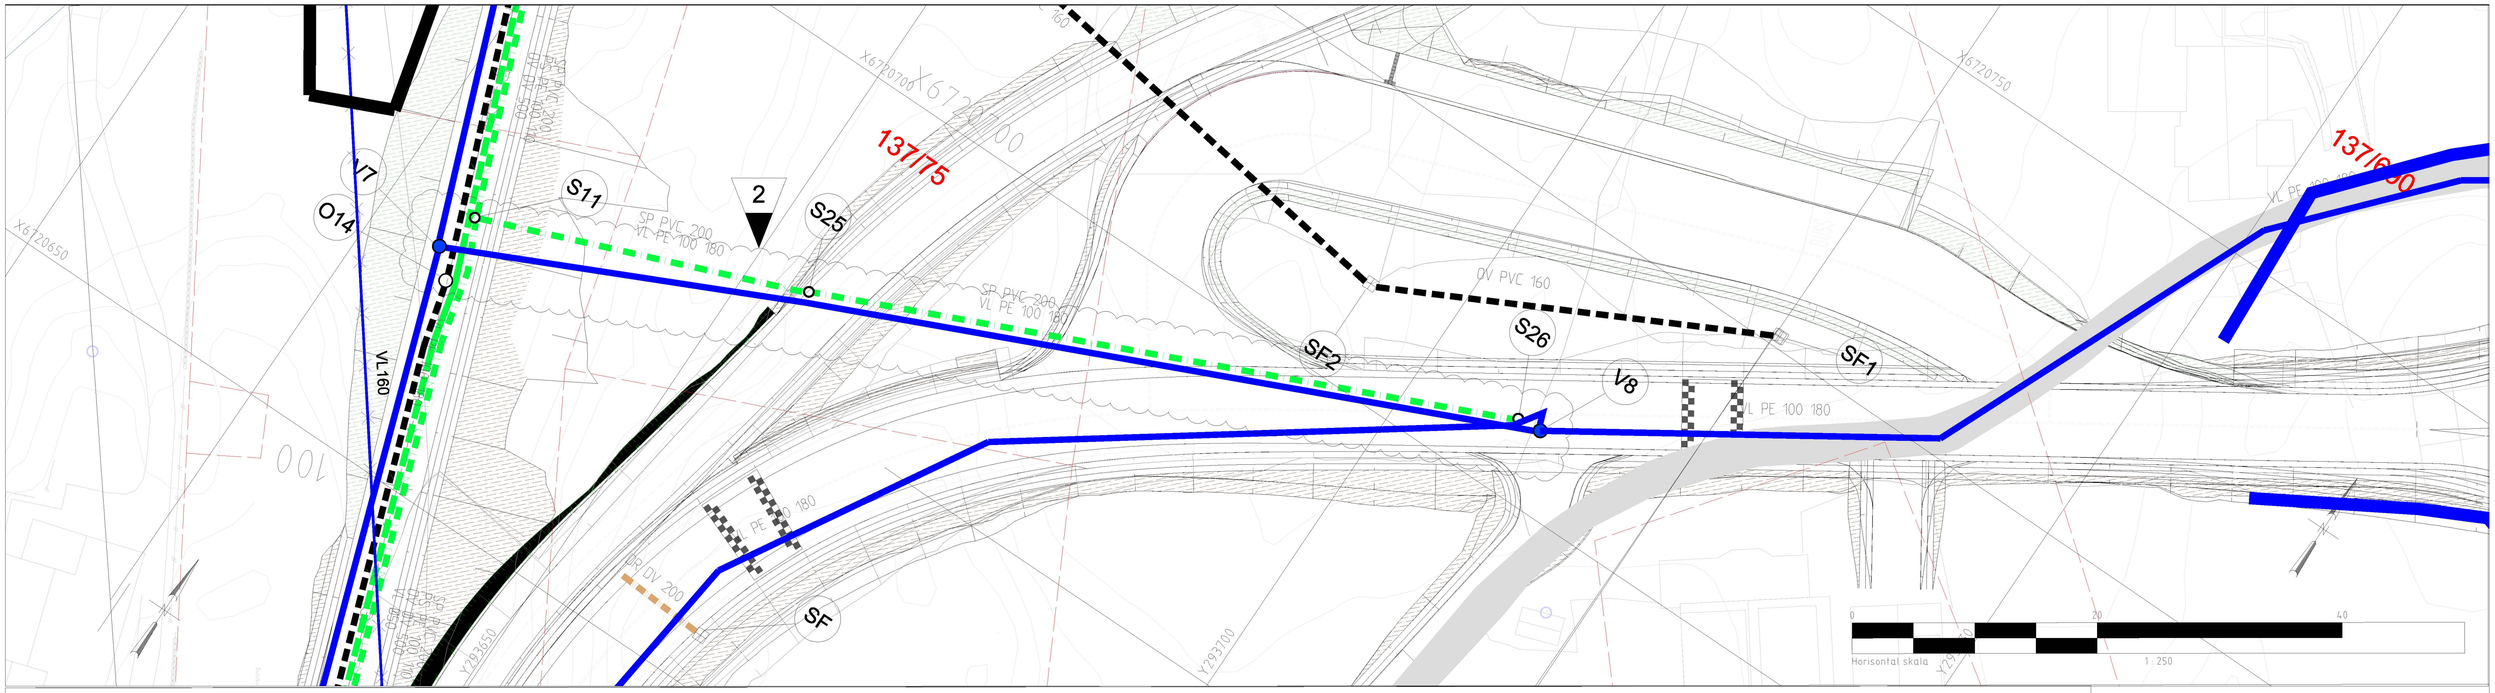

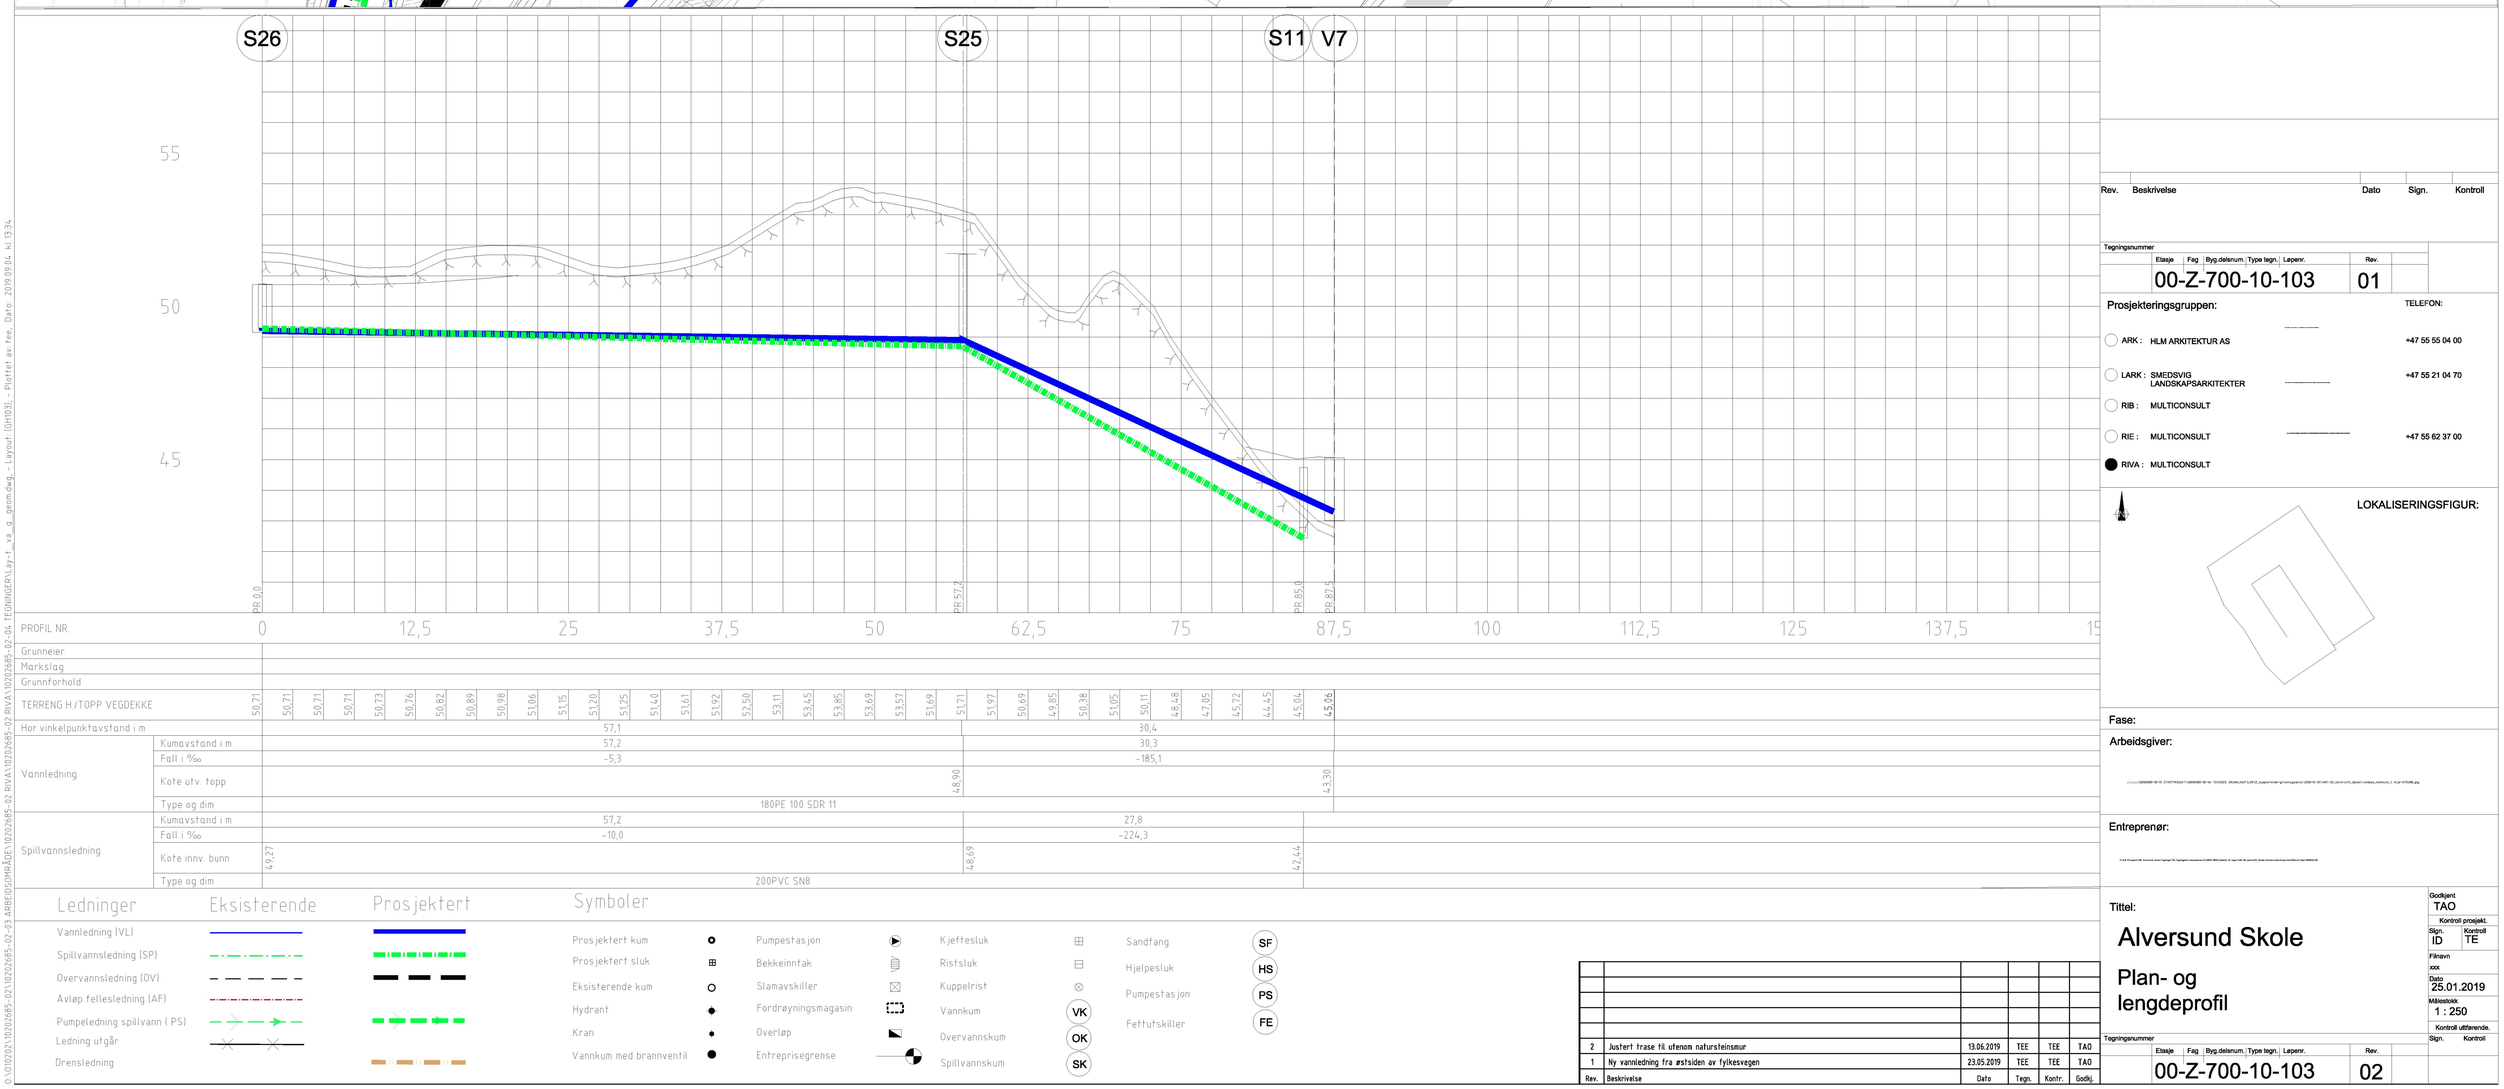

PROFIL NR.		0	12,5	25	37,5	50	62,5	75	87,5	100	112,5	125	137,5	15
Grunneier														
Markslag														
Grunnforhold														
TERRENG H/TOPP VEGDEKKE		50,71	50,71	50,71	50,71	50,73	50,76	50,82	50,89	50,98	51,06	51,15	51,20	51,25
		51,40	51,61	51,92	52,50	53,11	53,45	53,85	53,69	53,57	51,69	51,71	51,97	50,69
		49,85	50,38	51,05	50,11	48,48	47,05	45,72	44,45	45,04	45,06			
Hor.vinkelpunktavstand i m					57,1							30,4		
Vannledning	Kumavstand i m				57,2							30,3		
	Fall i ‰				-5,3							-185,1		
	Kote utv. topp										48,90			43,30
	Type og dim								180PE 100 SDR 11					
Spillvannsledning	Kumavstand i m				57,2							27,8		
	Fall i ‰				-10,0							-224,3		
	Kote innv. bunn	49,27									48,69			42,44
	Type og dim								200PVC SN8					

Ledninger

Ledninger	Eksisterende	Prosjektert
Vannledning (VL)		
Spillvannsledning (SP)		
Overvannsledning (OV)		
Avløp fellesledning (AF)		
Pumpeledning spillvann (PS)		
Ledning utgår		
Drensledning		

Symboler

Prosjektert kum		Pumpestasjon		Kjeftesluk		Sandfang	SF
Prosjektert sluk		Bekkeinntak		Ristsluk		Hjelpesluk	HS
Eksisterende kum		Slamavskiller		Kuppelrist		Pumpestasjon	PS
Hydrant		Fordrøyningsmagasin		Vannkum	VK	Fettutskiller	FE
Kran		Overløp		Overvannskum	OK		
Vannkum med brannventil		Entreprisegrense		Spillvannskum	SK		

Rev.	Beskrivelse	Dato	Sign.	Kontroll
2	Justert trase til utenom natursteinsmur	13.06.2019	TEE	TEE	TAO
1	Ny vannledning fra østsiden av fylkesvegen	23.05.2019	TEE	TEE	TAO

Tegningsnummer

Etasje	Fag	Byg.delsnum.	Type tegn.	Løpenr.	Rev.
00-Z-700-10-103					01

Prosjekteringsgruppen:

TELEFON:

ARK : HLM ARKITEKTUR AS +47 55 55 04 00

LARK : SMEDSVIG LANDSKAPSARKITEKTER +47 55 21 04 70

RIB : MULTICONSULT

RIE : MULTICONSULT +47 55 62 37 00

RIVA : MULTICONSULT

LOKALISERINGSFIGUR:

Fase:

Arbeidsgiver:

Entreprenør:

Tittel:

Alversund Skole

Plan- og lengdeprofil

Godkjent: TAO

Kontroll prosjekt.

Sign. ID | Kontroll TE

Filnavn: xxx

Dato: 25.01.2019

Målestokk: 1 : 250

Kontroll utførende. Sign. Kontroll

Tegningsnummer

Etasje	Fag	Byg.delsnum.	Type tegn.	Løpenr.	Rev.
00-Z-700-10-103					02

0:\010\2021\10202685-02\10_ARBEIDSOMRÅDE\10202685-02-03_ARBEIDSOMRÅDE_10202685-02-04_TEGNINGER\Layout (GH103) - Plottet av: tee, Date: 2019.09.04, kl 13:34