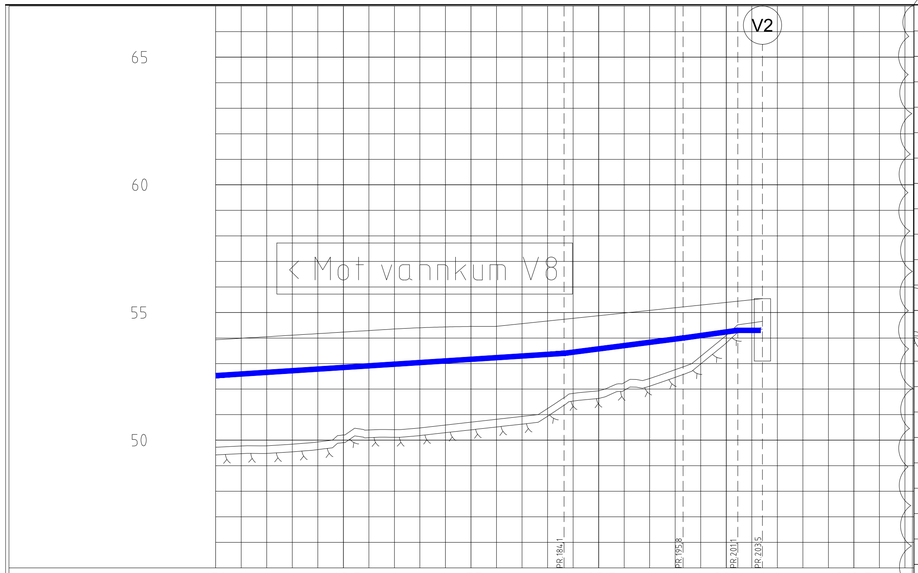

PROFIL NR.	150	162,5	175	187,5	200	212,5
Grunneier						
Markslag						
Grunnforhold						
TERRENG H./TOPP VEGDEKKE	53,93	53,99 / 54,05 / 54,11 / 54,17 / 54,23 / 54,29 / 54,35 / 54,40 / 54,44 / 54,45				55,5
Hor.vinkelpunktavstand i m		90,0		11,7	5,4	2,4
Vannledning: Kumavstand i m		90,0		11,7	5,3	2,5
Vannledning: Fall i ‰		25,5		51,4	55,7	0,0
Vannledning: Kote utv. topp	52,53		53,40	54,00	54,30	
Vannledning: Type og dim		180PE 100 SDR 11				

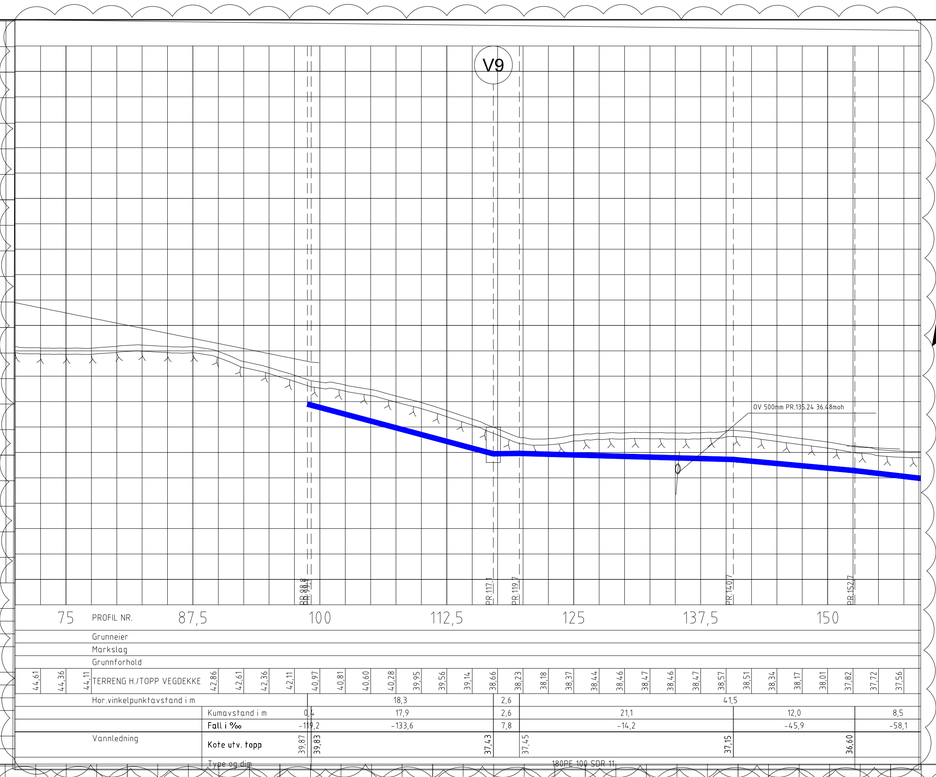

PROFIL NR.	75	87,5	100	112,5	125	137,5	150
Grunneier							
Markslag							
Grunnforhold							
TERRENG H./TOPP VEGDEKKE	44,61 / 44,36 / 44,11 / 42,86	42,61 / 42,36 / 42,11	40,97 / 40,81 / 40,60 / 40,28 / 39,95 / 39,56 / 39,14	38,66 / 38,23 / 38,18 / 38,37 / 38,44 / 38,46 / 38,47 / 38,46 / 38,47 / 38,57 / 38,51 / 38,34 / 38,17 / 38,01	37,82 / 37,72 / 37,56		
Vannledning: Kumavstand i m	0,1	17,9		2,6	21,1	12,0	8,5
Vannledning: Fall i ‰	-119,2	-133,6		7,8	-14,2	-45,9	-58,1
Vannledning: Kote utv. topp	39,87	39,83	37,43	37,45	37,15	36,60	
Vannledning: Type og dim				180PE 100 SDR 11			

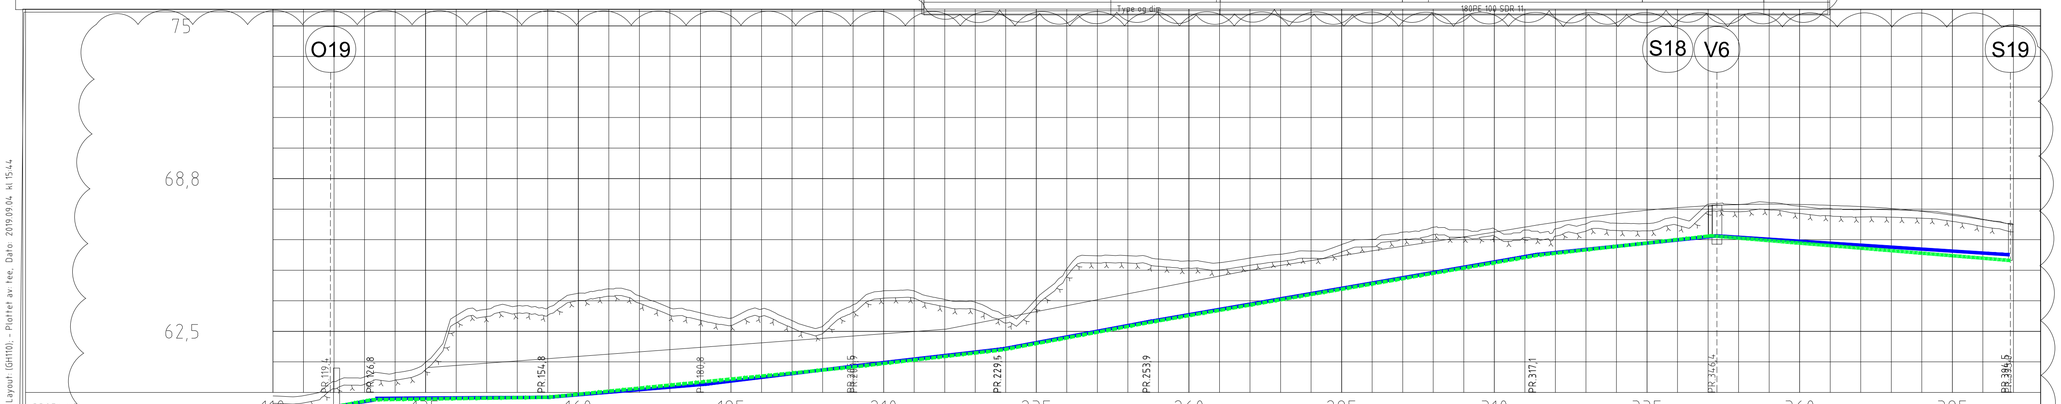

PROFIL NR.	110	119,4	126,8	135	154,8	160,8	185	210	216,5	229,5	235	253,9	260	285	310	317,1	335	345,4	360	384,5	385
Grunneier																					
Markslag																					
Grunnforhold																					
TERRENG H./TOPP VEGDEKKE	59,85	59,87 / 60,45 / 60,64	60,80 / 61,24 / 63,14 / 63,40 / 63,54 / 63,46	64,06 / 64,24 / 63,95 / 63,46 / 63,25 / 63,04 / 63,41 / 62,94 / 62,70 / 63,59	64,16 / 64,16 / 63,80 / 63,69 / 63,14	63,83 / 65,06 / 65,59 / 65,60 / 65,46 / 65,39 / 65,31 / 65,00 / 65,20 / 65,40 / 65,60 / 65,79 / 65,98 / 66,17 / 66,36 / 66,56 / 66,77 / 66,96 / 67,15 / 67,32 / 67,45 / 67,56 / 67,64 / 67,69 / 67,70 / 67,69 / 67,65 / 67,60 / 67,53 / 67,41 / 67,25 / 67,07										66,87
Hor.vinkelpunktavstand i m		119,4	7,4	28,0	50,7	24,0	24,3	63,2													0,5
Vannledning: Kumavstand i m		117,4		28,1	26,0	25,1	23,5	24,5	63,2							29,3		47,9			
Vannledning: Fall i ‰		41,7		1,5	20,7	30,7	28,7	46,8	43,2							25,8		-16,1			
Vannledning: Kote utv. topp	59,00		59,70	59,80	60,34	61,10	61,78	62,92							65,65	66,41		65,63			
Vannledning: Type og dim		180PE 100 SDR 11		180PE 100 SDR 11																	
Spillvannsledning: Kumavstand i m																		49,1			
Spillvannsledning: Fall i ‰																		-20,4			
Spillvannsledning: Kote innv. bunn																66,41		65,40			
Spillvannsledning: Type og dim																		200PVC SN8			
Pumpeledning spillvann: Kumavstand i m		85,1		28,6	50,8	23,9	24,3	63,2							28,3						
Pumpeledning spillvann: Fall i ‰		47,0		3,6	24,7	28,7	46,3	43,2							28,2						
Pumpeledning spillvann: Kote utv. topp			59,70	59,80	61,06	61,74	62,88							65,61		66,41					
Pumpeledning spillvann: Type og dim														110PE 100 SDR 11							
Overvannsledning: Kumavstand i m		60,5																			
Overvannsledning: Fall i ‰		56,1																			
Overvannsledning: Kote innv. bunn		58,11	58,69																		
Overvannsledning: Type og dim		500DV_O SN8																			

Ledninger	Eksisterende	Prosjektert
Vannledning (VL)		
Spillvannsledning (SP)		
Overvannsledning (OV)		
Avløp fellesledning (AF)		
Pumpeledning spillvann (PS)		
Ledning utgår		
Drensledning		

Ledninger	Eksisterende	Prosjektert
Ledning i borehull		

Rev.	Beskrivelse	Dato	Tegn.	Kontr.	Godkj.
02	Lagt til lengdeprofil for vannledning til vannkum V9	04.09.2019	TEE	TEE	TAO
01	Lagt til lengdeprofil opp til kum S19	13.06.2019	TEE	TEE	TAO

Rev.	Beskrivelse	Dato	Sign.	Kontroll

Tegningsnummer

Etasje	Fag	Byg.delsnum.	Type tegn.	Løpenr.	Rev.
00-Z	700	10	110		02

Prosjekteringsgruppen:

		TELEFON:
ARK :	HLM ARKITEKTUR AS	+47 55 55 04 00
LARK :	SMEDSVIG LANDSKAPSARKITEKTER	+47 55 21 04 70
RIB :	MULTICONSULT	
RIE :	MULTICONSULT	+47 55 62 37 00
RIVA :	MULTICONSULT	

LOKALISERINGSFIGUR:

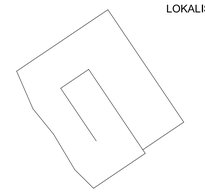

Fase:

Arbeidsgiver:

Entreprenør:

Tittel:

Alversund Skole

Lengdeprofil

Godkjent	
TAO	
Kontroll prosjekt.	
Sign. ID	Kontroll TE
Filnavn: xxx	
Dato: 22/05/2019	
Målestokk: 1:300	
Kontroll utførende.	
Sign.	Kontroll

Tegningsnummer

Etasje	Fag	Byg.delsnum.	Type tegn.	Løpenr.	Rev.
00-Z	700	10	110		02

O:\10102021\10202685-02\10202685-02-03 ARBEIDSOMRÅDE\10202685-02-04 TEGNINGER\Layout (GH10) - Platet av tee, Dato: 2019.09.04, kl 15:44
10202685-02-RIVA1.10202685-02 RIVA\10202685-02-04 TEGNINGER\Layout\10202685-02-RIVA_0_open.dwg - Layout: (GH10) - xa_0_open.dwg