


1. Mindre vesentlig reguleringsendring	1106.08
REVISJONER	SAKSNR. DATO SIGN.

TEGNFORKLARING

Byggeområde (§25.1)	Bustader	Plangrense, endring	Plangrense, hovedplan
Offentlige trafikkområde (25.3)	Kjøreveg	Formålsrense	Byggegrense
Fellesområde (§25.7)	Felles veg	Tomtegrense	Eksisterende tomtegrense som oppheves
	Fellesareal for leik og opphald	Frisktiline	Senterlinje veg
Spesialområde (§25.6)	Friluftsområde		
	Teknisk anlegg		
	Frisksone		

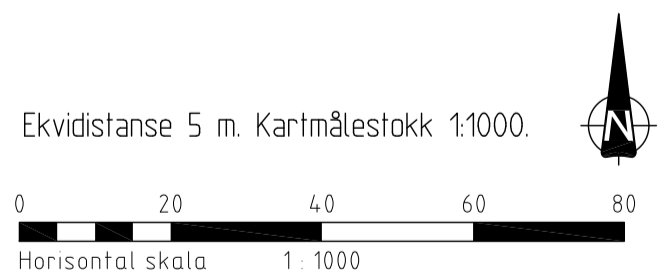

REGULERINGSPLAN/ENDRING MED REGULERINGSBESTEMMELSER FOR LINDÅS KOMMUNE HELLEBREKKA BUSTADFELT		Kartblad:
SAKSBEHANDLING IFLG. PLAN- OG BYGNINGSLOVEN		Kartbladprodusent:
1. gangs behandling	B244/86	17.09.86
Offentlig ettersyn 22.10-22.11 1986		
2. gangs behandling		08.04.87
Nytt offentlig ettersyn 04.05-29.05 1987		
3. gangs behandling	B209/87	01.07.87
Kommunestyrets vedtak:	102/87	15.10.87
PLANEN UTARBEIDET AV:		
LINDÅS TOMTESELSKAP AS		15.02.08