



Ferdigmelding

Skjemaet skal nyttast ved arbeid som vedkjem tilknytning til kommunale vass- og avlaupsleidningar.

Utfylt skjema skal sendast:

Lindås kommune
Teknisk drift, VA-avdelinga,
Kvernhusmyrane 20
5914 ISDALSTØ, så snart anlegget er ferdig.

Gjeld byggjearbeid på følgende eigedom:

Gnr/Bnr: 134 / 156	Adressa til eigdommen: Kalvatrø 4 5911 ALVERSUND
--------------------	--

Utførande røyrleggjar:

Føretaksnamn: Stendal VVS	
Adresse: Blomdalen 1 5911 Alversund	Tlf: 5635 44 55
Kontaktperson: Glenn Stendal	Mobiltilf: (kontaktperson) 4760 31 32

Målsetting /beskriving av utført arbeid:

1. Utvendig stengeventil, tilkoplingsstad, kummer m.v. skal visast og målsetjast nøyaktig. Det skal førast på røyrdimensjonar, også for offentlege leidningar.
2. Godkjent føretak skal sørgje for at det føreligg situasjonsplan som viser private vass- og avlaupsanlegg, **slik det er bygd.** Situasjonsplanen skal leverast med ferdigmeldinga til kommunen for arkivering.
3. Sjå spesielt Standard abonnementsvilkår for vatn og avløp, administrative bestemmelser pkt. 2.1 og tekniske bestemmelser pkt. 2.5.1.

Dato/ underskrift av utførande røyrleggjar.

..... 28/10-2014 Glenn Stendal

EIGENKONTROLL AV SANITÆRINSTALLASJONER

Skjemaet skal fyllast ut av utførande røyrleggjar og skal sendast Lindås kommune for arkivering saman med godkjent søknad om tilknytning.

BYGGJEPLASS: *Kalvatrø 4* GNR.: *134* BNR.: *156* TOMT NR.:

Eigar av sanitæranlegget:
Piotr Dziopa

Adresse:
*Kalvatrø 4
5911 Alversund*

Prøven gjeld:

Prøvetrykk:

Dato og sign. av røyrleggjar:

Utv. vassleidning

mvs. i min.

Utv. spillvassleidn.

mvs. i min.

Bunnleidning:

mvs. i min.

Innv. spillvassleidn.

mvs. i min.

Innv. vassleidn.

mvs. i min.

.....

mvs. i min.

.....

mvs. i min.

Teknisk etat skal varslast for kontroll før tildekking.
Prøvetrykk for spillvassleidning er 1.1 m.v.s.
Prøvetrykk for vassleidning er 50% over driftstrykk.

Anlegget teke i bruk/overlevert den: *28/10-14*

Merknader:


Utførande røyrleggjar stadfestar at sanitæranlegg er utført i samsvar med "Normalreglementet" (tidlegare NKF-Norm 8V)



Sten-VVS AS
Blombakken 1 - 5911 ALVERSUND
E-post: sten-vvs@online.no
Org.nr. 980 626 180

Stempel/sign. røyrleggjarfirma

Kloakk/avløp

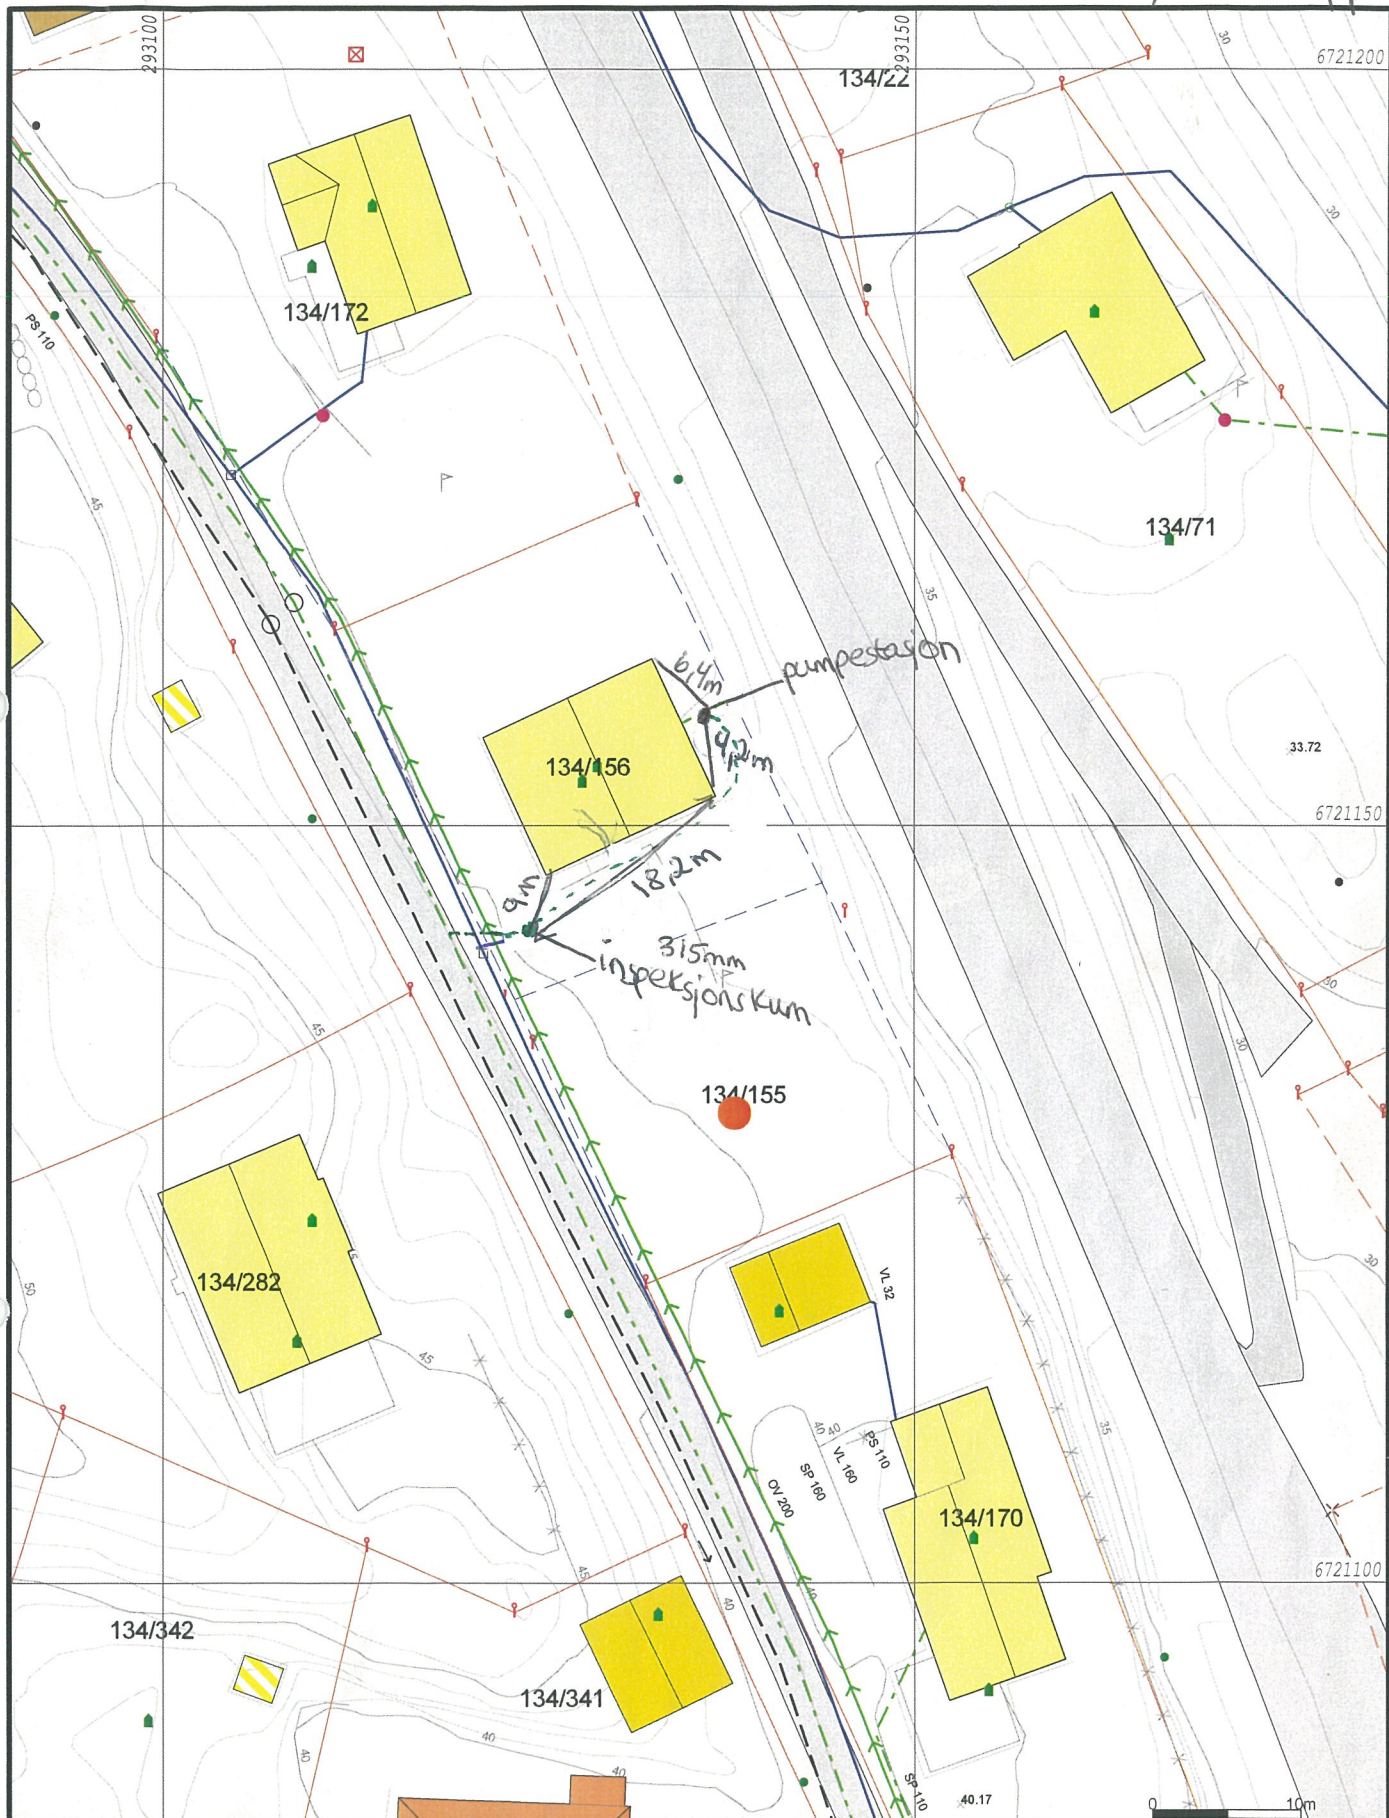

- | | | |
|--------------------------|--------------------------|------------------|
| — Målte Grenser | — Vannledning | ■ Hytte/feriehus |
| — Registrerte Grenser | — Udefinert grense | ■ Garasje/uthus |
| — Avløp felles | — Terengmålt grense | ■ Industri/lager |
| — Overvann | — Konstruert grensepunkt | ■ Andre bygg |
| — Overvann prosjektert | ■ Bolig | |
| — Pumpeledning spillvann | ■ Bustad m/leilighet | |
| — Pumpeledning vann | ■ Våningshus | |
| — Spillvann | ■ Store bustader | |

Beliggenhet og høyder må oppfattes som orienterende.



Lindås kommune
Geodata-avdeling

Grunnkart m/VA-data.


Dato: 2008.08.25
Sign: SSO

G.nr. 134, b.nr. 155 og 156.



Målestokk
1:500

Vannledning

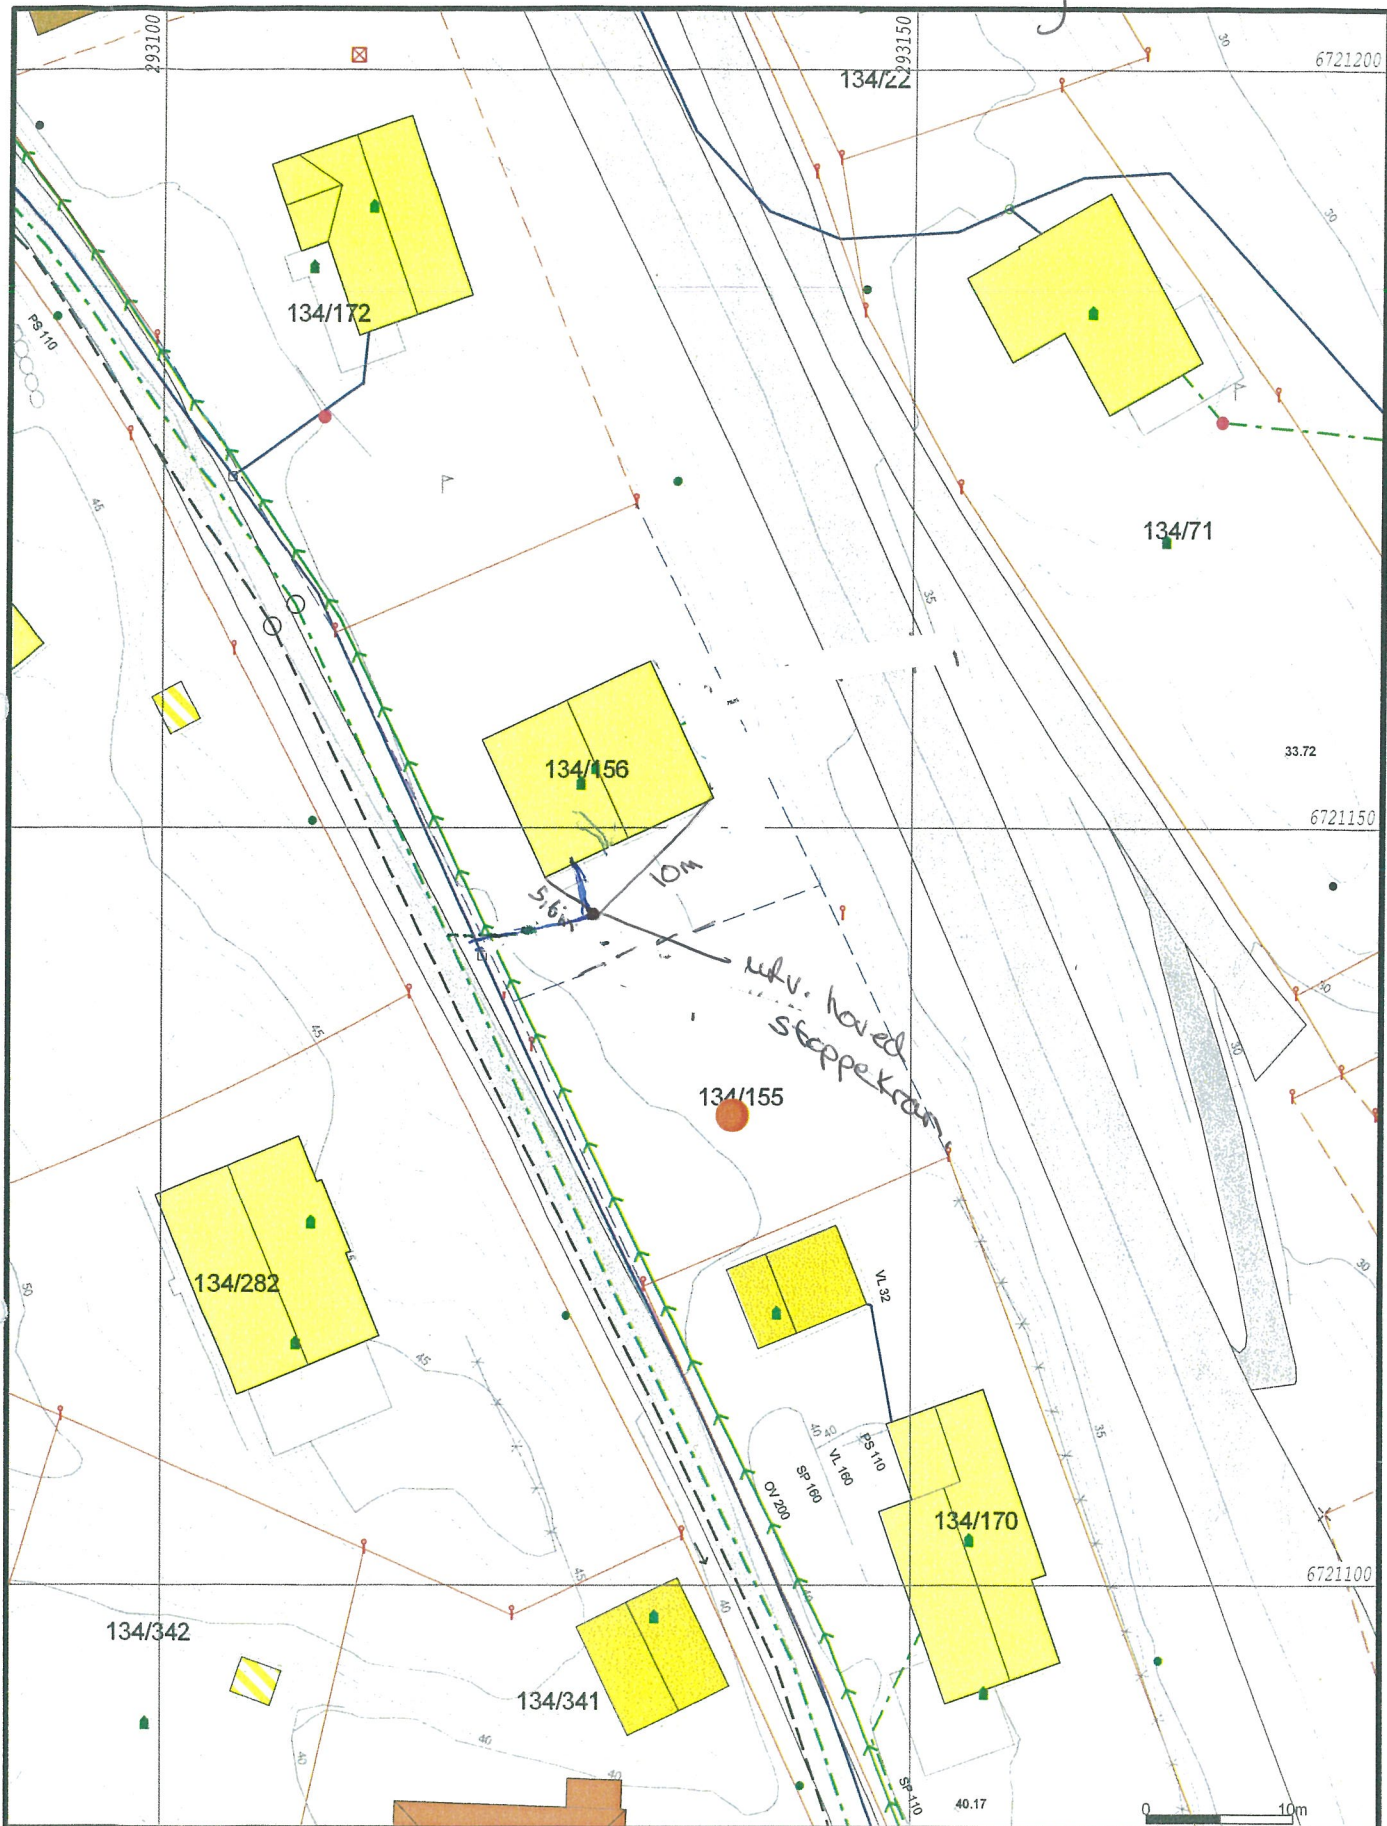

Målte Grenser	Vannledning	Hytte/feriehus
Registrerte Grenser	Udefinert grenser	Garasje/uthus
Avlop felles	Terrengmålte grense	Industri/lager
Overvann	Konstruert grensepunkt	Andre bygg
Overvann prosjektert	Bolig	
Pumpeledning spillvann	Bustad m/leilighet	
Pumpeledning vann	Våningshus	
Spillvann	Store bustader	



Lindås kommune
Geodata-avdeling
Grunnkart m/VA-data.



Dato: 2008.08.25
Eign: SSO

G.nr. 134, b.nr. 155 og 156.

Målestokk
1:500

Beliggenhet og høyder må oppfattes som orienterende.