

EIGENKONTROLL AV SANITÆRINSTALLASJONER

Skjemaet skal fyllast ut av utførande røyrleggjar og skal sendast Lindås kommune for arkivering saman med godkjent søknad om tilknytning.

BYGGJEPLASS:

GNR.: 137

BNR.: 753

TOMT NR.:

Eigar av sanitæranlegget:

Anita Risa og Kjetil Fjellanger

Adresse:

Prøven gjeld:

Prøvetrykk:

Dato og sign. av røyrll.:

Utv. vassleidning

mvs. i min.

Utv. spillvassleidn.

mvs. i min.

Bunnleidning:

1,1 mvs. i 2 min.

Heidi Meland

Innv. spillvassleidn.

mvs. i min.

Innv. vassleidn.

mvs. i min.

.....

mvs. i min.

.....

mvs. i min.

Teknisk etat skal varslast for kontroll før tildekking.

Prøvetrykk for spillvassleidning er 1.1 m.v.s.

Prøvetrykk for vassleidning er 50% over driftstrykk.

Anlegget teke i bruk/overlevert den: 24/10-2014



Merknader:

.....

.....

Utførande røyrleggjar stadfestar at sanitæranlegg er utført i samsvar med "Normalreglementet" (tidlegare NKF-Norm-8).

Stempel/sign. røyrleggjarfirma

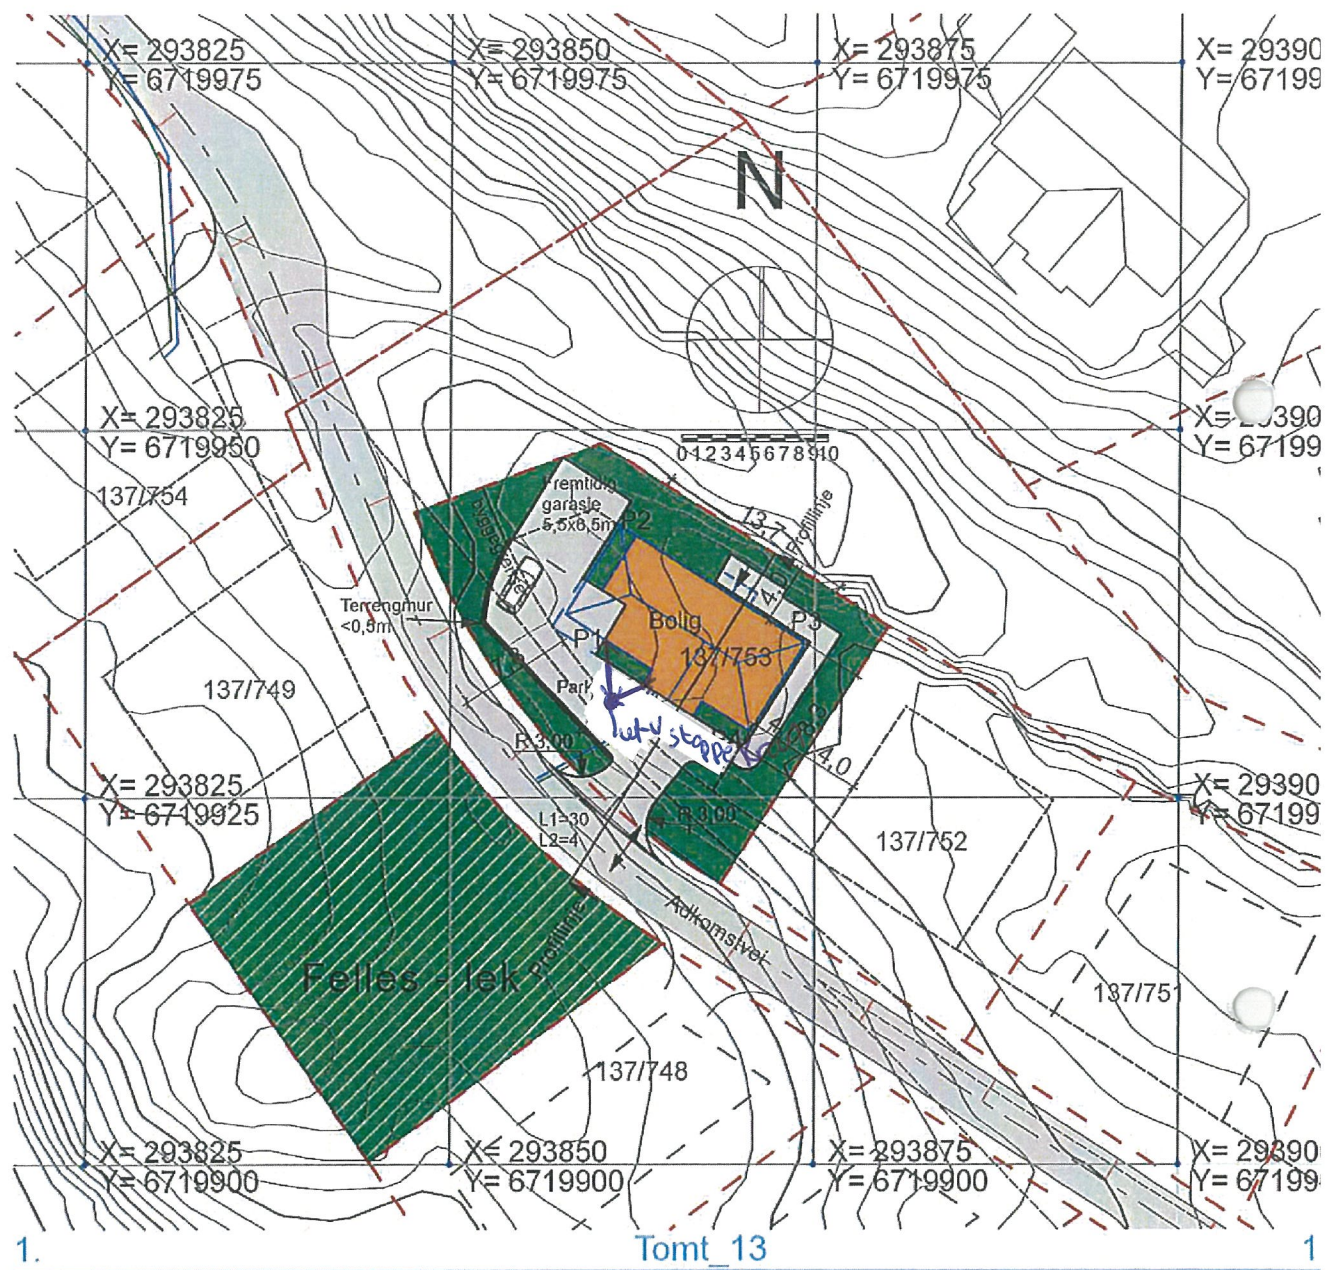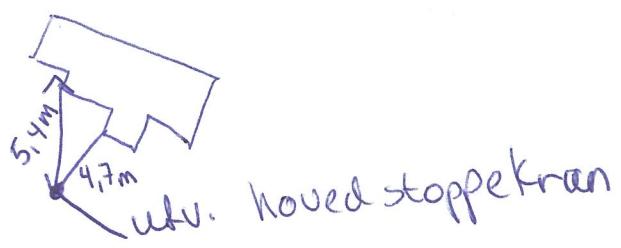

N	Ø	
P1 6 719 935,76	293 860,57	— Vannledning
P2 6 719 942,79	293 862,74	— Avløpsledning
P3 6 719 935,50	293 874,34	
P4 6 719 929,48	293 870,56	

PROSJEKT
 Kjetil Fjellanger - Anita Risa
 Gnr: 137 Bnr: 753
 Mangerbua 2, 5911 Alversund

TEGNINGSINNHOOLD
 Nybygg, situasjonsplan og
 terrengprofil

TEGN. NR
 101
 TEGNET DATO
 260613