





TILBYGG

Magnus Eikefet, Eikarve  
kaff. også notat av H.  
(2 sider)

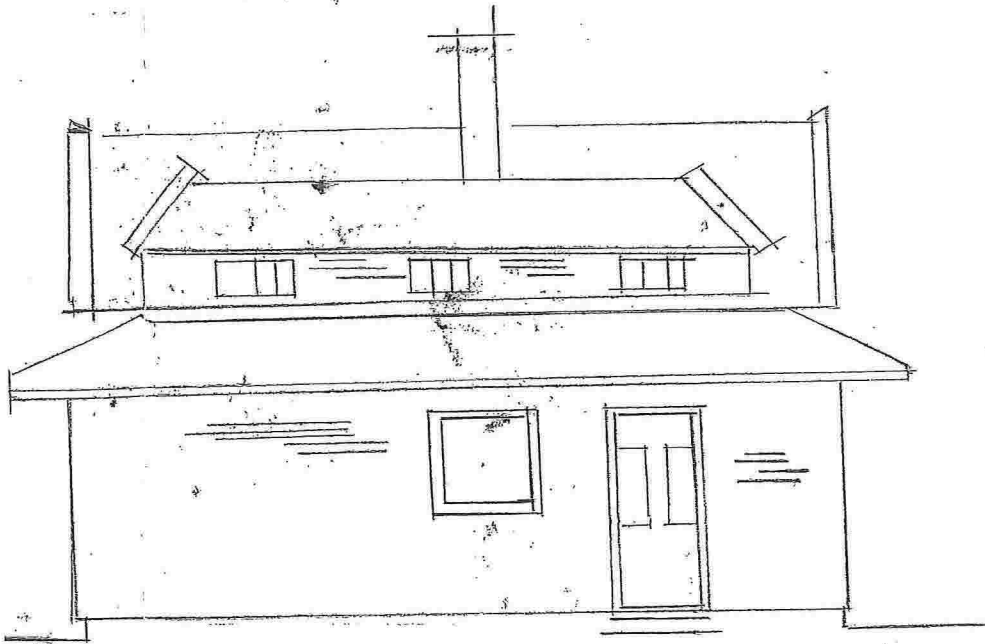


NORD-FØR

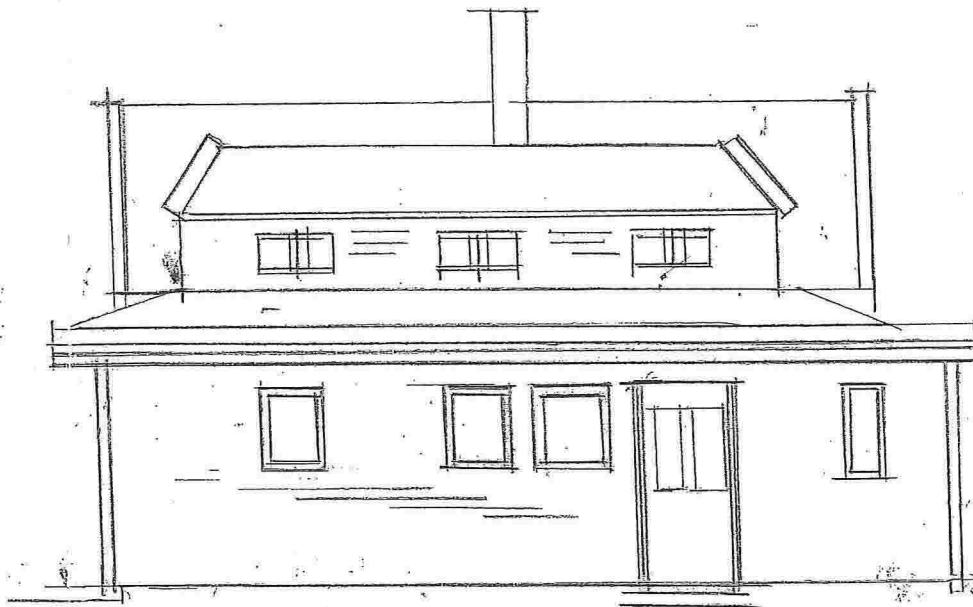

NORD-ETTER

14.07.200

J.C.

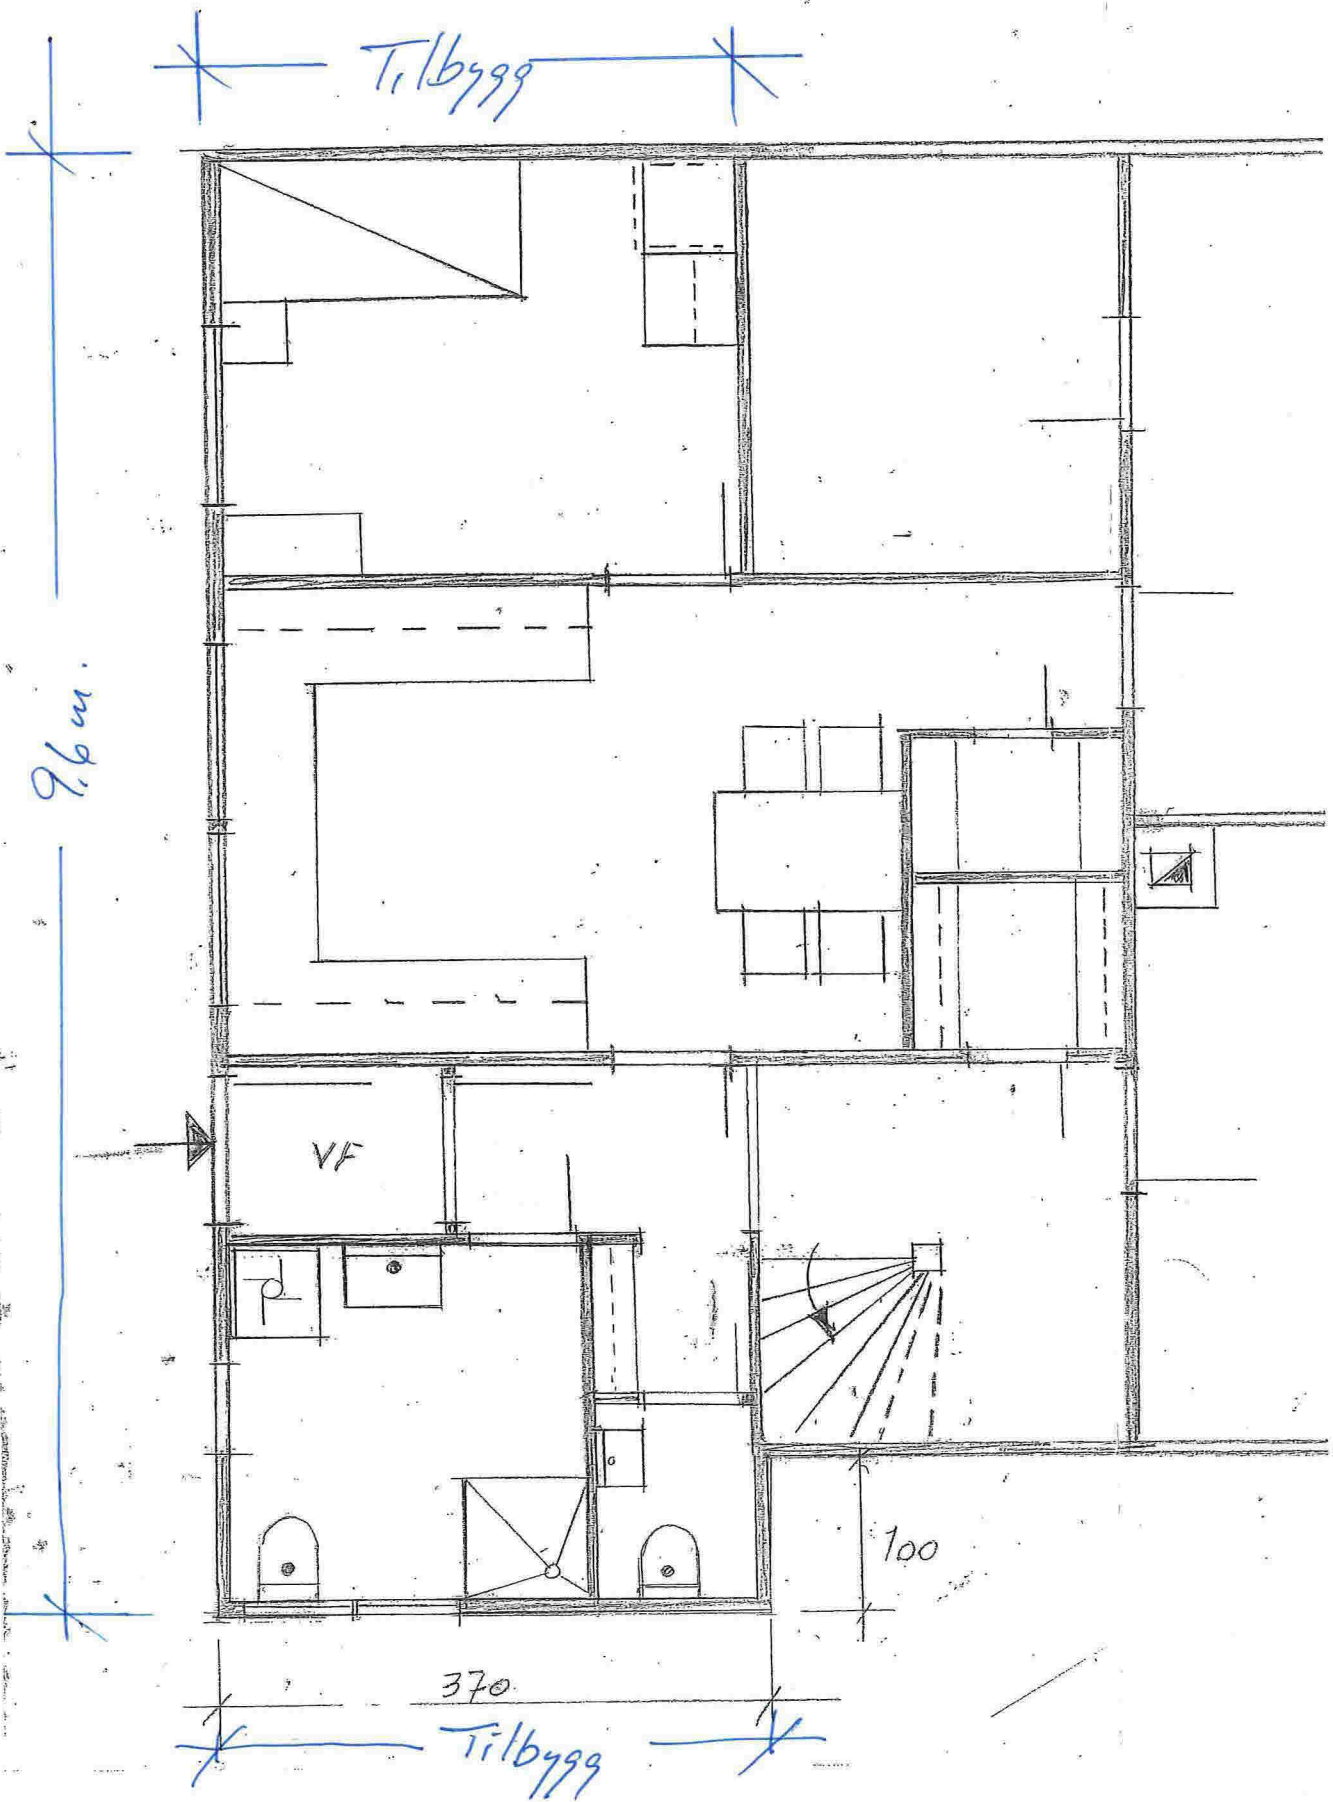

M-1:50