


Eksisterende D1

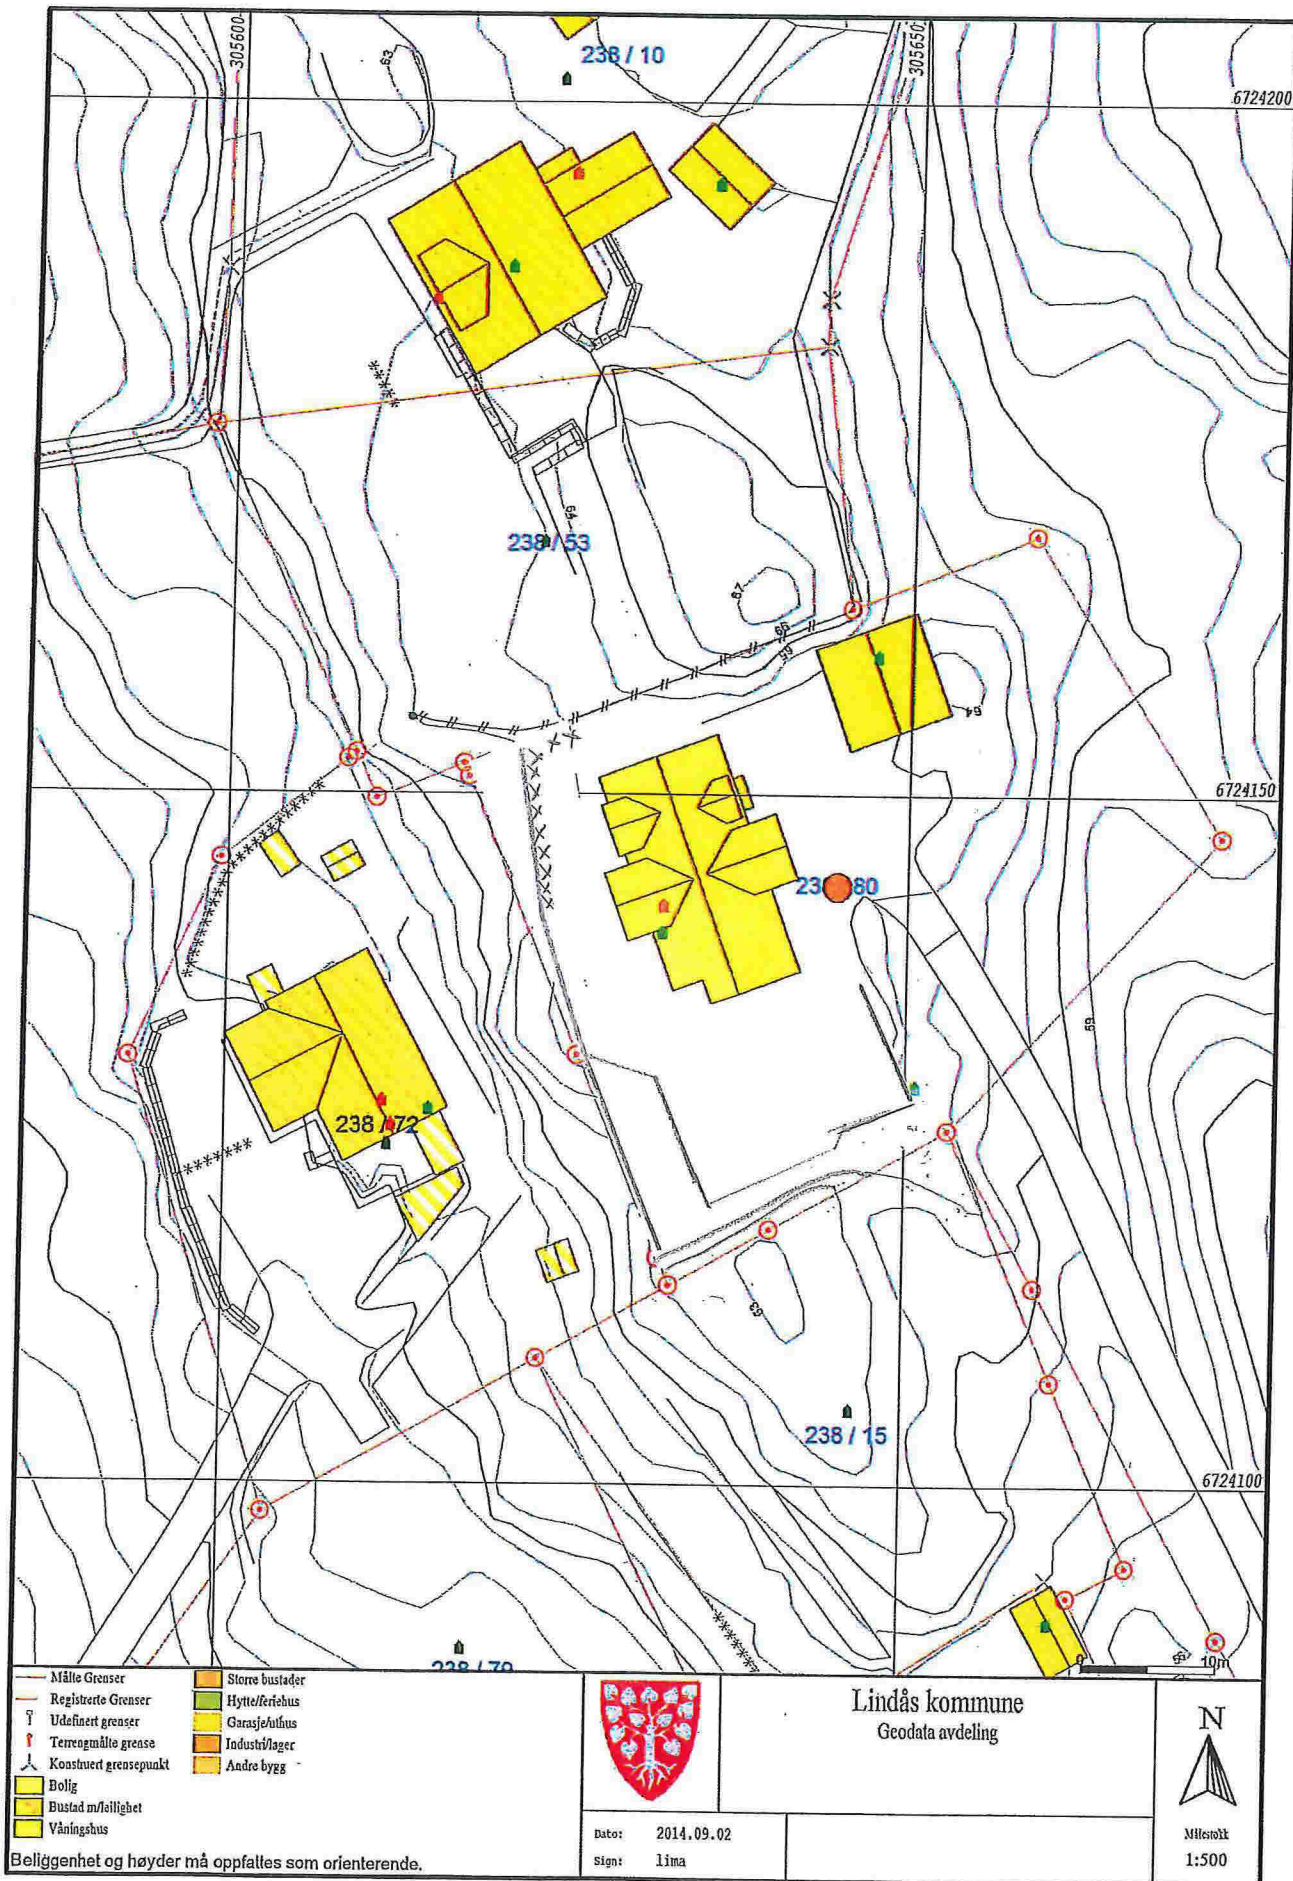

- Målte Grenser
- Registrerte Grenser
- Udefinert grenser
- Terrengmålte grense
- Konstruert grensepunkt
- Bolig
- Bustad m/leilighet
- Våningshus
- Stor bustader
- Hytte/feriehus
- Garasje/uthus
- Industri/lager
- Andre bygg



Lindås kommune
Geodata avdeling

Dato: 2014.09.02
Sign: lina




Miløskilt
1:500

Belleggenhet og høyder må oppfattes som orienterende.


Ny D2

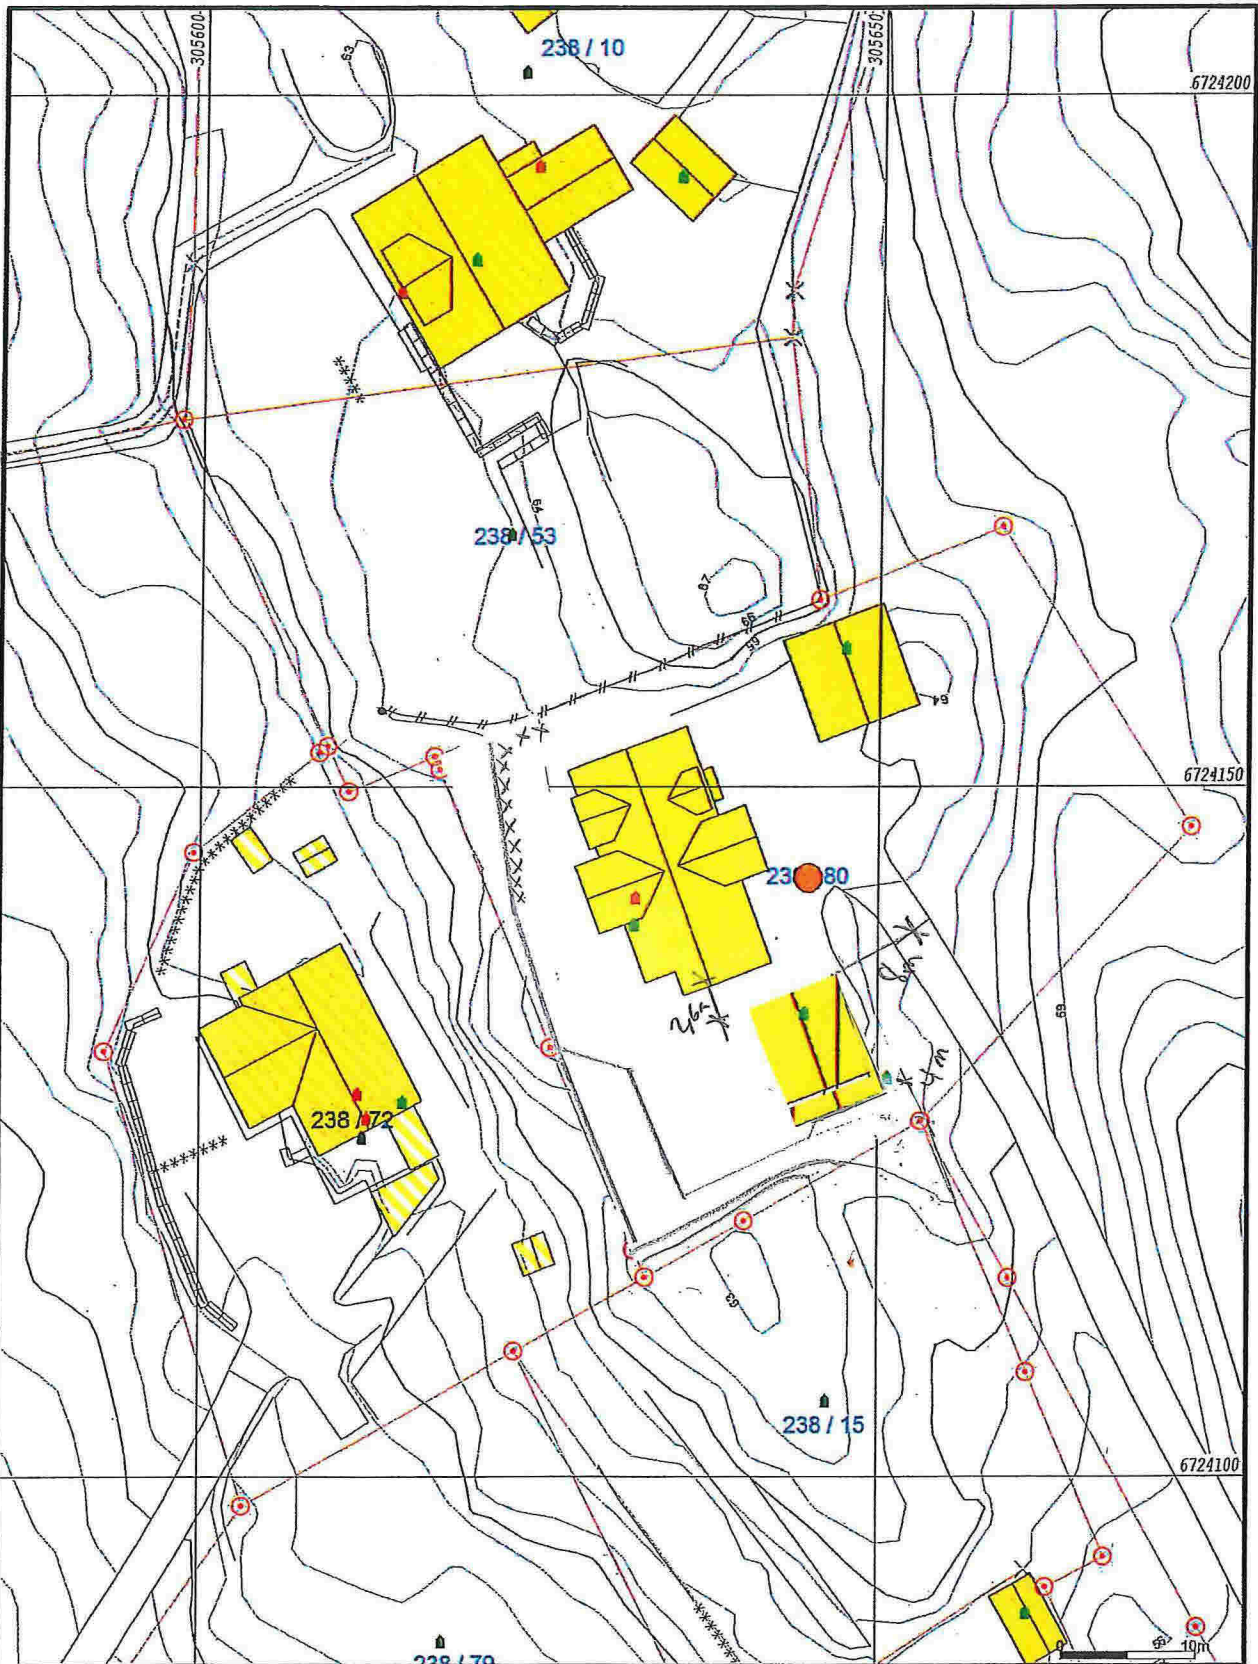

- | | |
|-------------------------|-----------------|
| — Målte Grenser | Storre bustader |
| — Registrerte Grenser | Hytte/feriehus |
| — Udefinert grenser | Garnsje/utlus |
| — Terrengmålte grenser | Industri/lager |
| — Kunstvert grensepunkt | Andre bygg |
| — Bolig | |
| — Bustad m/leilighet | |
| — Våningshus | |

Beliggighet og høyder må oppfattes som orienterende.



Lindås kommune
Geodata avdeling



Dato: 2014.09.02
Signat: Lima

Målestikk
1:500