

**SØKNAD OM AVKØYRSLE FRÅ KOMMUNEVEG**

Arbeida på eigedomen kan ikkje settast i gang før løyve frå kommunen er gjeve.

Tiltakshavar	<i>Kjetil Wassberg</i>	Tlf.	
Ansvarleg søkjar/utførar	<i>Arkitekt Knut Willie Jacobsen</i>	Tlf.	<i>93.23.22.40</i>
Byggeplassadresse	<i>Titlandsvegen 96</i>	Gnr./bnr	<i>65/18</i>
Vegstrekning		Stad	
Tiltaket ligg i område med reguleringsplan		Nei <input checked="" type="checkbox"/> (Søknaden vert handsama hjå Teknisk drift).	
Ja <input type="checkbox"/> Namn på planen: .....		(Søknaden vert handsama hjå Byggesak).	

**Søknad om avkøyrsl**

<input type="checkbox"/> Ny avkøyrsl	<input checked="" type="checkbox"/> Bustadeiningar antall.....stk <i>1</i>
<input checked="" type="checkbox"/> Utvida bruk av eksisterande avkøyrsl	<input checked="" type="checkbox"/> Hytte antall <i>1</i> stk
<input type="checkbox"/> Flytting av eksisterande avkøyrsl	<input type="checkbox"/> Industri/Næring
<input type="checkbox"/> Stenging	<input type="checkbox"/> Driftsavkøyrsl
<input type="checkbox"/> Anna føremål.....	<input type="checkbox"/> Andre

**Vedlegg**

- Det vert vist til vedlagt kart/skisse i målestokk 1:500, med påteikna målsett tiltak, som viser avkøyrsl.

**Signatur**

Eg er kjend med at vanlege fristar for handsaming ikkje gjeld før løyve til avkøyring er avklart.

Dato:	Tiltakshavar
<i>17.09.2019</i>	<i>SØKER</i> <i>Knud Willie Jacobsen</i>

**Søknad motteke i Teknisk drift, Dato .....**

- Uttale                       Søknad godkjent                       Søknad avslått


**Merknader/vilkår**

- Sikta ut frå avkøyrsla skal slik at busker, trær o.l. ikkje skal vere til hinder for sikta. Terreng eller plantar må ikkje kome høgare enn 0,5m over vegbana.
- Der avkøyrsla er til hinder for overvatn i veggroft, skal det leggst ned min. 200mm drensør. Røret skal være køyresterkt og leggst slik at veggroft ikkje vert skada og at grøftevatn får fritt avløp. Støypekantar i.l som kan skade snøryddeutstyr skal ikkje byggast nærare offentleg veg enn 1m.
- Det skal ikkje først overvatn ut i offentleg veg. På den første meter frå vegkanten skal det være eit fall frå offentleg veg på 3cm.
- Vedlikehald av drensør og frisktfelt skal til einkvar tid haldast vedlike av tiltakshavar.
- Svingradius frå avkøyrsla skal i vegkant være min. 3m, på begge sider av avkøyrsla.
- Avkøyrsla skal verte plassert som vist i søknaden
- Avkøyrsla skal verte plassert som vist i detaljskisse på baksida av dette arket.
- Det skal være mogeleg å snu på eige grunn.
-

Skravert felt = utvidelsen av vegen.

Seim, 17/09-1911

W. Willy Jacobsen

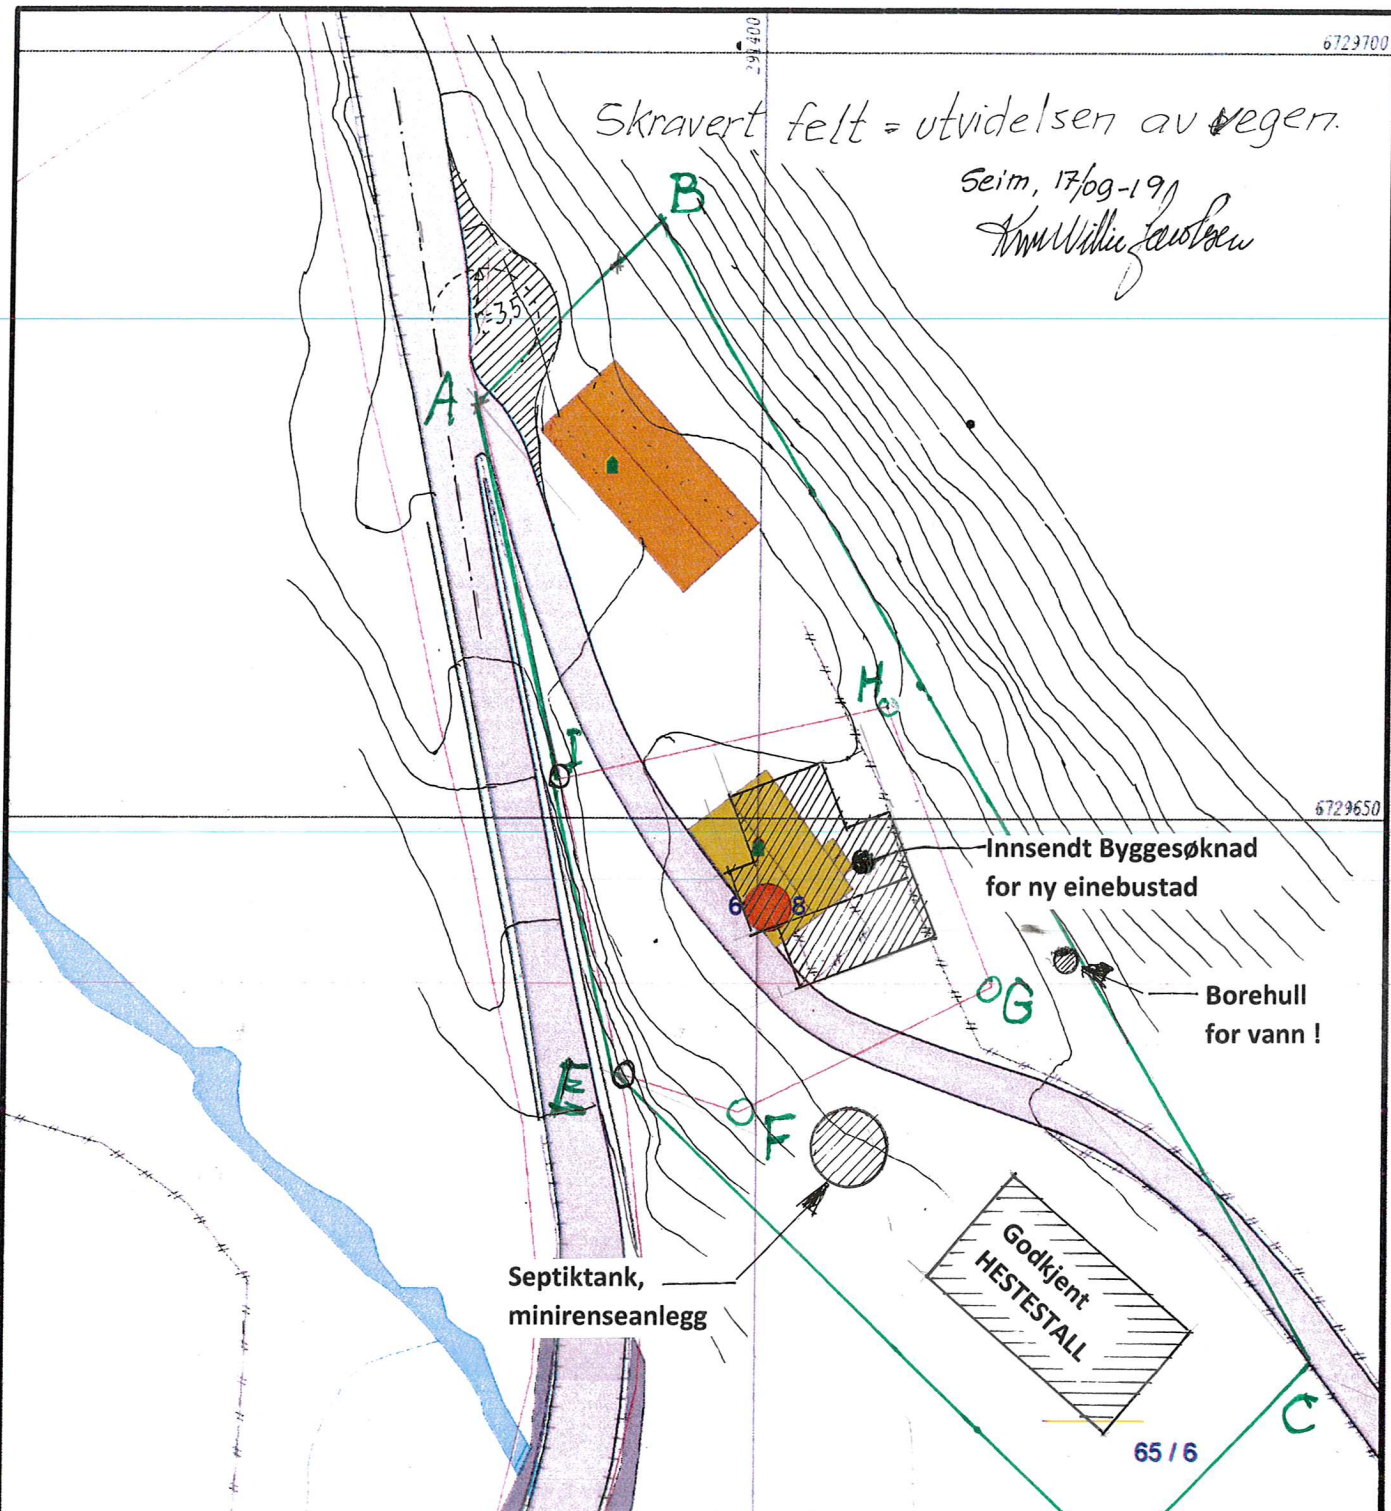

TOMTEAREALET : A,B,C,D,E,A = 2 075 m<sup>2</sup>  
 ≈ TOMTEAREALET : E,F,G,H,I, 518 m<sup>2</sup>  
 ≈ Størrelse på nytt tilleggsareal : 1 557 m<sup>2</sup>



- Målte Grenser
- Registrerte Grenser
- Udefinert grenser
- Terrengmålte grense
- Konstruert grensepunkt
- Bolig
- Bustad m/leilighet
- Våningshus
- Større bustader
- Hytte/feriehus
- Garasje/uthus
- Industri/lager
- Andre bygg



Lindås kommune  
 Geodataavdeling



Beliggenhet og høyder må oppfattes som orienterende.  
 Koordinatsystem: UTM(EUREF89) - SONE 32 (EPSG:32632)  
 Høydesystem: (EPSG)

Dato: 2019.06.24  
 Skjema: 101

Gnr 65 bnr 18

Målestokk  
 1:500