


1 Snitt A-A
1 : 50

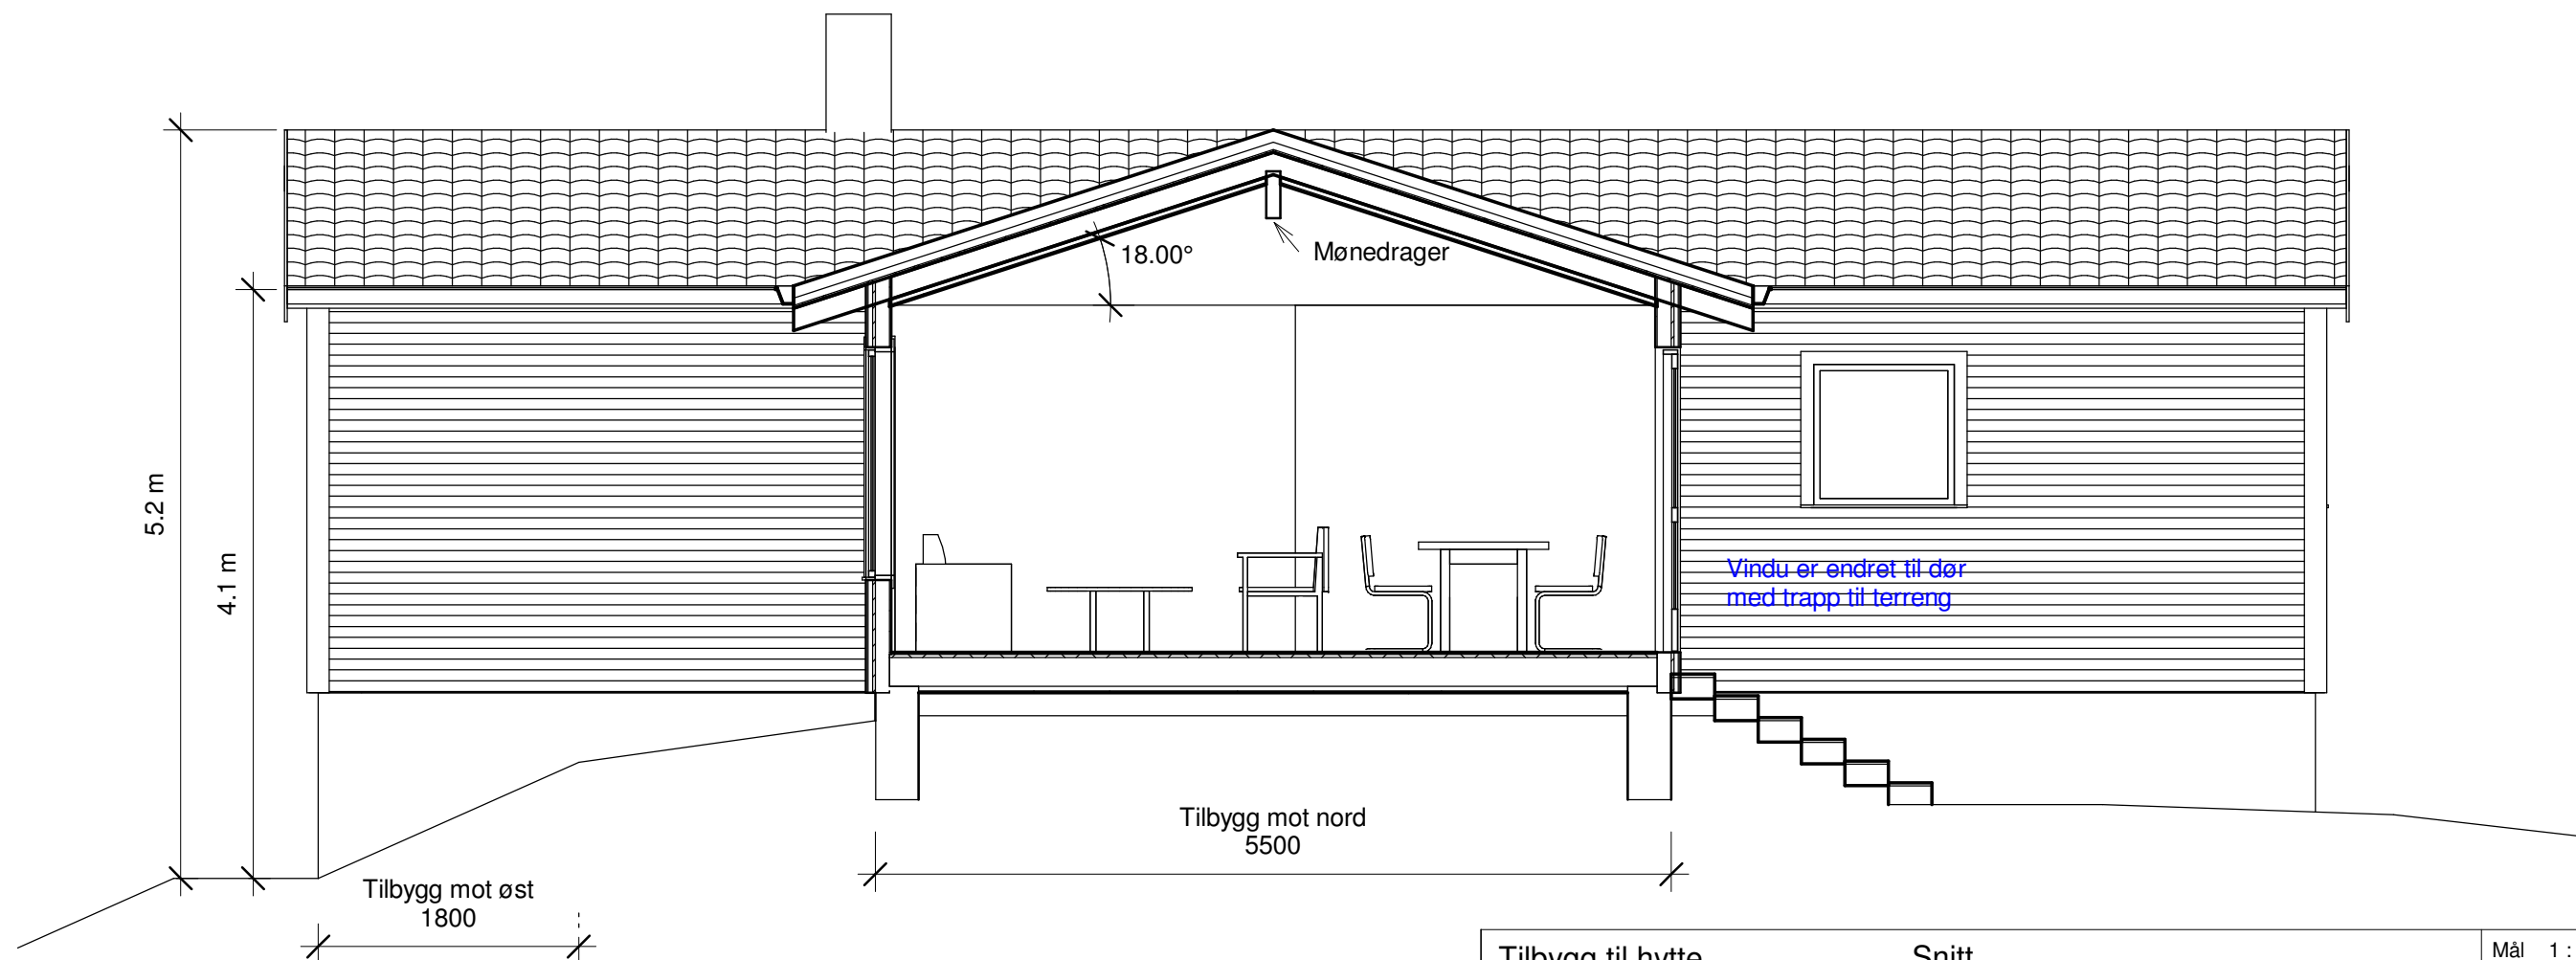

2 Snitt B-B
1 : 50

Tilbygg til hytte

Gnr 83, Bnr 2, Lindås kommune
Spjøtoyvegen 371, 5955 Lindås
P.nr 1707

Arkitekt Mette Kyed Thorson

Snitt

SØKNAD OM FERDIGATTEST
Anne-Mari og Rune Lien
Plytten 22, 5265 Ytre Arna

Sivilarkitekt MNAL Medlem av Arkitektbedriftene Org.nr 987 788 682
Kvalen 16, N-5955 Lindås Tlf +47 901 48 834 mktho@online.no

Mål 1 : 50 / A3

Tegn.nr A310

Rev H

Dato 9.9.2019