



3 Øst  
1 : 50

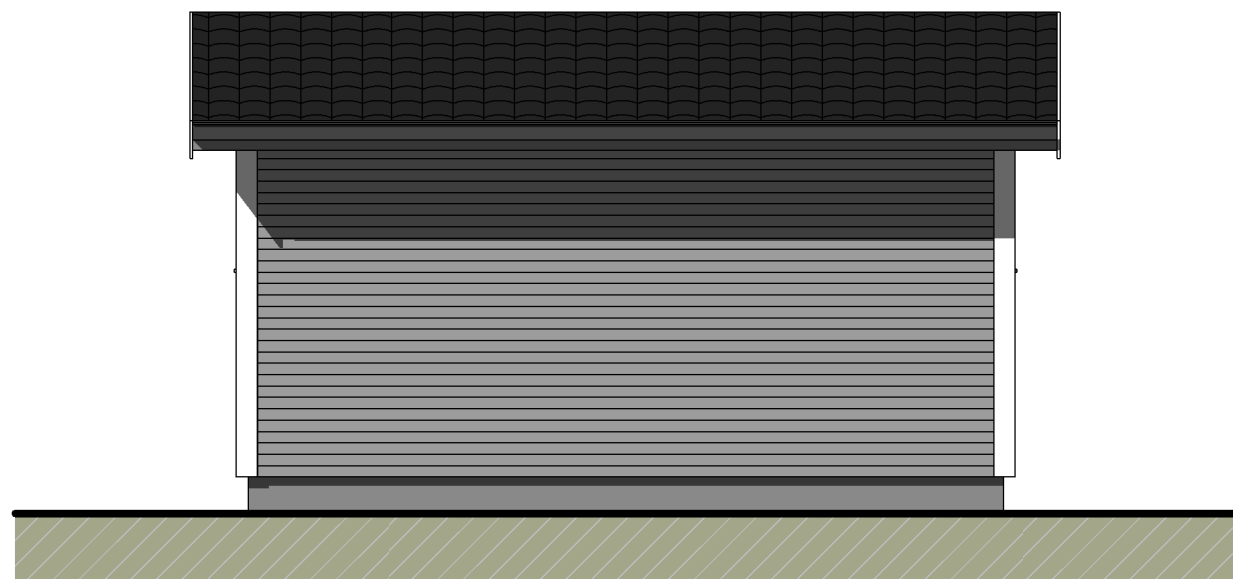

1 Nord.  
1 : 50



4 Sør.  
1 : 50

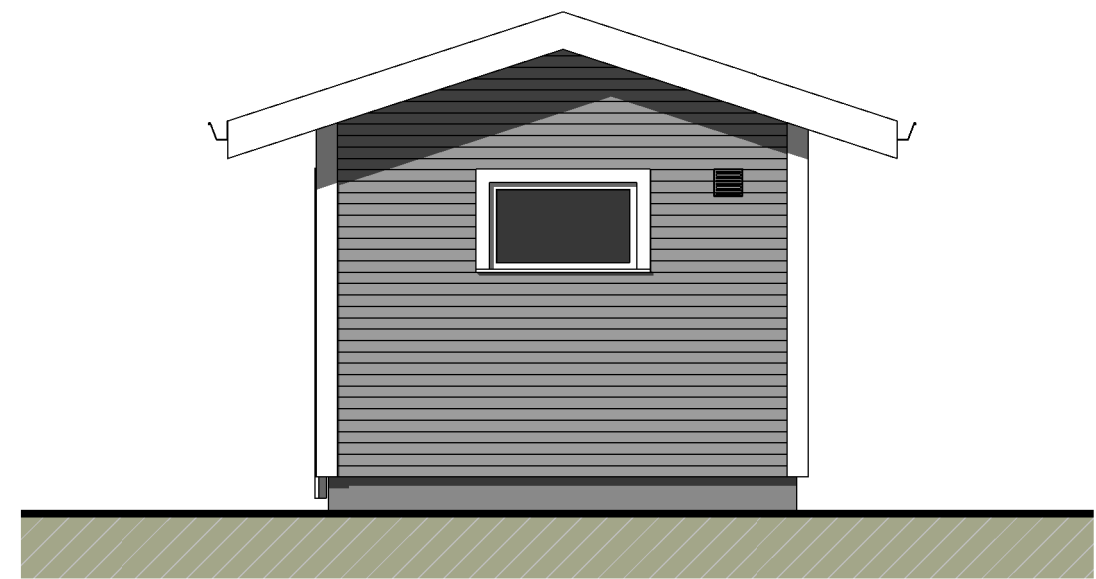

2 Vest.  
1 : 50

<p><b>UTEBOD</b></p> <p>Gnr 83, Bnr 2, Spjøtoyvegen 371 Lindås Kommune P.nr 1707</p> <p><b>Arkitekt Mette Kyed Thorson</b></p>	<p><b>Fasader</b></p> <p>SØKNAD OM FERDIGATTEST Anne-Mari og Rune Lien Plytten 22, 5265 Ytre Arna</p> <p>Sivilarkitekt MNAL Medlem av Arkitektbedriftene Org.nr 987 788 682 Kvalen 16, N-5955 Lindås Tlf +47 901 48 834 mktho@online.no</p>	<p>Mål 1 : 50 / A3</p> <p>Tegn.nr A420</p> <p>Rev H</p> <p>Dato 9.9.2019</p>
--	---	--